




DETAL BALUSTRADY SZKLANEJ

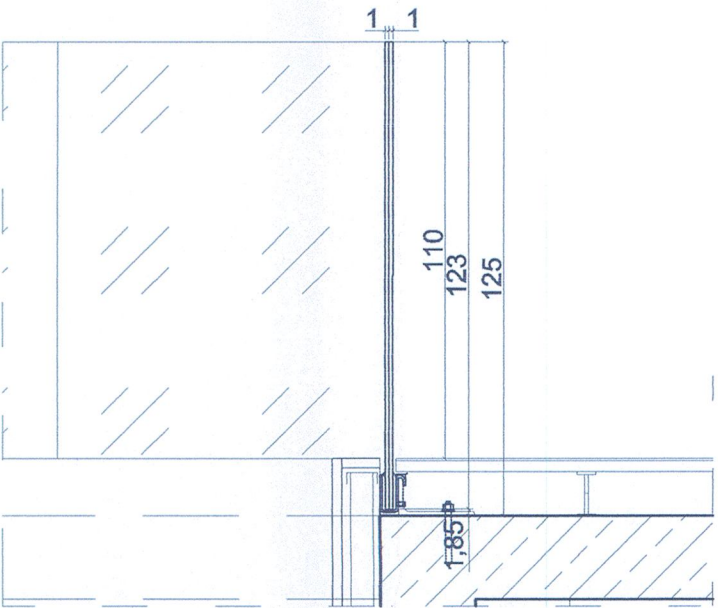


DETAL MOCOWANIA BALUSTRADY SZKLANEJ
1:2

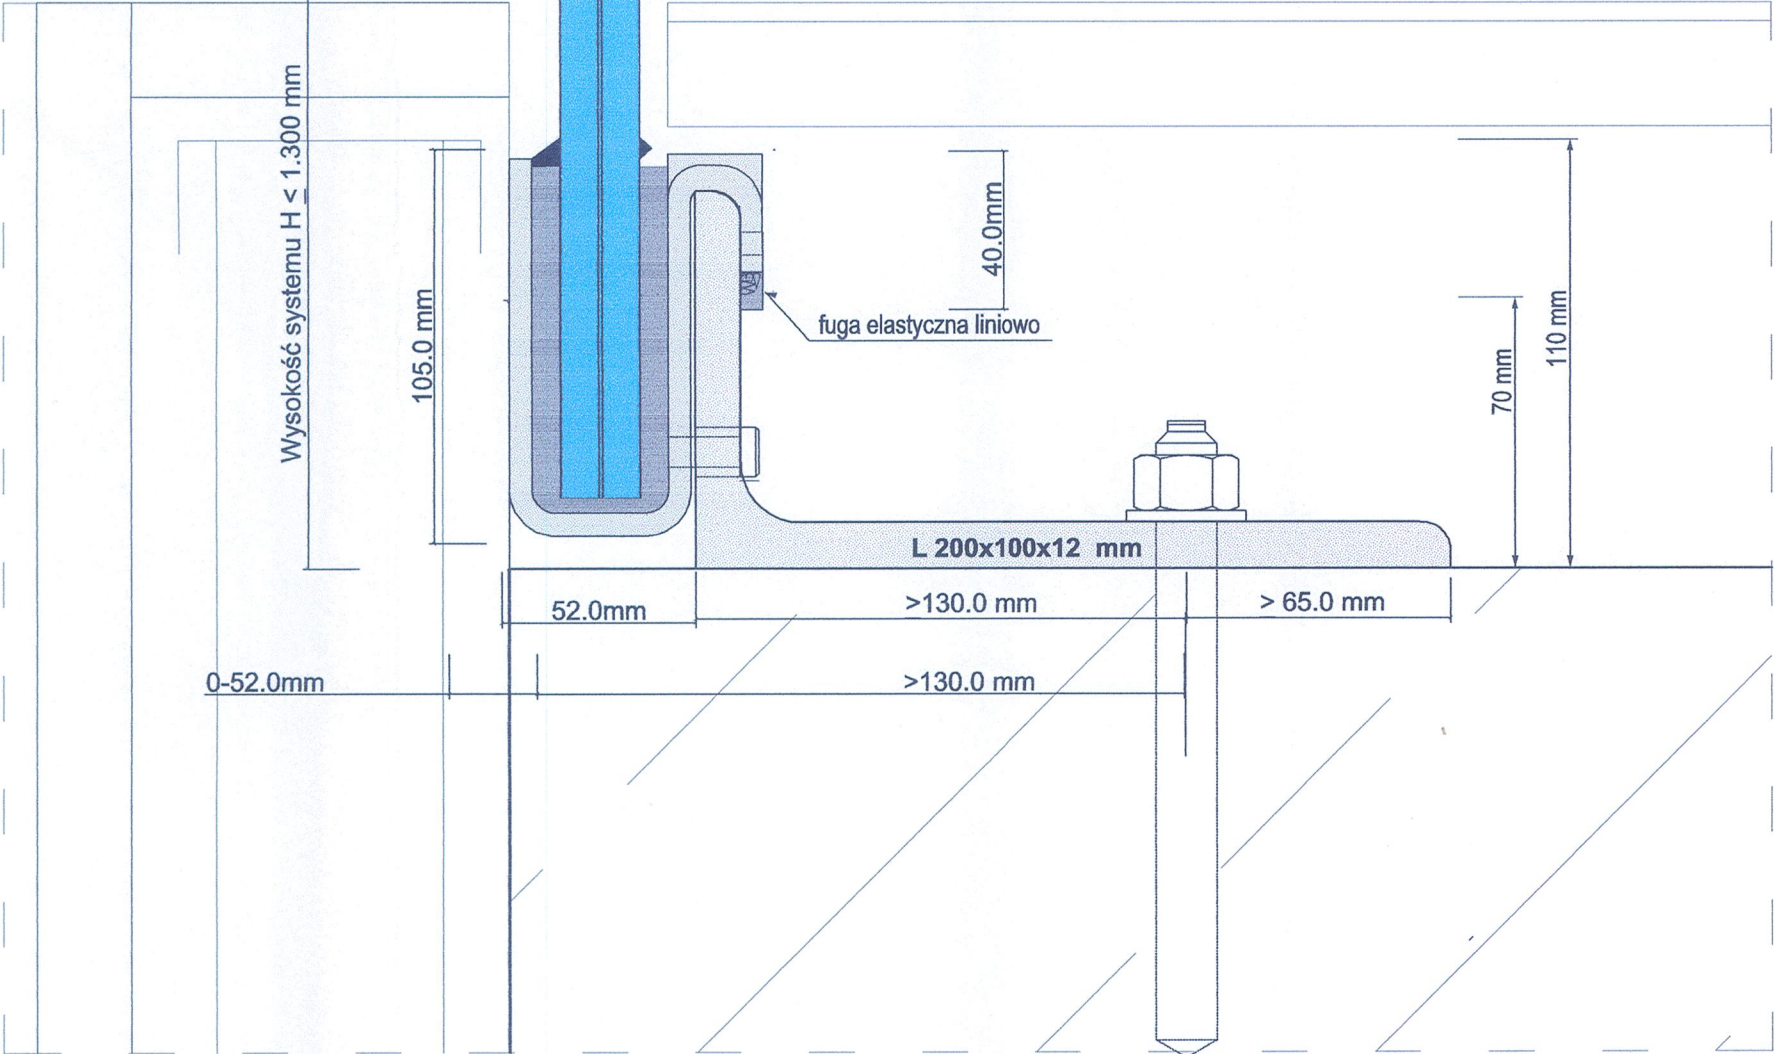

BALKON I PIĘTRO SKALA 1:100

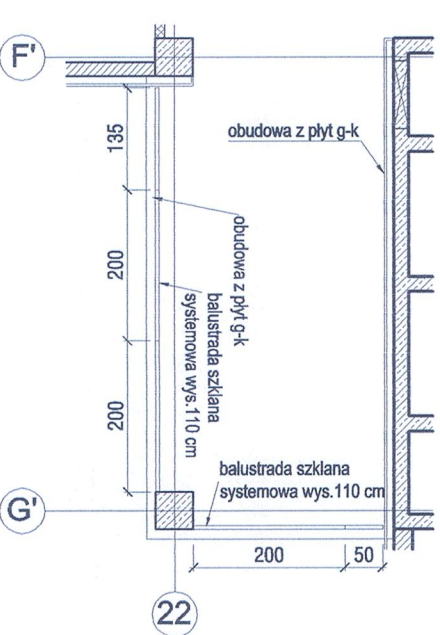

BALKON II PIĘTRO SKALA 1:100

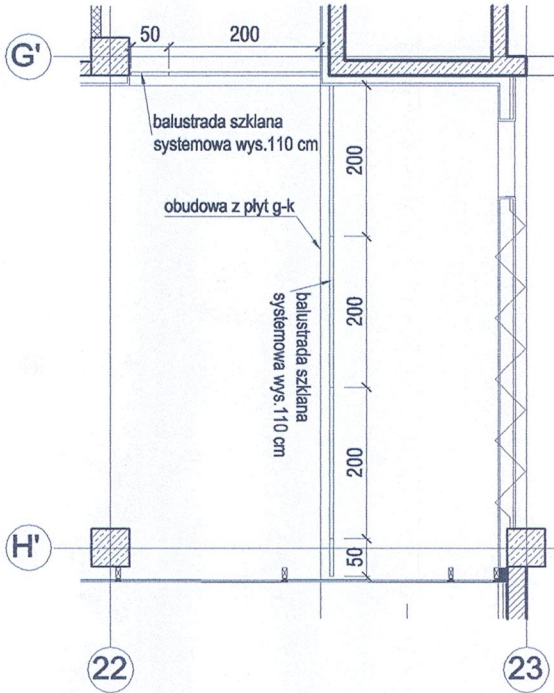


ZESTAWIENIE ELEMENTÓW

| ELEMENT BALUSTRADY SZKLANEJ | 200 | | 135 | | 50 | |
|-----------------------------------|--------------------|----------|--------------------|----------|--------------------|----------|
| | 110 | | 110 | | 110 | |
| wymiary | szerokość | wysokość | szerokość | wysokość | szerokość | wysokość |
| | 200 | 110 | 135 | 110 | 50 | 110 |
| ilość 1 piętro | 3 | | 1 | | 1 | |
| ilość 2 piętro | 4 | | - | | 2 | |
| UWAGI | - szyba bezpieczna | | - szyba bezpieczna | | - szyba bezpieczna | |

Zelmes niezrealizowany

DOKUMENTACJA
POWYKONAWCZA

KIEROWNIK BUDOWY
mgr inż. Krzysztof Kryj
upr. nr 202/0011/OWOK/04

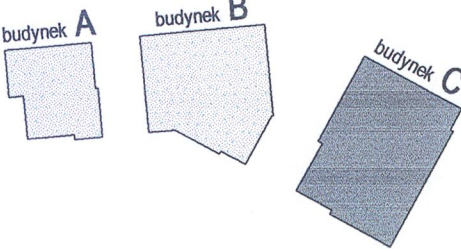

portal | pracownia projektowa
profesjonalnie zmieniamy marzenia w rzeczywistość

Portal-PP Sp. z o.o. Spółka Komandytowa
71-604 Szczecin, ul. Szarotki 9, tel: 695 15 15 42, 091 81 22 199, biuro@pp-portal.pl
www.pp-portal.pl

KOMPLEKSU BUDYNKÓW BIUROWYCH NA
POTRZEBY SZCZECIŃSKIEGO PARKU NAUKOWO -
TECHNOLOGICZNEGO PRZY UL. NIEMIERZYŃSKIEJ
W SZCZECINIE
ETAP III- BUDYNEK C

Szczecin, ul. Niemierzyńska, dz. nr 5/7
adres inwestycji:

Szczeciński Park Naukowo - Technologiczny, ul.Kolumba, Szczecin
inwestor:

mgr inż. arch. Agnieszka Witkowska, upr. nr 28/ZPOIA/2005
projektant:

mgr inż. arch. Agnieszka Geller
mgr inż. arch. Arkadiusz Nowekowski
mgr inż. arch. Anna Kobyłka
architekt asystent:

mgr inż. arch. Maciej Zombirt, upr. nr 41/Sz/99
architekt sprawdzający:

BALUSTRADA SZKLANA - RZUTY,
DETALE, ZESTAWIENIE ELEMENTÓW

rys.
architektura
branża:
P.W.
faza:
skala:
Szczecin, lipiec 2010r
data:
nr rys.
D8

UWAGA:
Kopiowanie, publikacje oraz wszelkie inne formy wykorzystania projektu
bez zgody autorów będą naruszeniem przepisów wynikających z
Ustawy z dnia 4.02.1994 r. o prawie autorskim i prawach pokrewnych .