


# DETAL POŁĄCZENIA ŚCIANY DZIAŁOWEJ ZE SŁUPEM

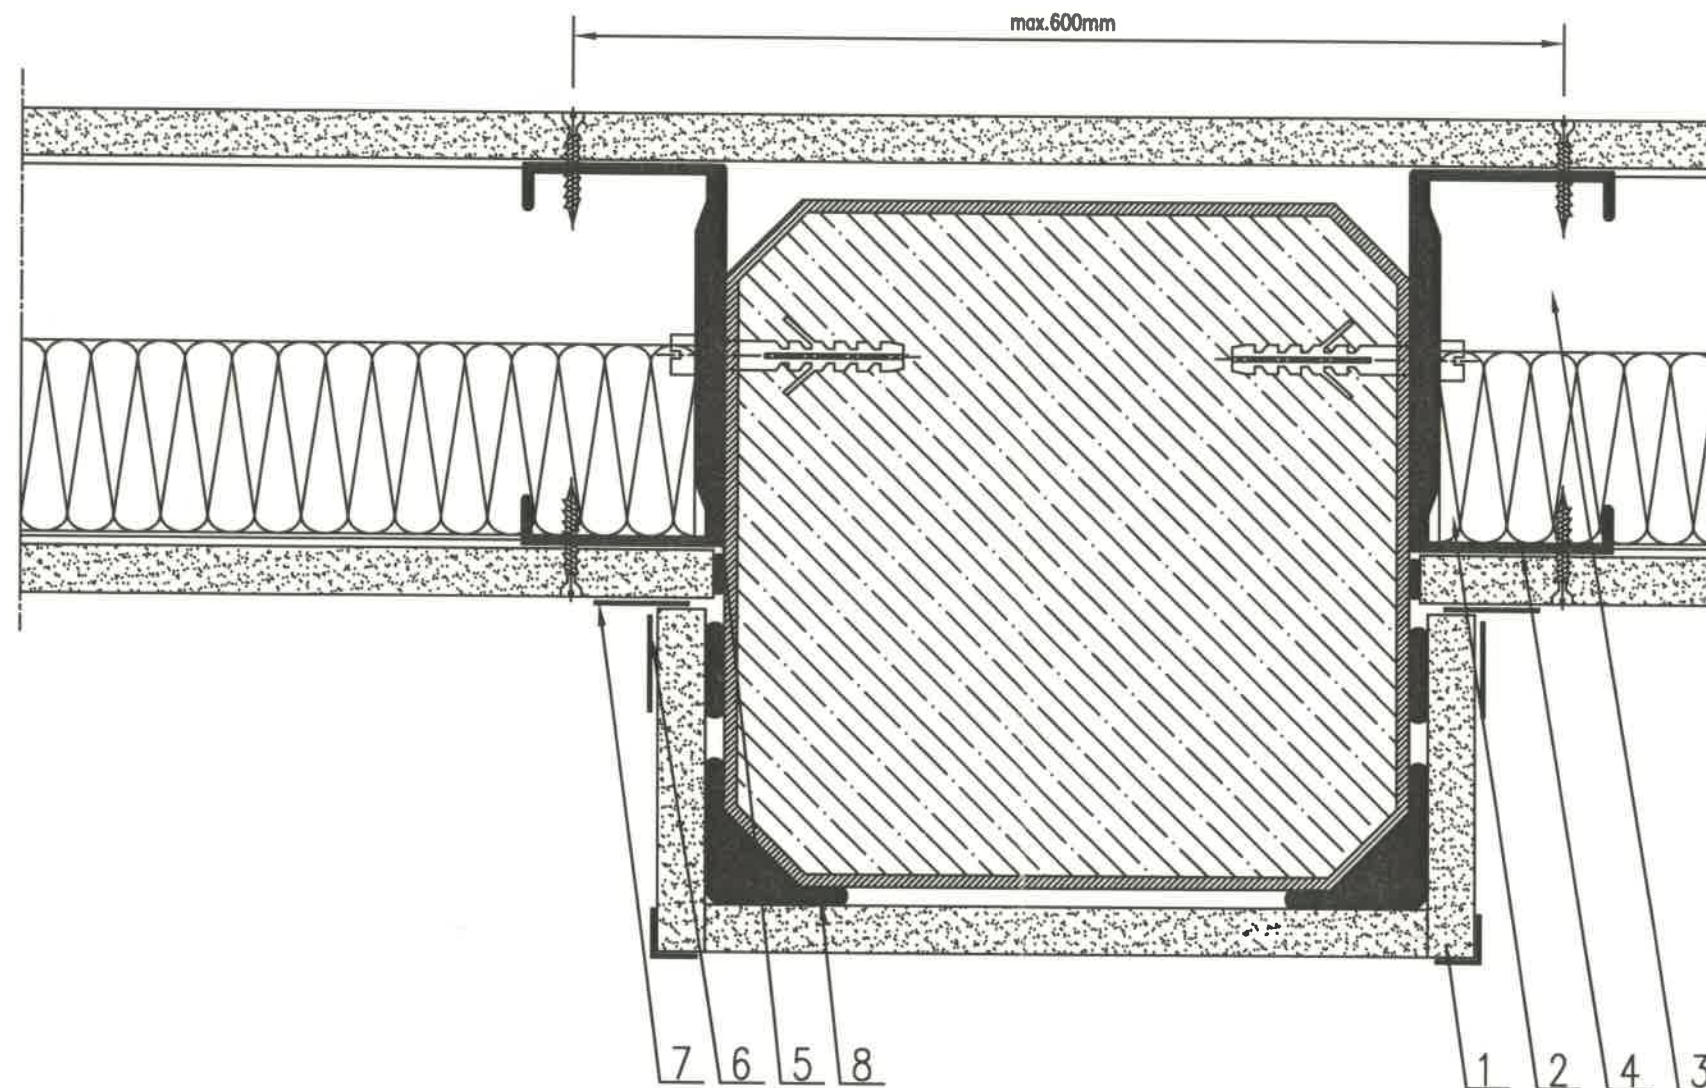

- 1- Opłytywanie z płyt gipsowo-kartonowych
- 2- Wypełnienie z wełny mineralnej kamiennej lub szklanej
- 3- Profil poziomy UW
- 4- Profil słupkowy CW
- 5- Taśma uszczelniająca
- 6- Taśma spoinowa
- 7- Taśma samoprzylepna (poślizgowa)
- 8- Klej gipsowy

Zobacz roboty wykonanych  
1. Ściana z płyt GK (ściany działowe kotłowne do stropu zesiodlnych) zgodnie z rys. C12, C320.2, C420.2.  
Wnioślu modyfikacji  
1. 15.12.2012 z dnia 16.11.2012r. zatwierdzony przez I.K. w dniu 28.11.2012r.

2. 15.12.2012 z dnia 18.11.2012r. zatwierdzony przez I.K. w dniu 30.11.2012r.  
3. 15.12.2012 z dnia 11.12.2012r. zatwierdzony przez I.K. w dniu 18.12.2012r.

Plan Zapanowania Jeleści

1. 15.12.2012 z dnia 02.12.2012r. zatwierdzony przez I.K. w dniu 04.12.2012r.

**DOKUMENTACJA  
POWYKONAWCZA**

KIEROWNIK BUDOWY

**portal** | pracownia projektowa

profesjonalnie zmieniamy marzenia w rzeczywistość

Portal-PP Sp. z o.o. Spółka Komandytowa  
71-604 Szczecin, ul. Szarotki 9, tel: 695 15 15 42, 091 81 22 199, biuro@pp-portal.pl

www.pp-portal.pl

KOMPLEKS ZABUDOWY USŁUGOWEJ NA POTRZEBY  
SZCZECIŃSKIEGO PARKU NAUKOWO-  
TECHNOLOGICZNEGO PRZY UL. NIEMIERZYŃSKIEJ  
W SZCZECINIE  
ETAP III- BUDYNEK C

temat:

Szczecin, ul. Niemierzyńska, dz. nr 3/7, 3/5 i 1/8  
adres inwestycji:

Szczeciński Park Naukowo - Technologiczny, ul. Kolumba, Szczecin  
inwestor:

mgr inż. arch. Agnieszka Witkowska, upr. nr 28/ZPOIA/2005  
projektant:

mgr inż. arch. Agnieszka Geller  
mgr inż. arch. Arkadiusz Nowakowski  
architekt asystent:

mgr inż. arch. Maciej Zombirt, upr. nr 41/Sz/99  
architekt sprawdzający:

**DETAL NR 14**

rys. architektura  
skala: 1:20  
P.W. Szczecin, lipiec 2010r.  
data: nr rys. **D14**

UWAGA:  
Kopiowanie, publikacje oraz wszelkie inne formy wykorzystania projektu bez zgody autorów będą naruszeniem przepisów wynikających z Ustawy z dnia 4.02.1994 r. o prawie autorskim i prawach pokrewnych.