



## WIDOK OKIEN TYPU O1 I O2

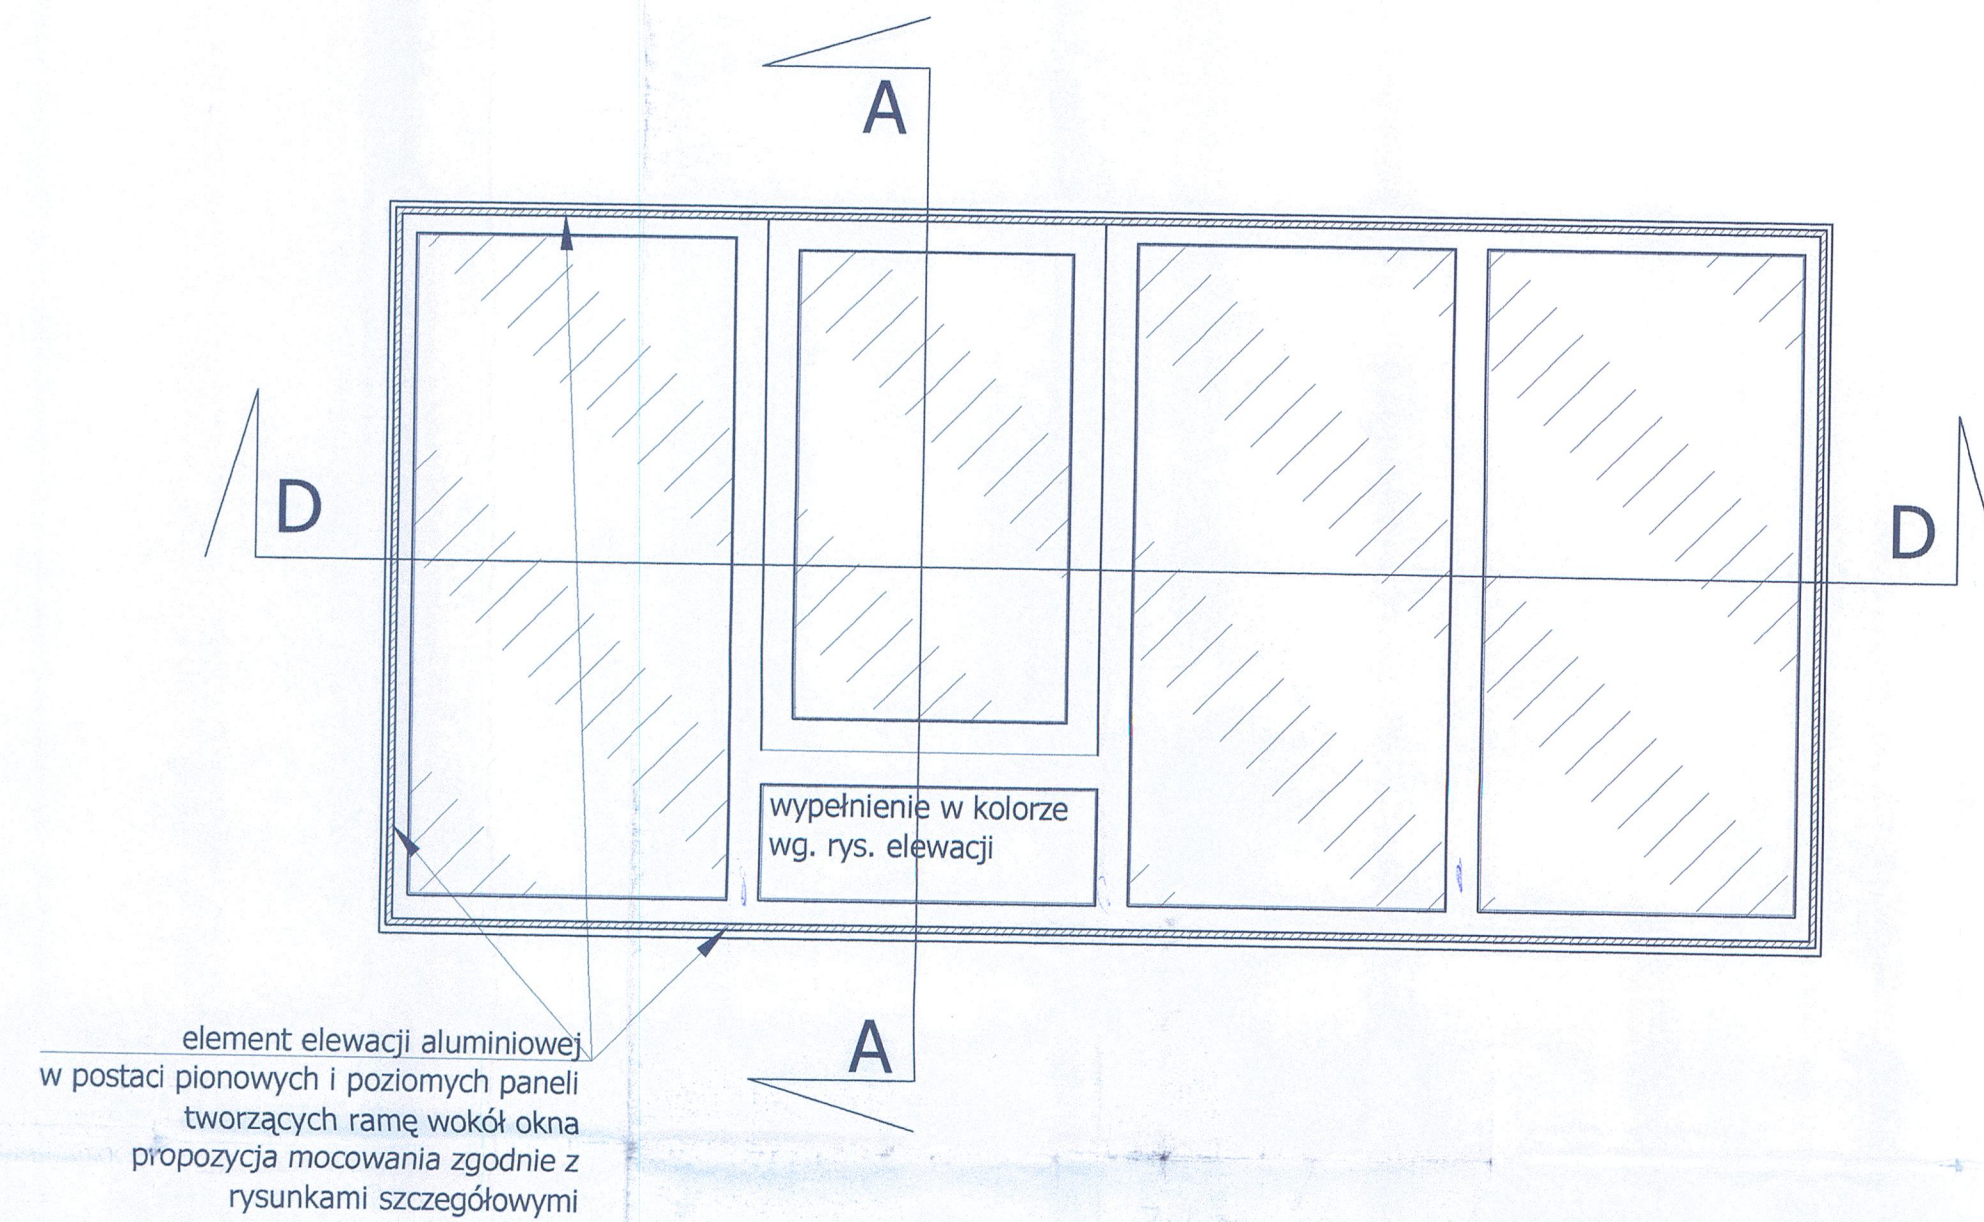


## WIDOK OKIEN TYPU O3 I O4

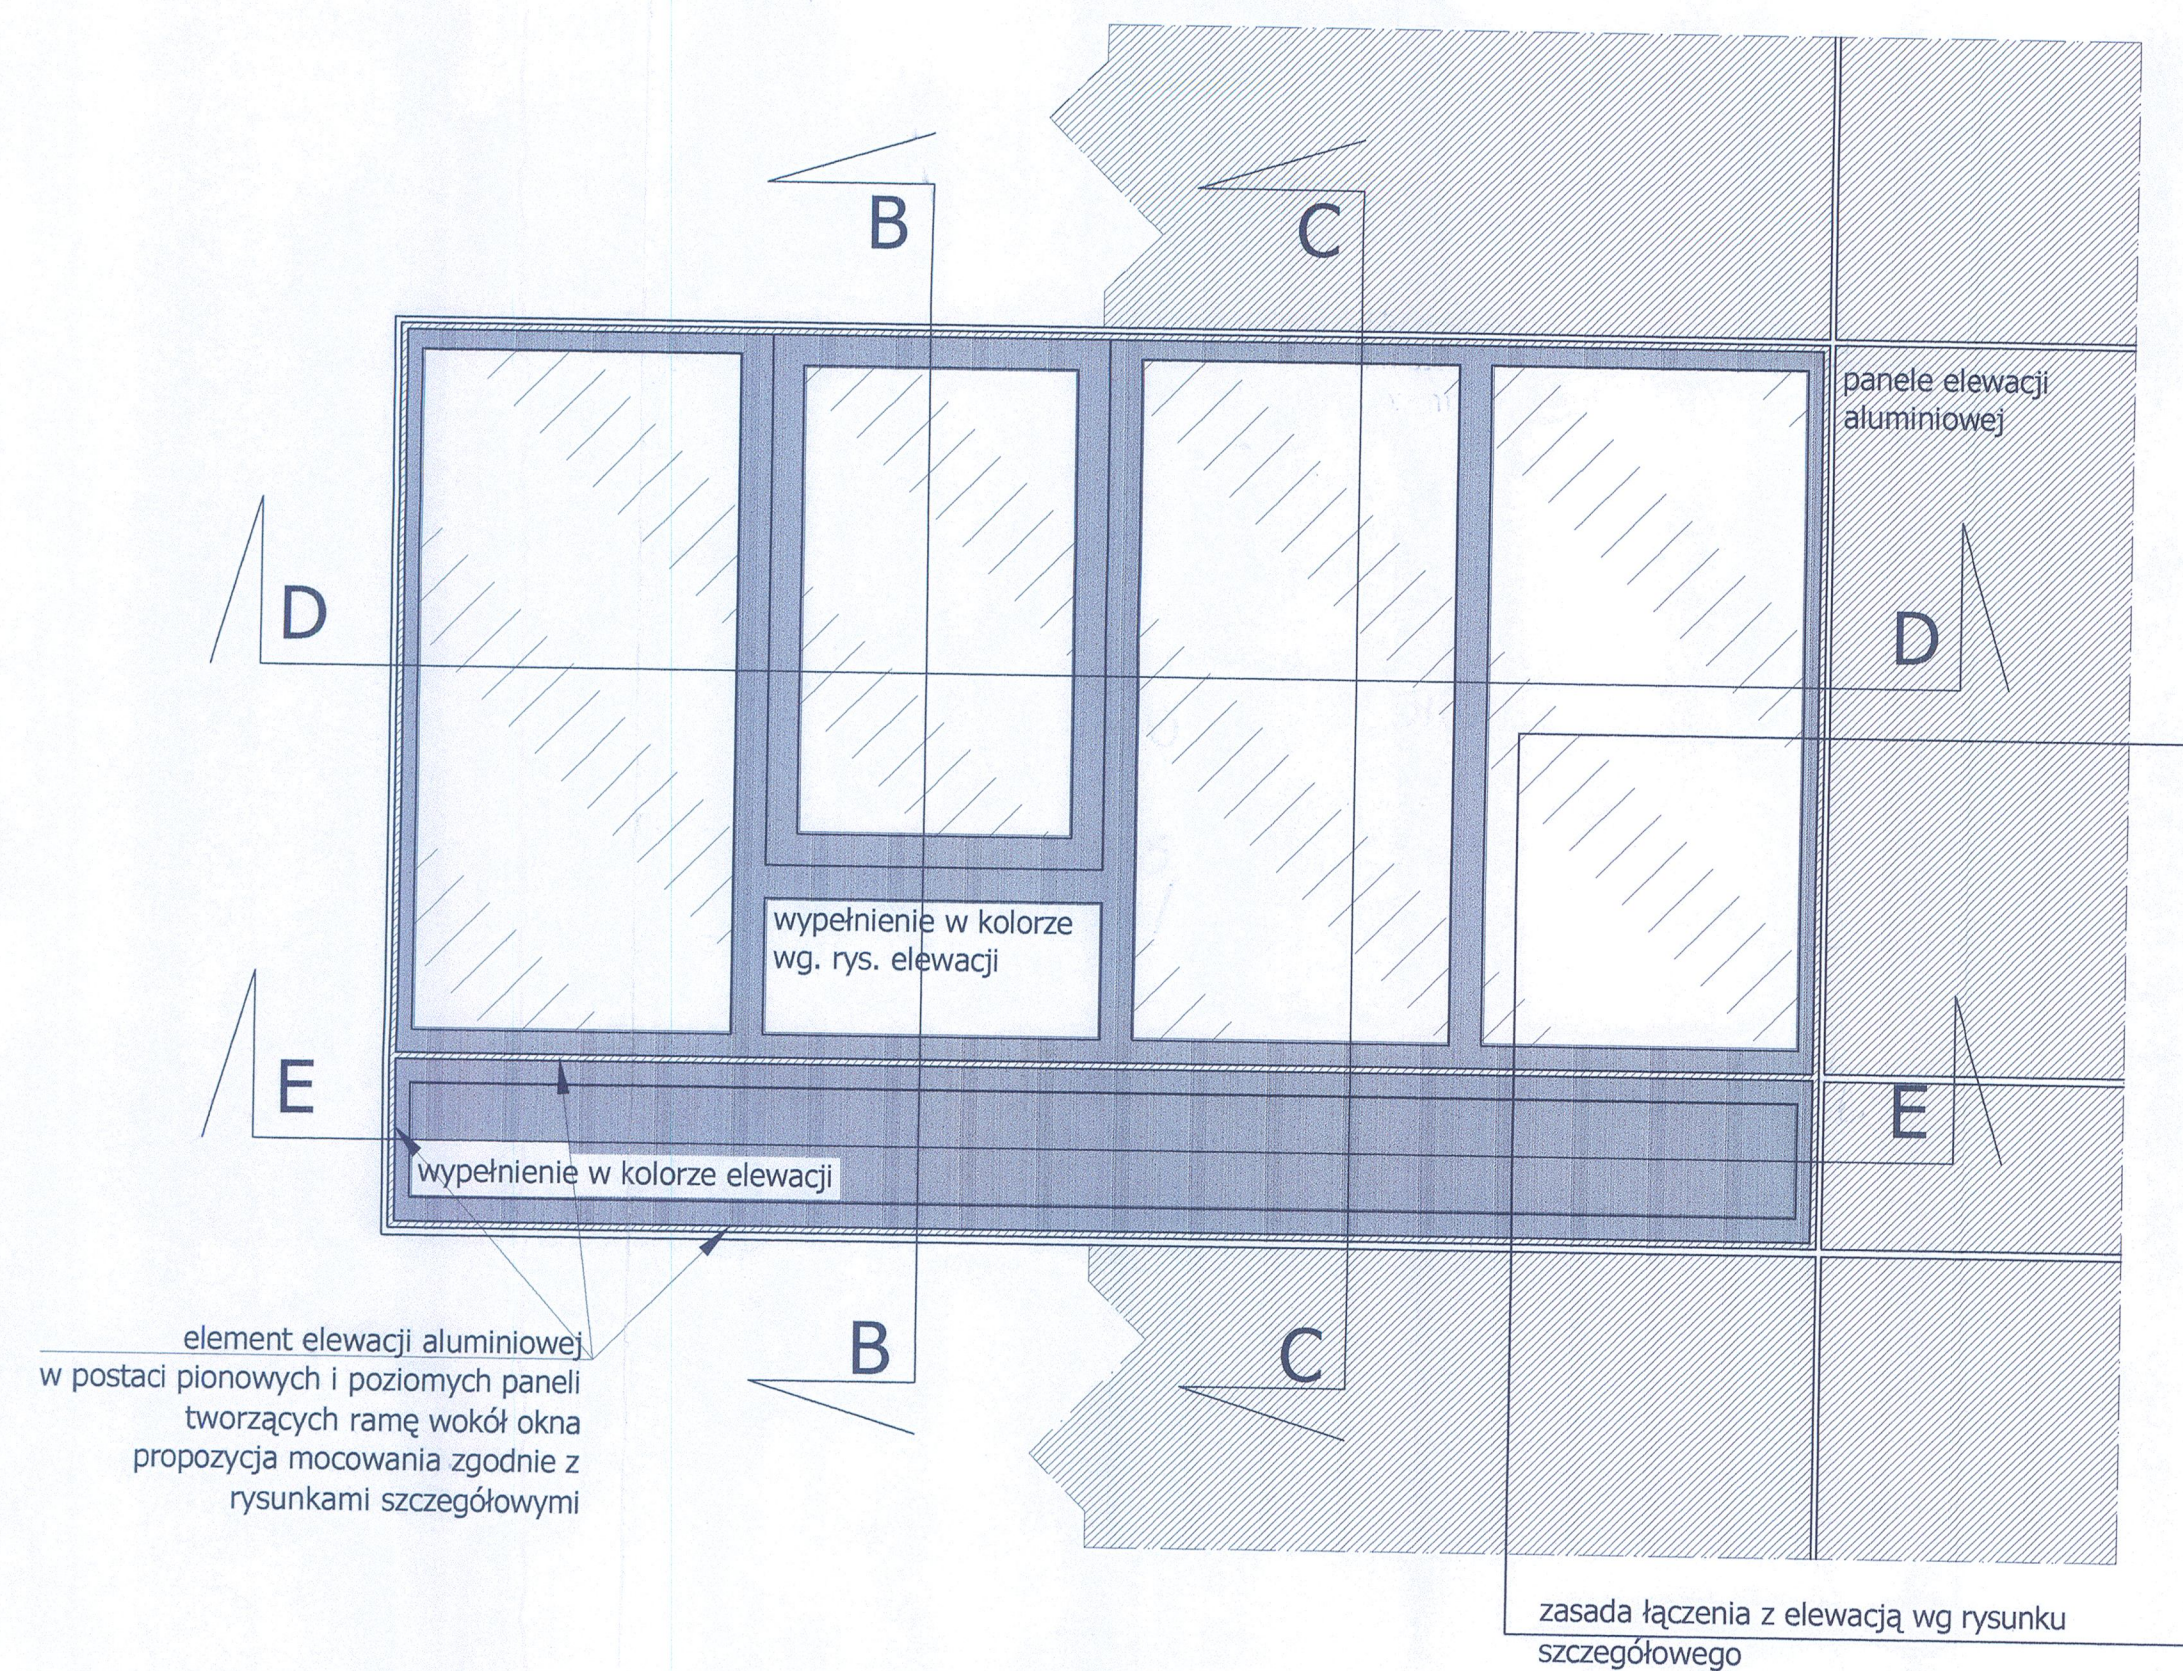

## ZDJĘCIE POGLĄDOWE



## ZASADA ŁĄCZENIA OKNA Z ELEWACJĄ

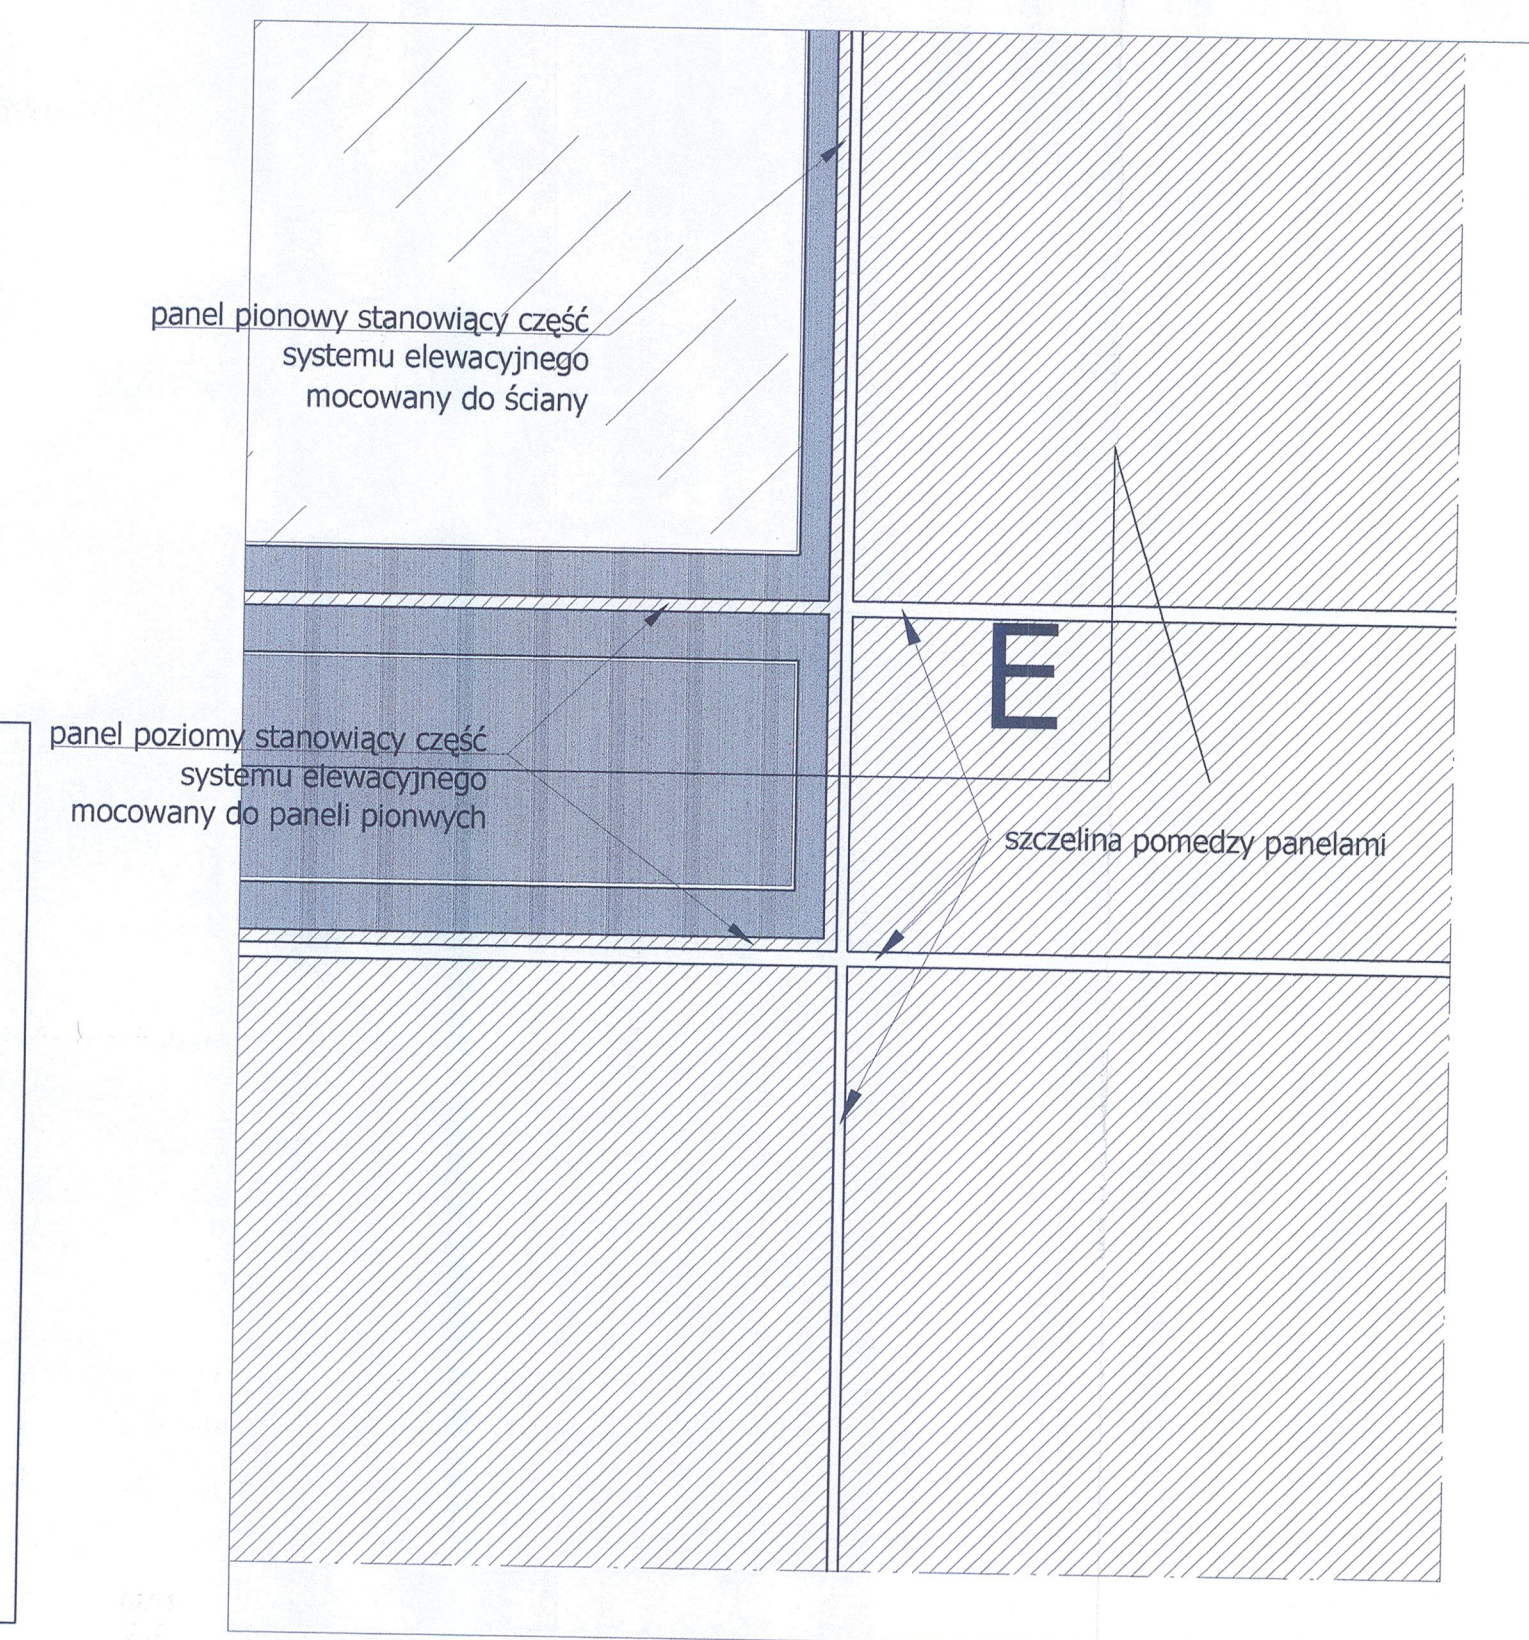

Zobacz roboty wykonawcze  
 & Stalarka okienna aluminiowa Aluprof MBREX  
 Wzrosty miedziane na konstrukcję dachu  
 & BSREVO z dnia 06.08.2012r. zatwierdzone przez I.K.  
 w dniu 14.08.2012r.  
 & BSREVA z dnia 12.11.2012r. zatwierdzone przez I.K.  
 w dniu 23.11.2012r.  
 Plan zapewnienia jakości  
 & NAREVO z dnia 07.11.2012r. zatwierdzone przez I.K.  
 w dniu 14.12.2012r.

## DOKUMENTACJA POWYKONAWCZA

KIEROWNIK BUDOWY  
 [Podpis]  
 upr. nr 243/004/O/WOK/04

portal | pracownia projektowa  
 profesjonalnie zmieniamy marzenia w rzeczywistość

Portal PPF Sp. z o.o. Spółka Komandytowa  
 71-404 Szczecin, ul. Szarotki 8, tel. 655 15 15 42, 091 61 22 199, biuro@ppf-portal.pl  
 www.pp-portal.pl

KOMPLEKS ZABUDOWY USŁUGOWEJ NA POTRZEBY  
 SZCZECIŃSKIEGO PARKU NAUKOWO-  
 TECHNOLOGICZNEGO PRZY UL. NIEMIERZYŃSKIEJ  
 W SZCZECINIE  
 ETAP III - BUDYNEK C

lokal:  
 Szczecin, ul. Niemierzyńska, dz. nr 3/7, 3/5 i 1/8

Szczeciński Park Naukowo - Technologiczny, ul. Kolumba, Szczecin

inwestor:  
 mgr inż. arch. Agnieszka Witkowska, upr. nr 28/ZPO/A/2005

projektant:  
 mgr inż. arch. Agnieszka Geller

mgr inż. arch. Artur Nowicki

mgr inż. arch. Anna Wojewoda

architekt wykonawczy:  
 mgr inż. arch. Maciej Zombit, upr. nr 41/Sz/99

DETAL  
 STOLARKI OKIENNEJ ALUMINIOWEJ

rys.  
 architektura 1:20/1:10

inwestor:  
 P.W. Szczecin, listopad 2009r.

data:  
 rys.

D1

UWAGA:  
 Kopierowanie, publikacja oraz wszelkie inne formy wykorzystania projektu  
 bez zgody autorów będą naruszeniem przepisów wydanych z  
 Ustawy z dnia 4.02.1994 r. o prawie autorskim i prawach pokrewnych.