


Legenda:

- - elektryczny podgrzewacz wody 2kW  
zasilany z gniazda pod umywalką IP44
- Ⓜ - urządzenie wentylacyjne
- - koryta kablowe (typ na rysunku)
- W1.1 - oznaczenie linii kablowej

Kierownik Budowy  
mgr inż. **Krzysztof Kąkol**  
Elektro-BUD Sp. z o.o.  
nr upr. ZAP/0116/OWOE/10

DOKUMENTACJA  
POWYKONAWCZA

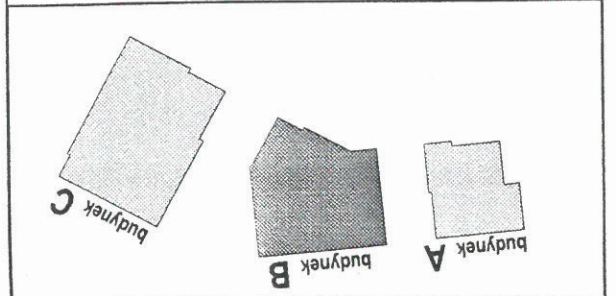

portal | pracownia projektowa

