

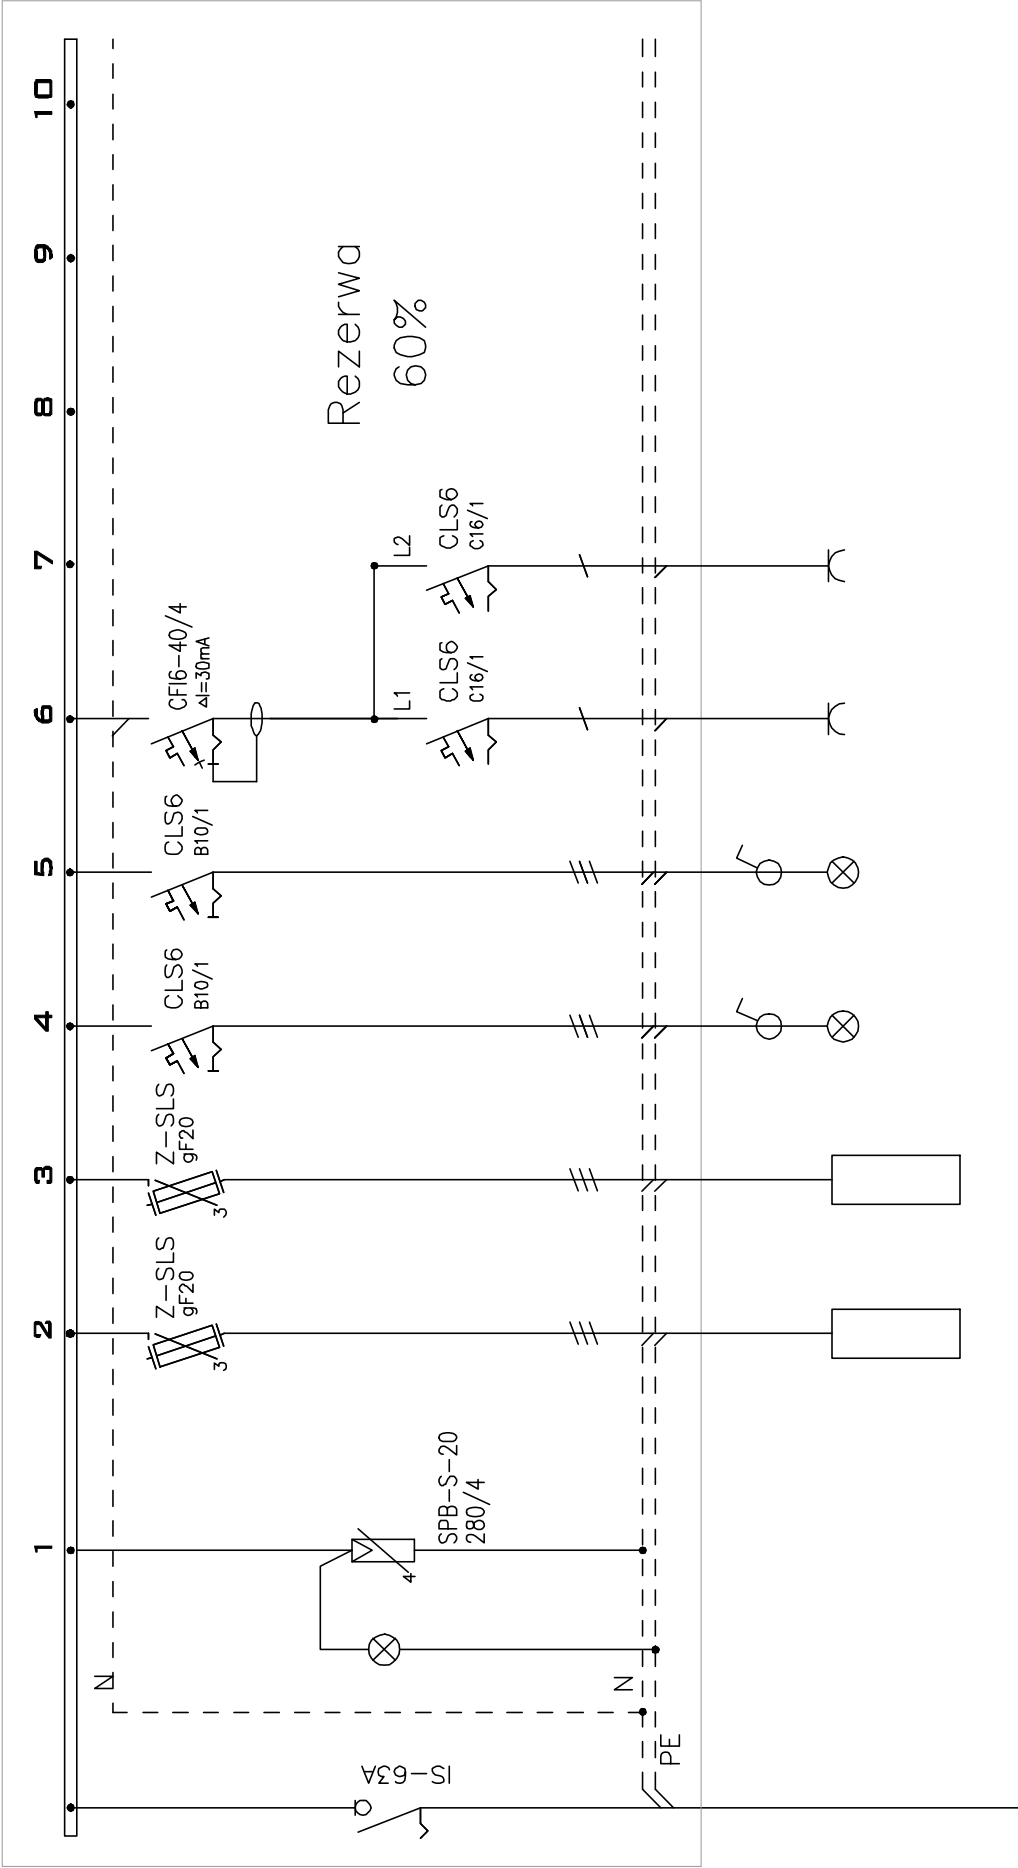


ROZDZIELNICA DŹWIGU – RD–B

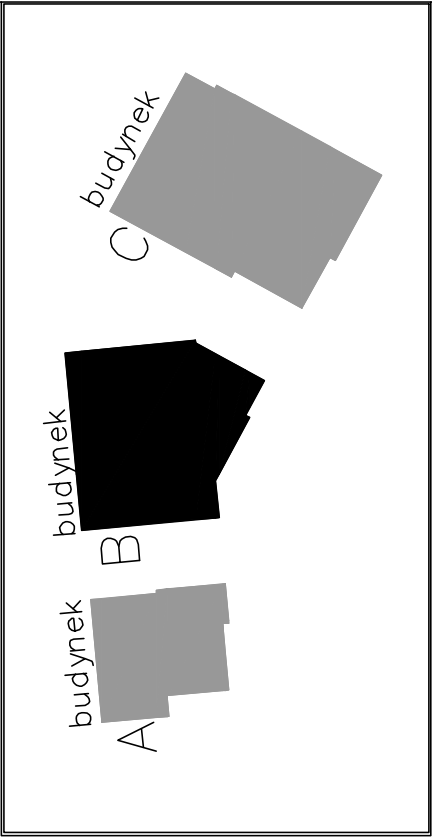

RD-B/W1	RD-B/W2	RD-B/W3	RD-B/W4	RD-B/W5	RD-B/W6
Technologia windy	Technologia windy	Oswietlenie szybu	Oswietlenie szybu	Gniazdo w szybie	Gniazdo w szybie
YKYzo 5x6 4,6kW	YKYzo 5x6 4,6kW	YKYzo 3x2,5 0,28kW	YKYzo 3x2,5 0,28kW	YKYzo 3x2,5 0,28kW	YKYzo 3x2,5 0,28kW

ROZDZIELNICA TYPU BF  
BF-O-3/72

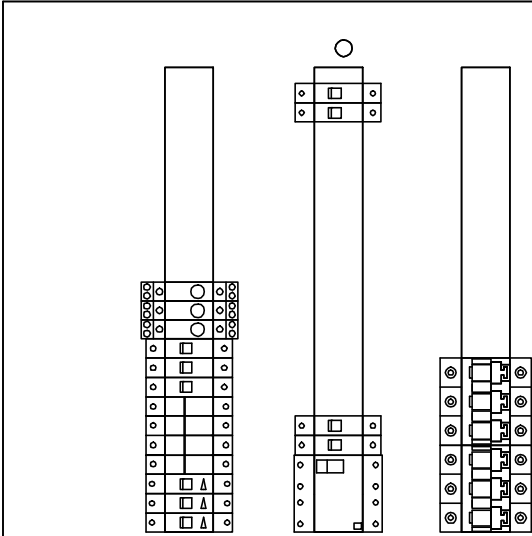

Wielobranżowy projekt budowlany i wykonawczy opracowany w okresie 2008-2010 przez pracownię Portal - PP Spółka z ograniczoną odpowiedzialnością Sp.k. Niniejsze rysunki stanowią dokumentację ujednoliconą, uwzględniającą zmiany wprowadzone podczas budowy oraz projektami zamiennymi i uzupełniającymi wykonanymi przez pracownię CITY architekt Spółka z ograniczoną odpowiedzialnością Sp.k. w ramach pełnienia nadzoru autorskiego.

**PROJEKT ZAMIENNY KOMPLEKSU ZABUDOWY  
USŁUGOWEJ NA POTRZEBY SZCZECIŃSKIEGO PARKU  
NAUKOWO - TECHNOLOGICZNEGO PRZY UL.  
NIEMIERZYŃSKIEJ W SZCZECINIE**

temat:

**"Budowa i wyposażenie I etapu Pomerania Technopark w  
Szczecinie przy  
ul.Niemierzyńskiej / Cyfrowej, kontynuacja inwestycji"**

nazwa projektu:

Szczecin, ul. Niemierzyńska 17,17a  
dz. nr 48, 49, 50

adres inwestycji:

ul.Niemierzyńska 17a, 71-441 Szczecin

inwestor:

mgr inż. Patryk Dominiak, upr. nr ZAP/0107/POOE/12  
projektant / autor projektu:

mgr inż. Mariusz Piątkowski, upr. nr ZAP/0125/PWOE/11  
sprawdzający:

**SCHEMAT ROZDZIELNICY RD-B**

rys.

**elektryczna**  
skala: **1:100**

branża: **P. ZAMIENNY**  
data: **Szczecin, lipiec 2013r**

**E-RD-B**  
nr rys.