


RZUT
WIĘŻBY DACHOWEJ

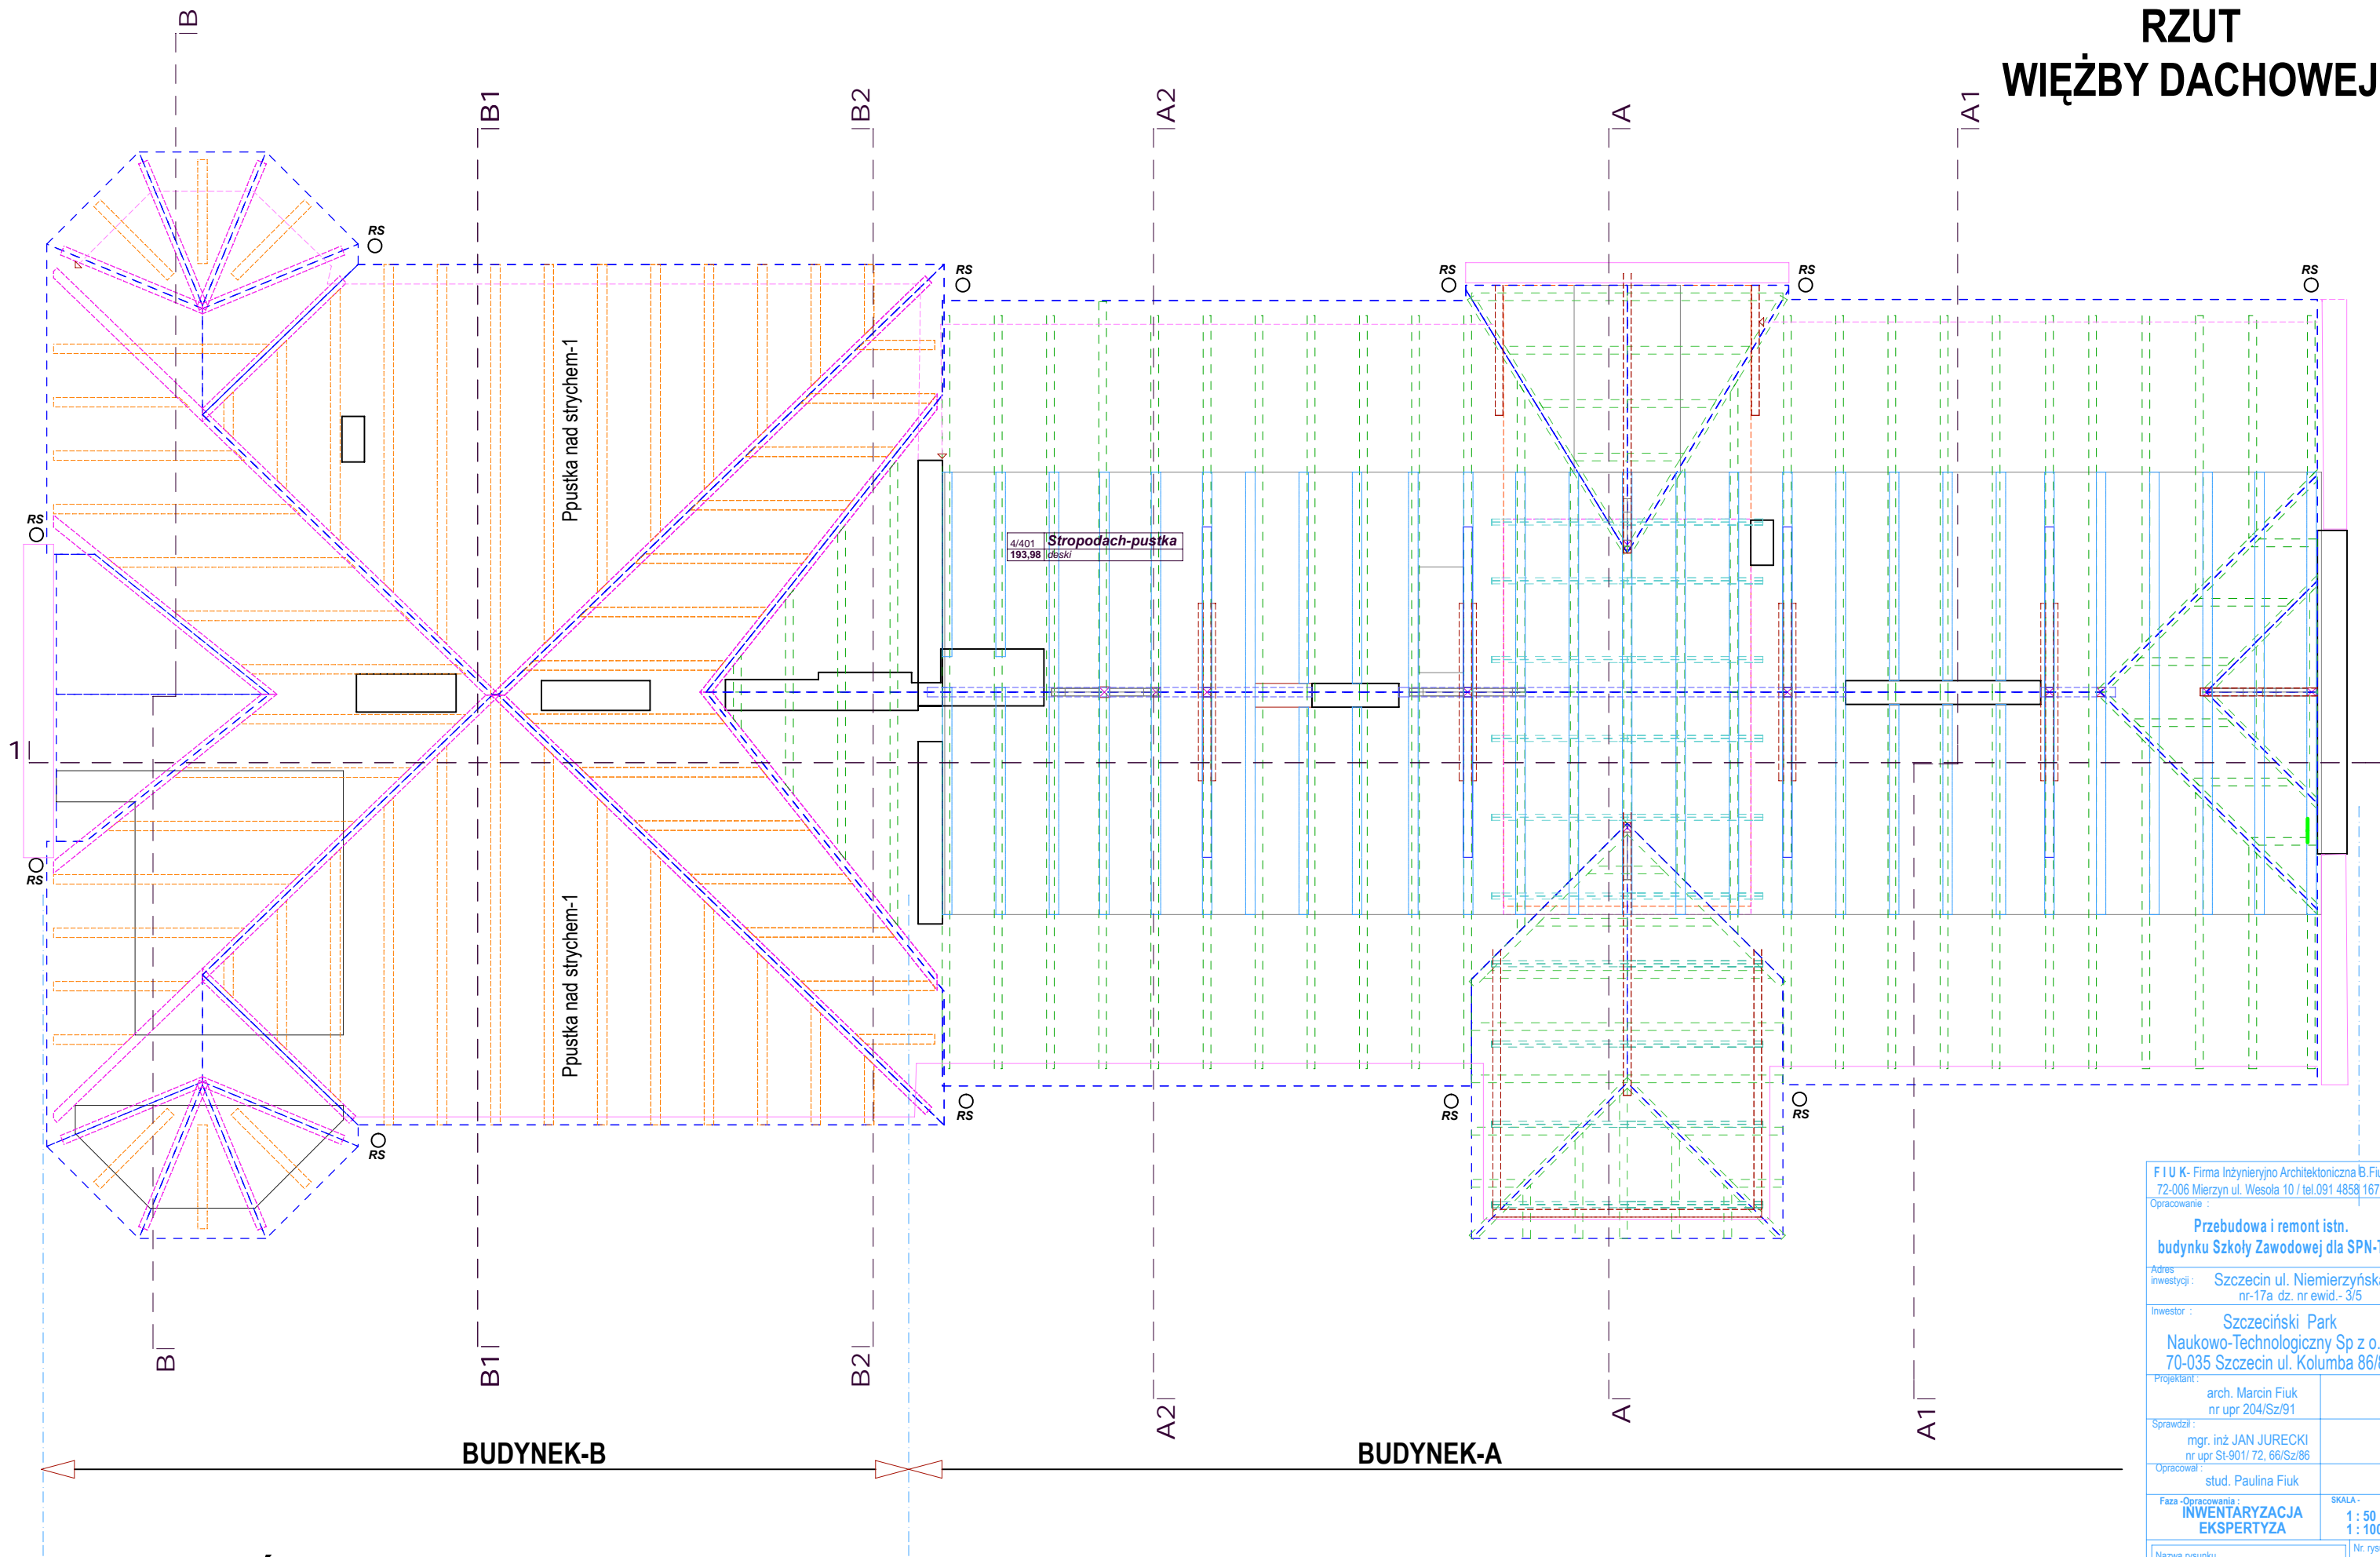

RZUT WIĘŻBY DACHOWEJ - POZIOM DOLNY

F I U K - Firma Inżynieryjno Architektoniczna B.Fiuk 72-006 Mierzyn ul. Wesola 10 / tel.091 4858 167 /	
Opracowanie : Przebudowa i remont istn. budynku Szkoły Zawodowej dla SPN-T	
Adres inwestycji : Szczecin ul. Niemierzyńska nr-17a dz. nr ewid.- 3/5	
Inwestor : Szczeciński Park Naukowo-Technologiczny Sp z o.o. 70-035 Szczecin ul. Kolumba 86/89	
Projektant : arch. Marcin Fiuk nr upr 204/Sz/91	
Sprawdził : mgr. inż. JAN JURECKI nr upr St-901/ 72, 66/Sz/86	
Opracował : stud. Paulina Fiuk	
Faza -Opracowania : INWENTARYZACJA EKSPERTYZA	SKALA - 1 : 50 1 : 100
Nazwa rysunku WIĘŻBA DACHOWA Poziom Dolny	Nr. rysunku I-6 Data: 11.2008r.