


PRZEKRÓJ
B - B

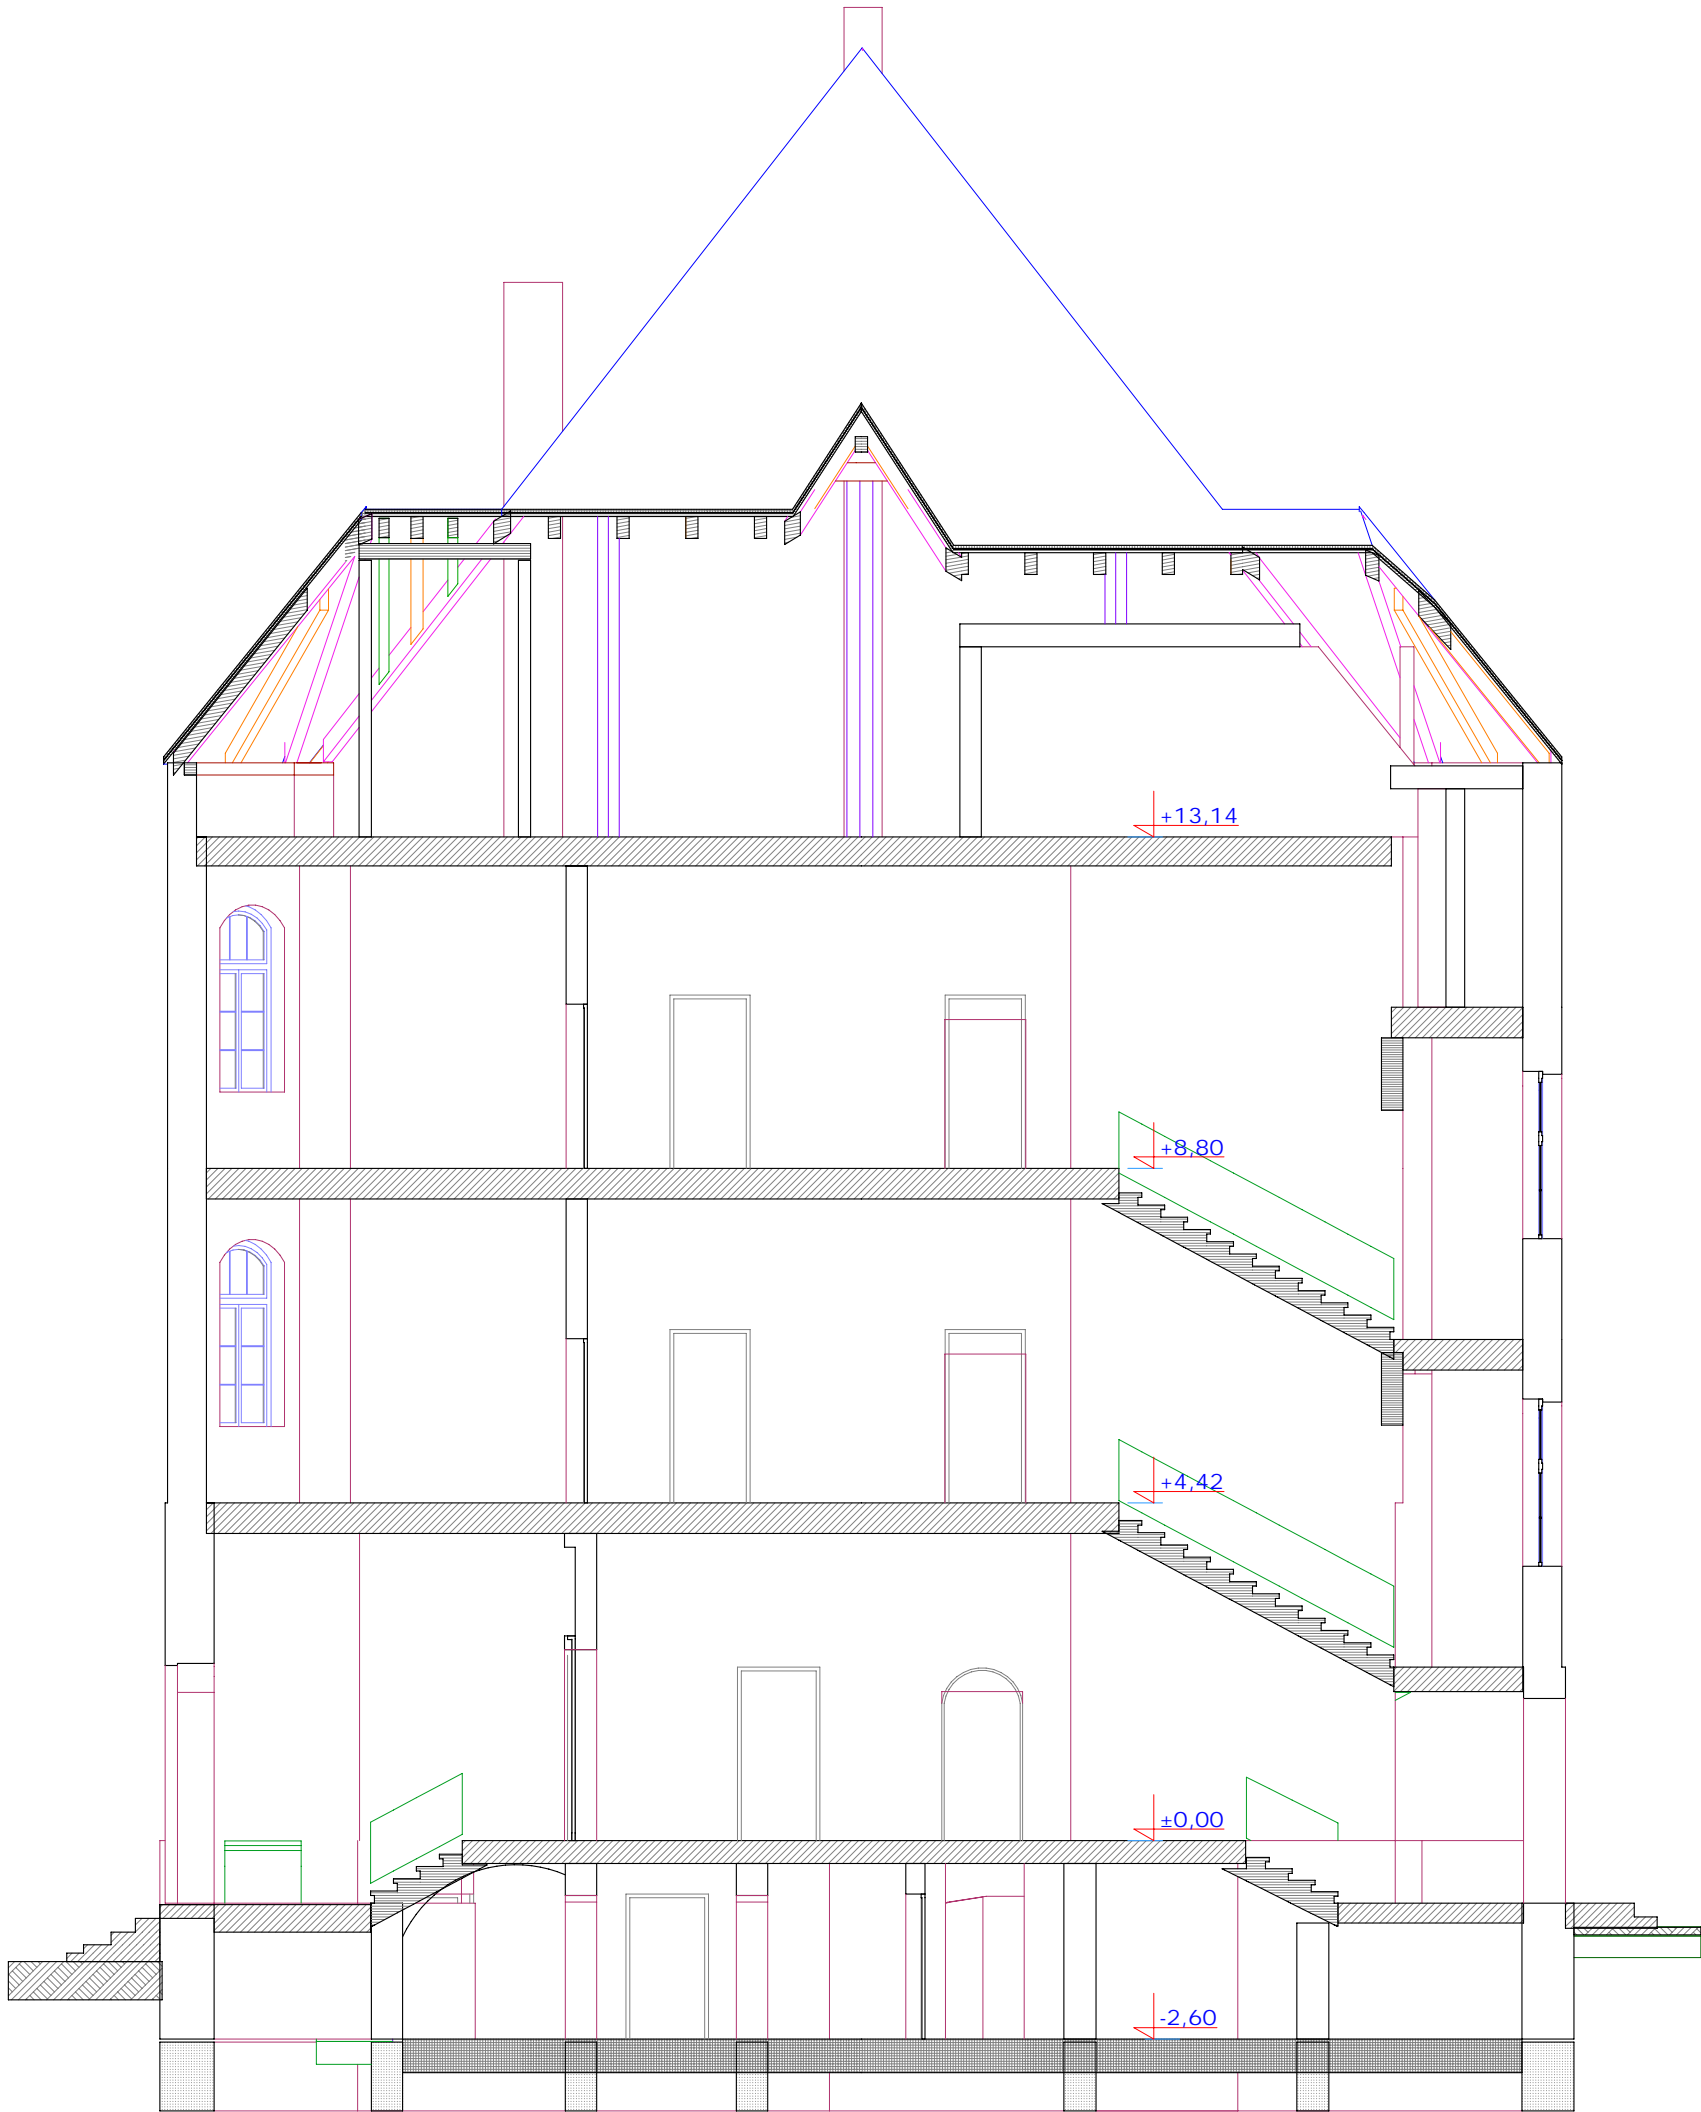

F I U K - Firma Inżynieryjno Architektoniczna B.Fiuk 72-006 Mierzyn ul. Wesola 10 / tel.091 4858 167 /		
Opracowanie : Przebudowa i remont istn. budynku Szkoły Zawodowej dla SPN-T		
Adres inwestycji :	Szczecin ul. Niemierzyńska nr-17a dz. nr ewid.- 3/5	
Inwestor :	Szczeciński Park Naukowo-Technologiczny Sp z o.o. 70-035 Szczecin ul. Kolumba 86/89	
Projektant :	arch. Marcin Fiuk nr upr 204/Sz/91	
Opracował :	arch. Marcin Fiuk nr upr 204/Sz/91	
Faza -Opracowania :	INWENTARYZACJA budowlana	SKALA - 1 : 100
Nazwa rysunku Przekrój B - B		Nr. rysunku I-13 Data: 11.2008r.