


PRZEKRÓJ  
A1 - A1

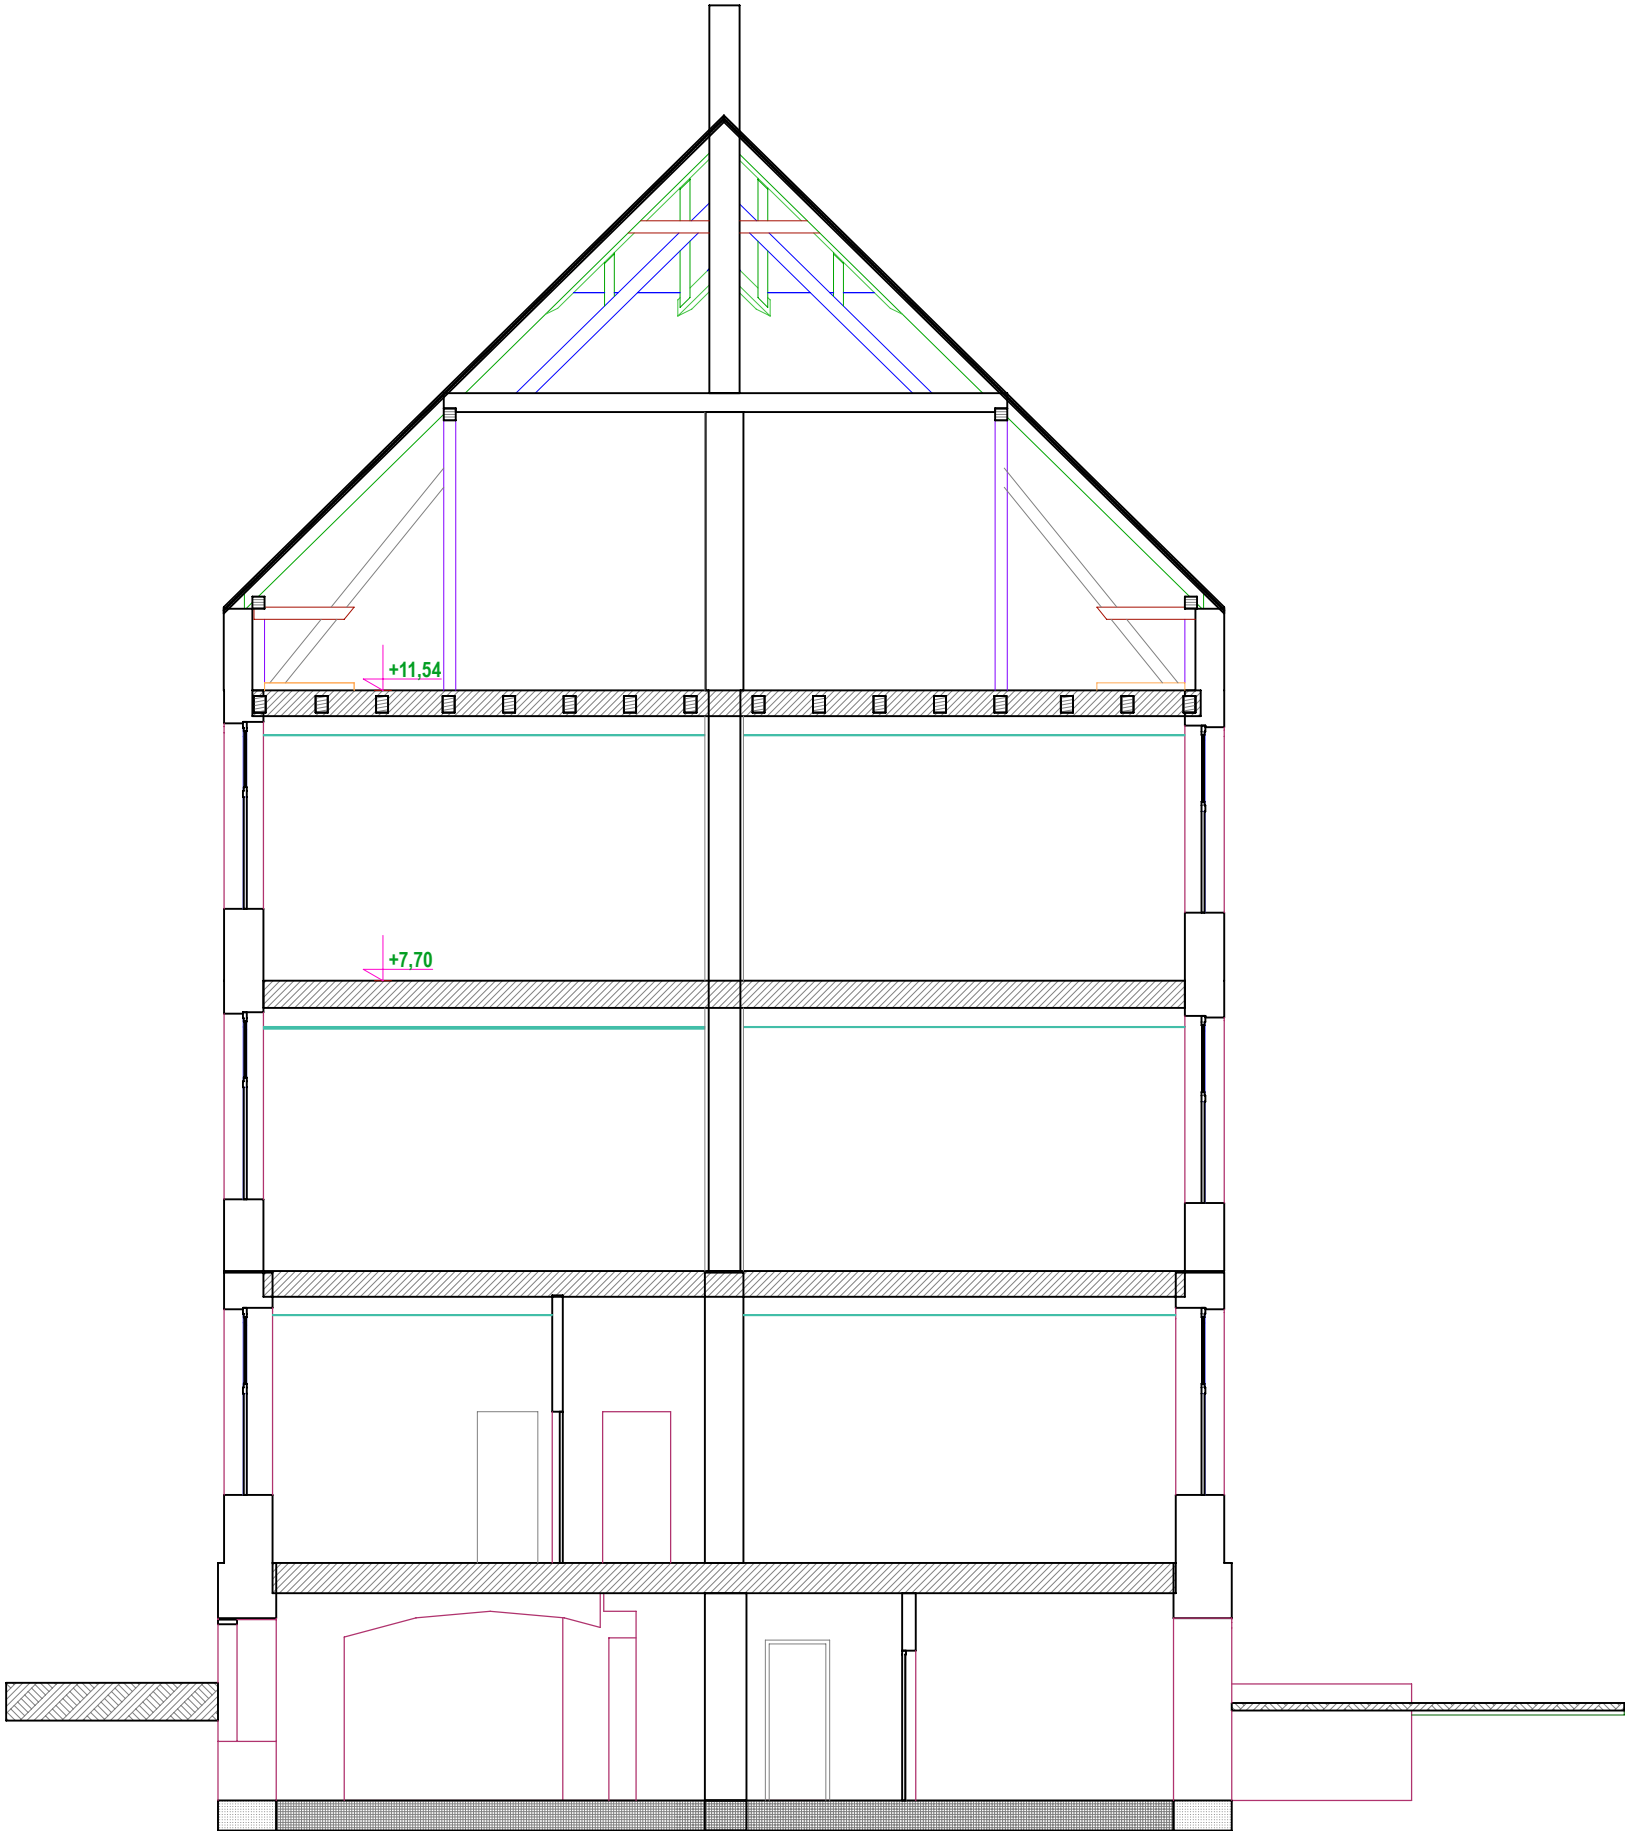

F I U K- Firma Inżynieryjno Architektoniczna B.Fiuk 72-006 Mierzyn ul. Wesola 10 / tel.091 4858 167 /		
Opracowanie : <b>Przebudowa i remont istn. budynku Szkoły Zawodowej dla SPN-T</b>		
Adres inwestycji :	Szczecin ul. Niemierzyńska nr-17a dz. nr ewid.- 3/5	
Inwestor :	Szczeciński Park Naukowo-Technologiczny Sp z o.o. 70-035 Szczecin ul. Kolumba 86/89	
Projektant :	arch. Marcin Fiuk nr upr 204/Sz/91	
Sprawdził :	arch. Wojciech Bajdor nr upr 278/Sz/87	
Opracował :		
Faza -Opracowania : <b>INWENTARYZACJA budowlana</b>	SKALA -  <b>1 : 100</b>	
Nazwa rysunku <b>Przekrój A1 - A1</b>	Nr. rysunku <b>I-9</b>	Data: 07.2008r.