


RZUT
1-PIĘTRO

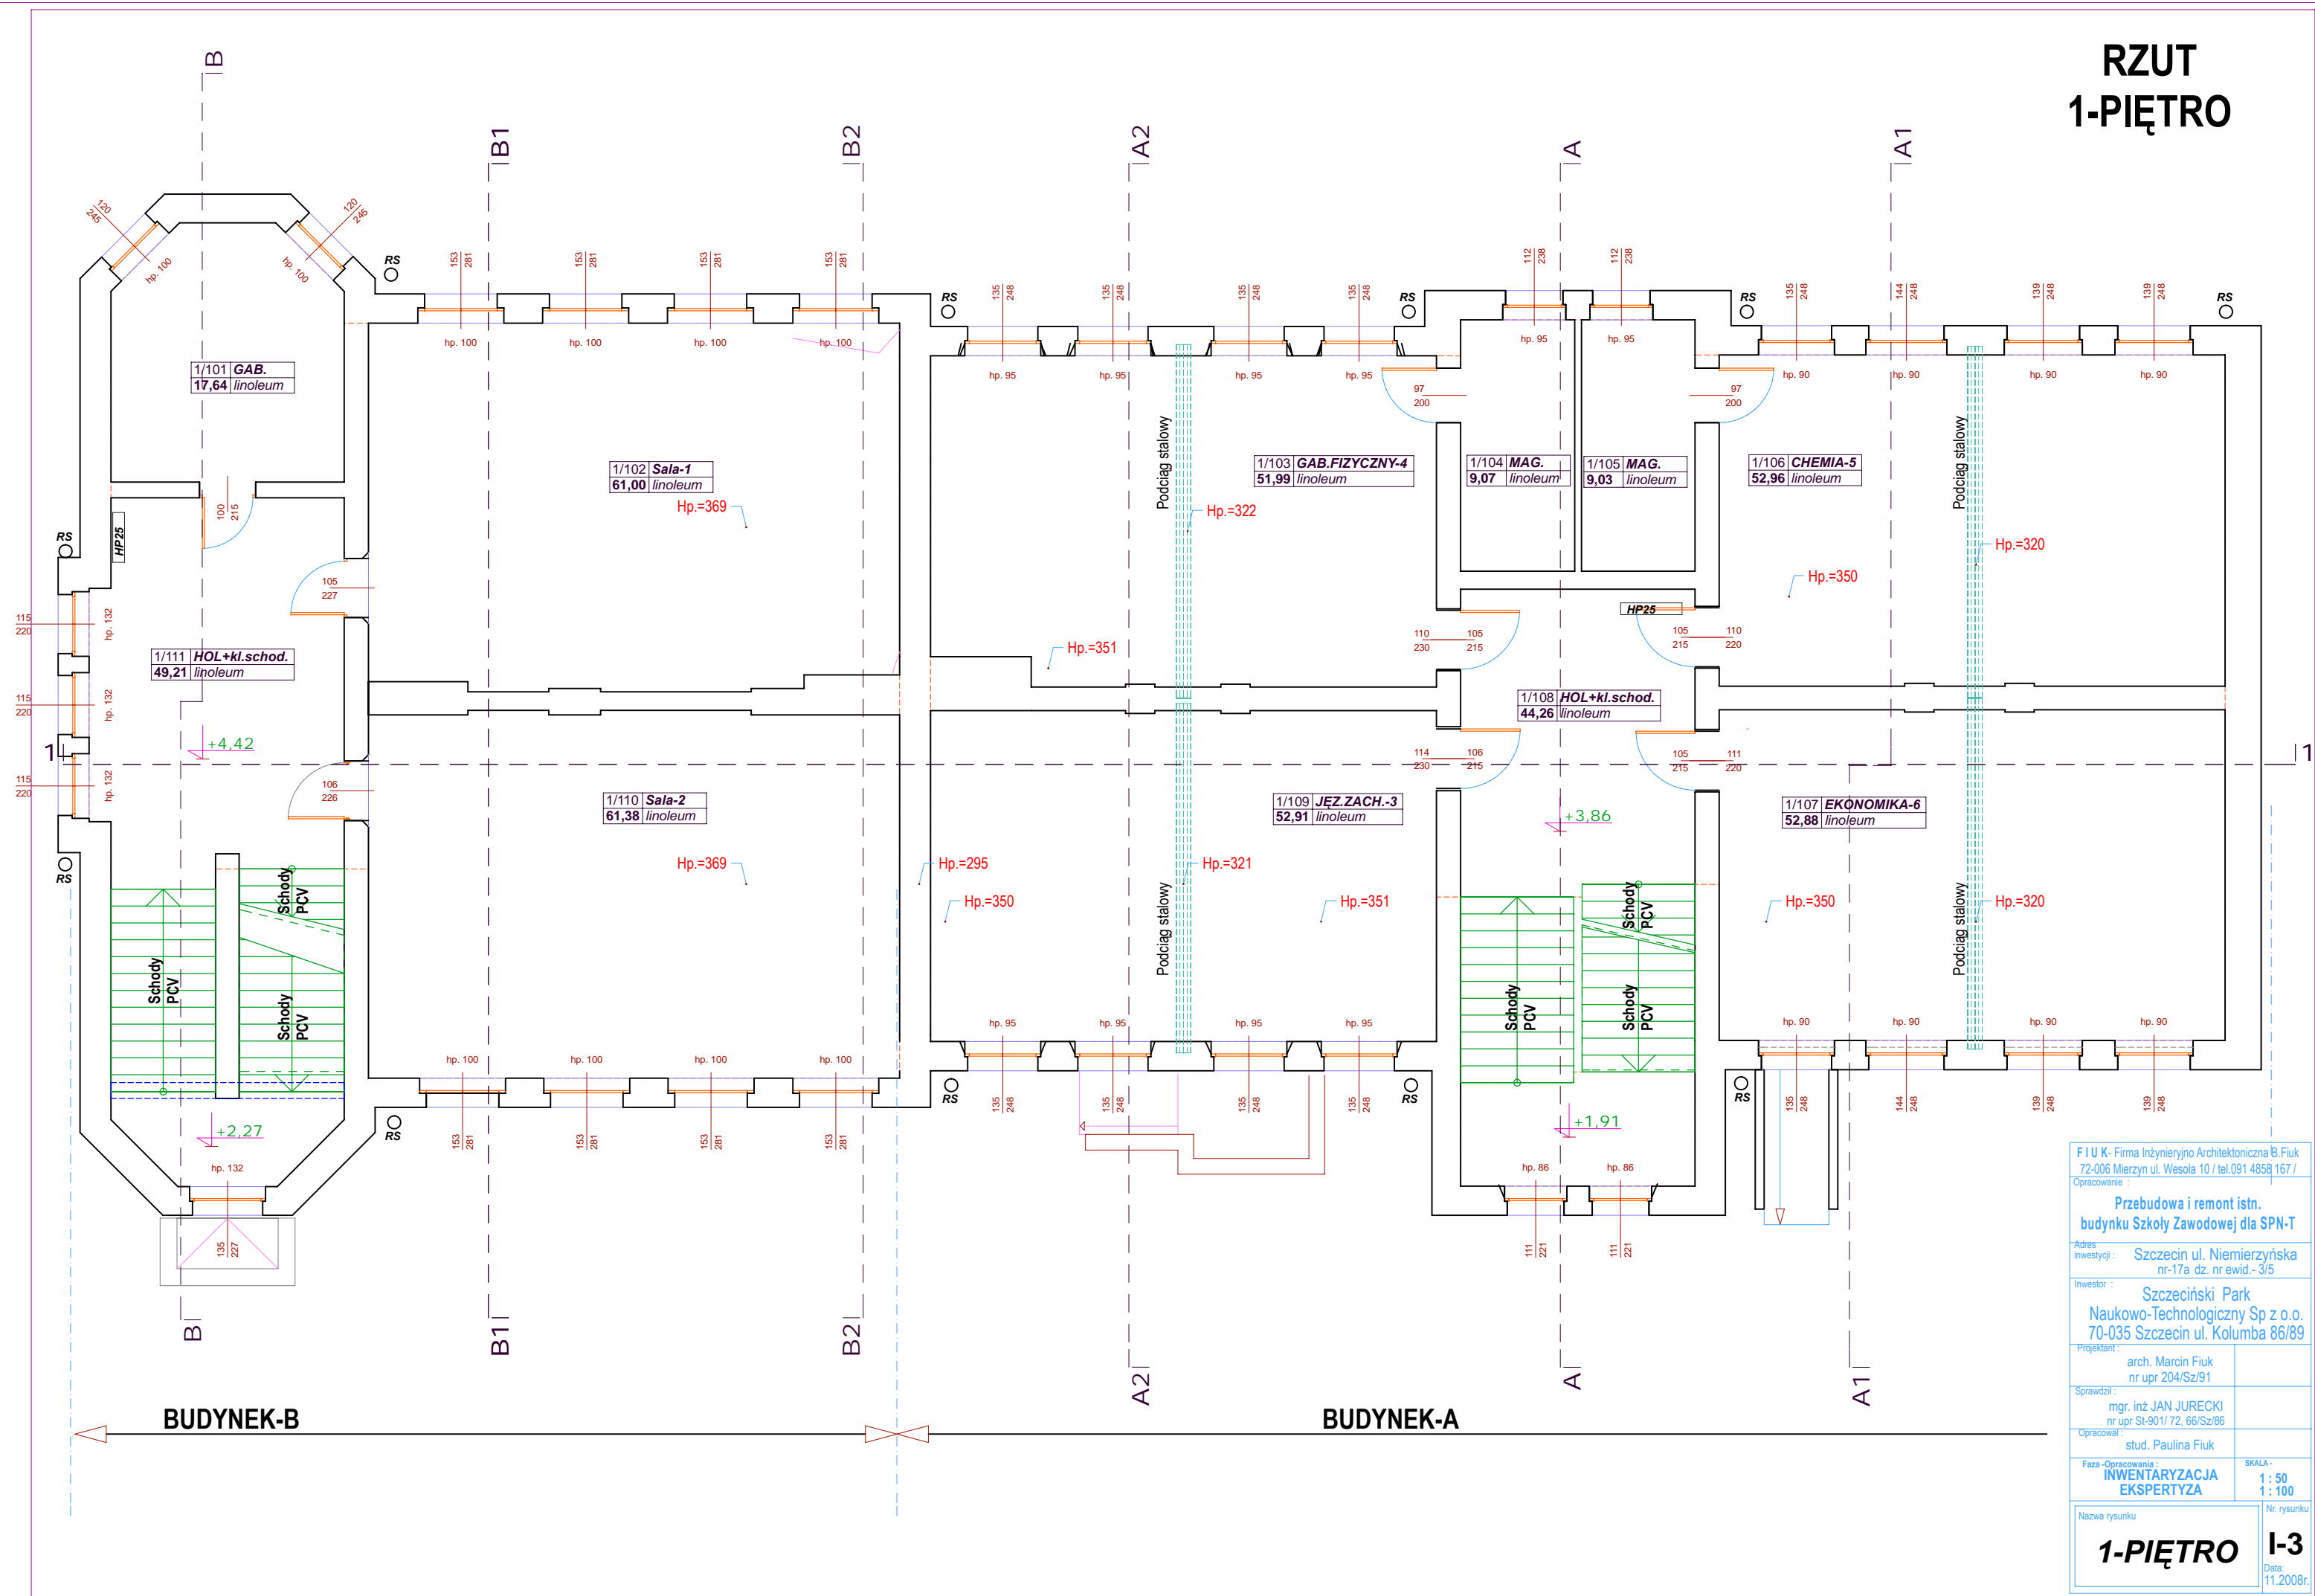

F I U K - Firma Inżynieryjno Architektoniczna B.Fiuk 72-006 Mierzyn ul. Wesoła 10 / tel.091 4858 167 / Opracowanie :	
Przebudowa i remont istn. budyńku Szkoły Zawodowej dla SPN-T	
Adres inwestycji :	Szczecin ul. Niemierzyńska nr-17a dz. nr ewid.- 3/5
Inwestor :	Szczeciński Park Naukowo-Technologiczny Sp z o.o. 70-035 Szczecin ul. Kolumba 86/89
Projektant :	arch. Marcin Fiuk nr upr 204/Sz/91
Sprawdził :	mgr. inż JAN JURECKI nr upr St-901/ 72, 66/Sz/86
Opracował :	stud. Paulina Fiuk
Faza -Opracowania :	INWENTARYZACJA EKSPTYZA
Nazwa rysunku	Nr. rysunku
1-PIĘTRO	I-3
Data: 11.2008r.	