


PRZEKRÓJ
A2 - A2

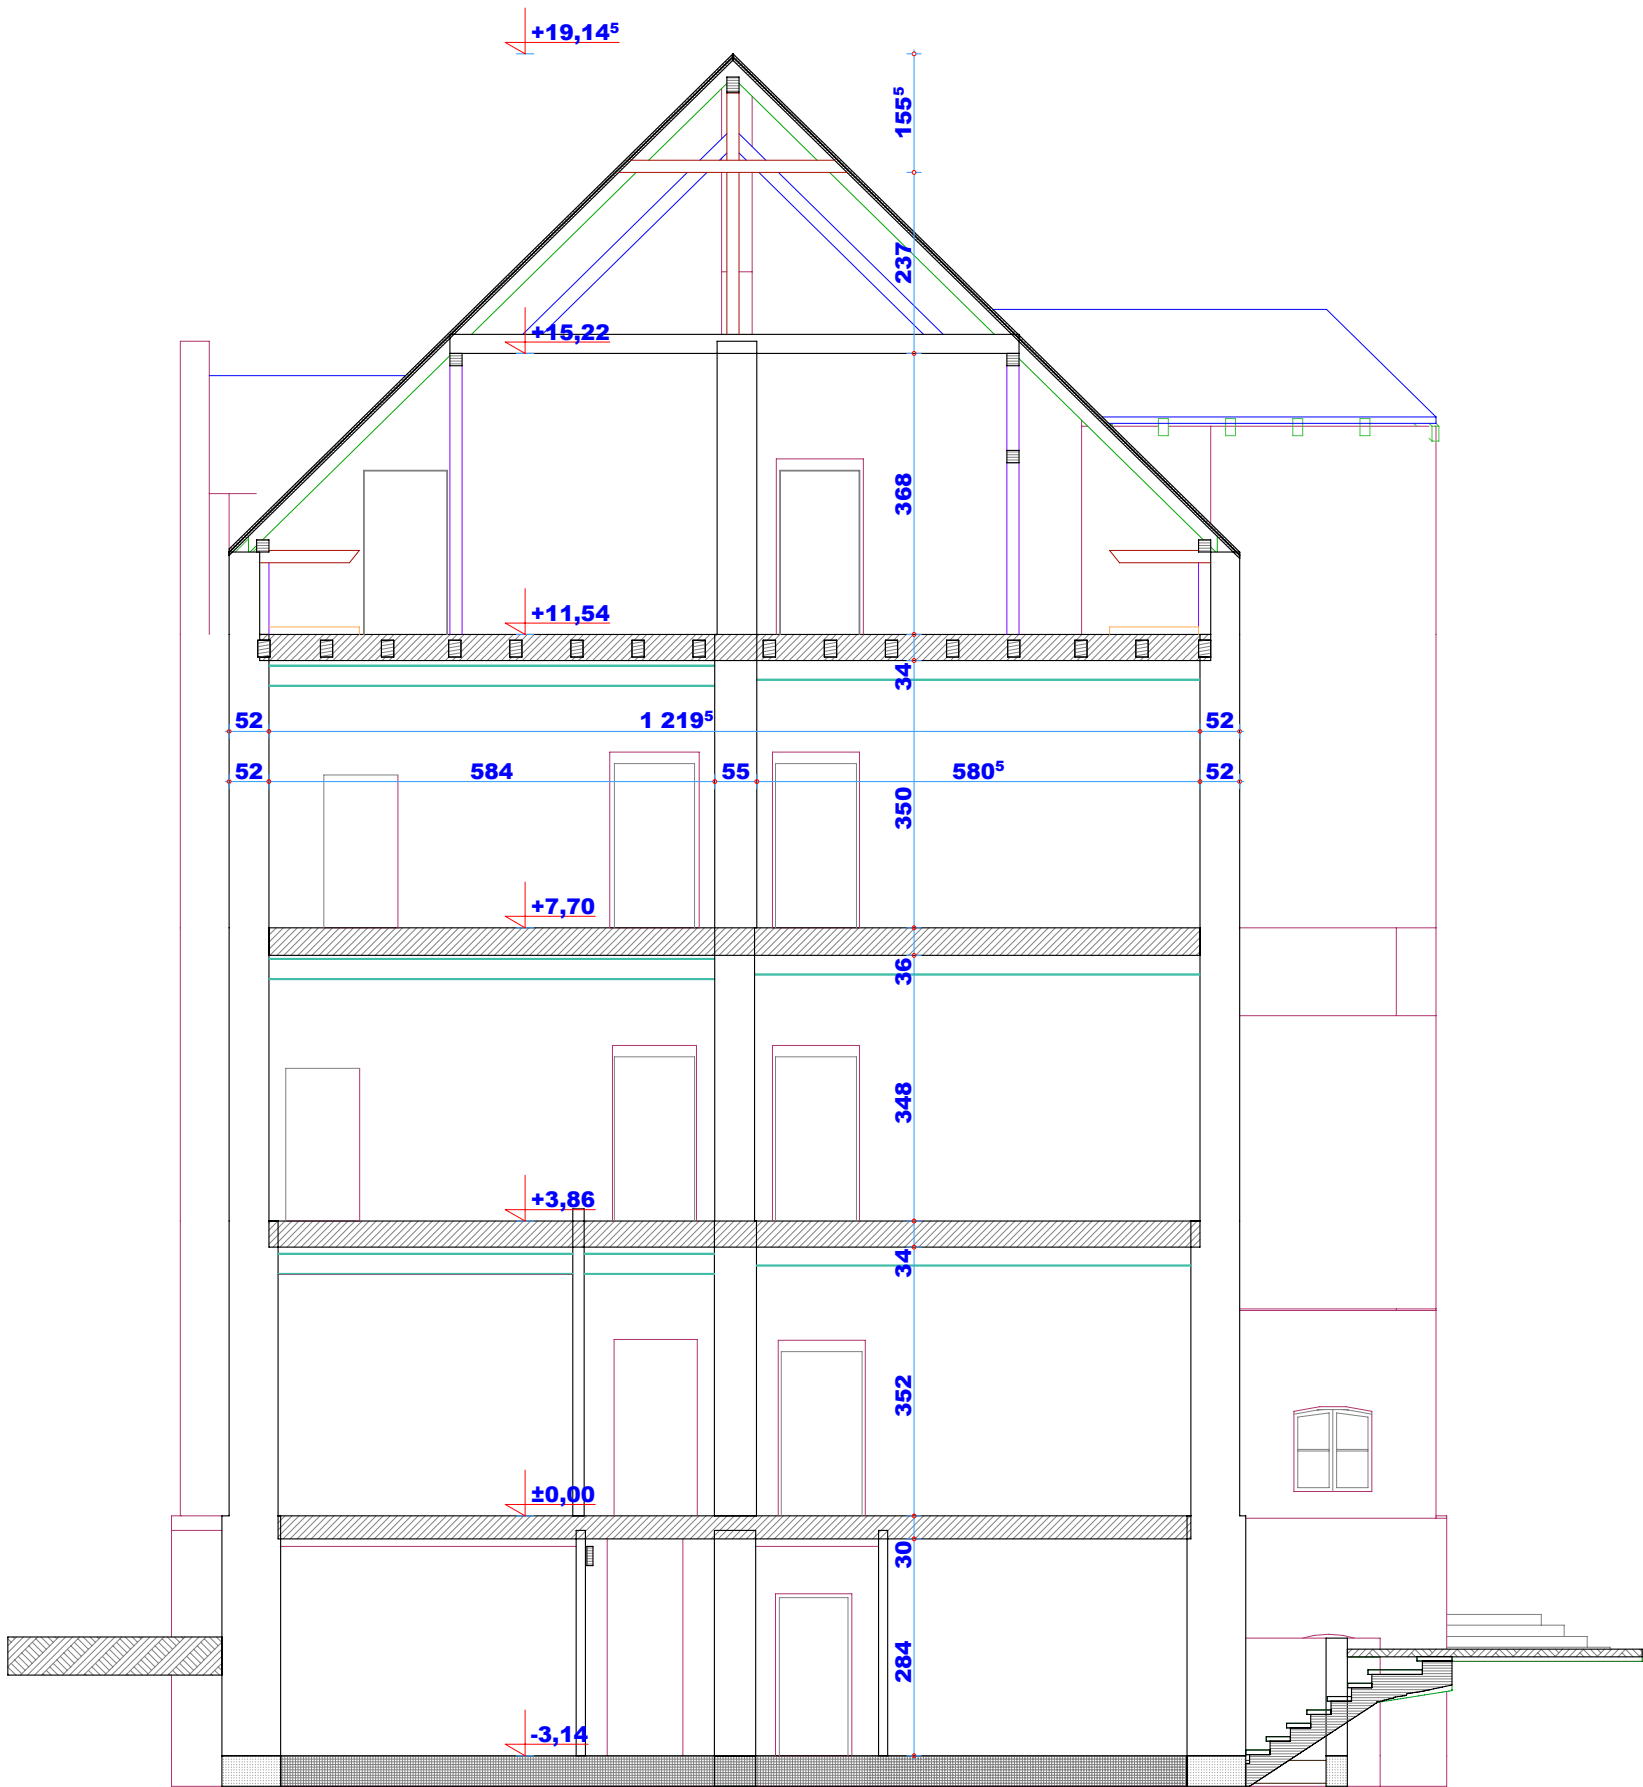

F I U K - Firma Inżynieryjno Architektoniczna B.Fiuk 72-006 Mierzyn ul. Wesola 10 / tel.091 4858 167 / Opracowanie :	
Przebudowa i remont istn. budynku Szkoły Zawodowej dla SPN-T	
Adres inwestycji :	Szczecin ul. Niemierzyńska nr-17a dz. nr ewid.- 3/5
Inwestor :	Szczeciński Park Naukowo-Technologiczny Sp z o.o. 70-035 Szczecin ul. Kolumba 86/89
Projektant :	arch. Marcin Fiuk nr upr 204/Sz/91
Opracował :	arch. Marcin Fiuk nr upr 204/Sz/91
Faza -Opracowania :	INWENTARYZACJA budowlana
Nazwa rysunku	Nr. rysunku
Przekrój A2 - A2	I-11
Data: 11.2008r.	