


PRZEKRÓJ
A - A

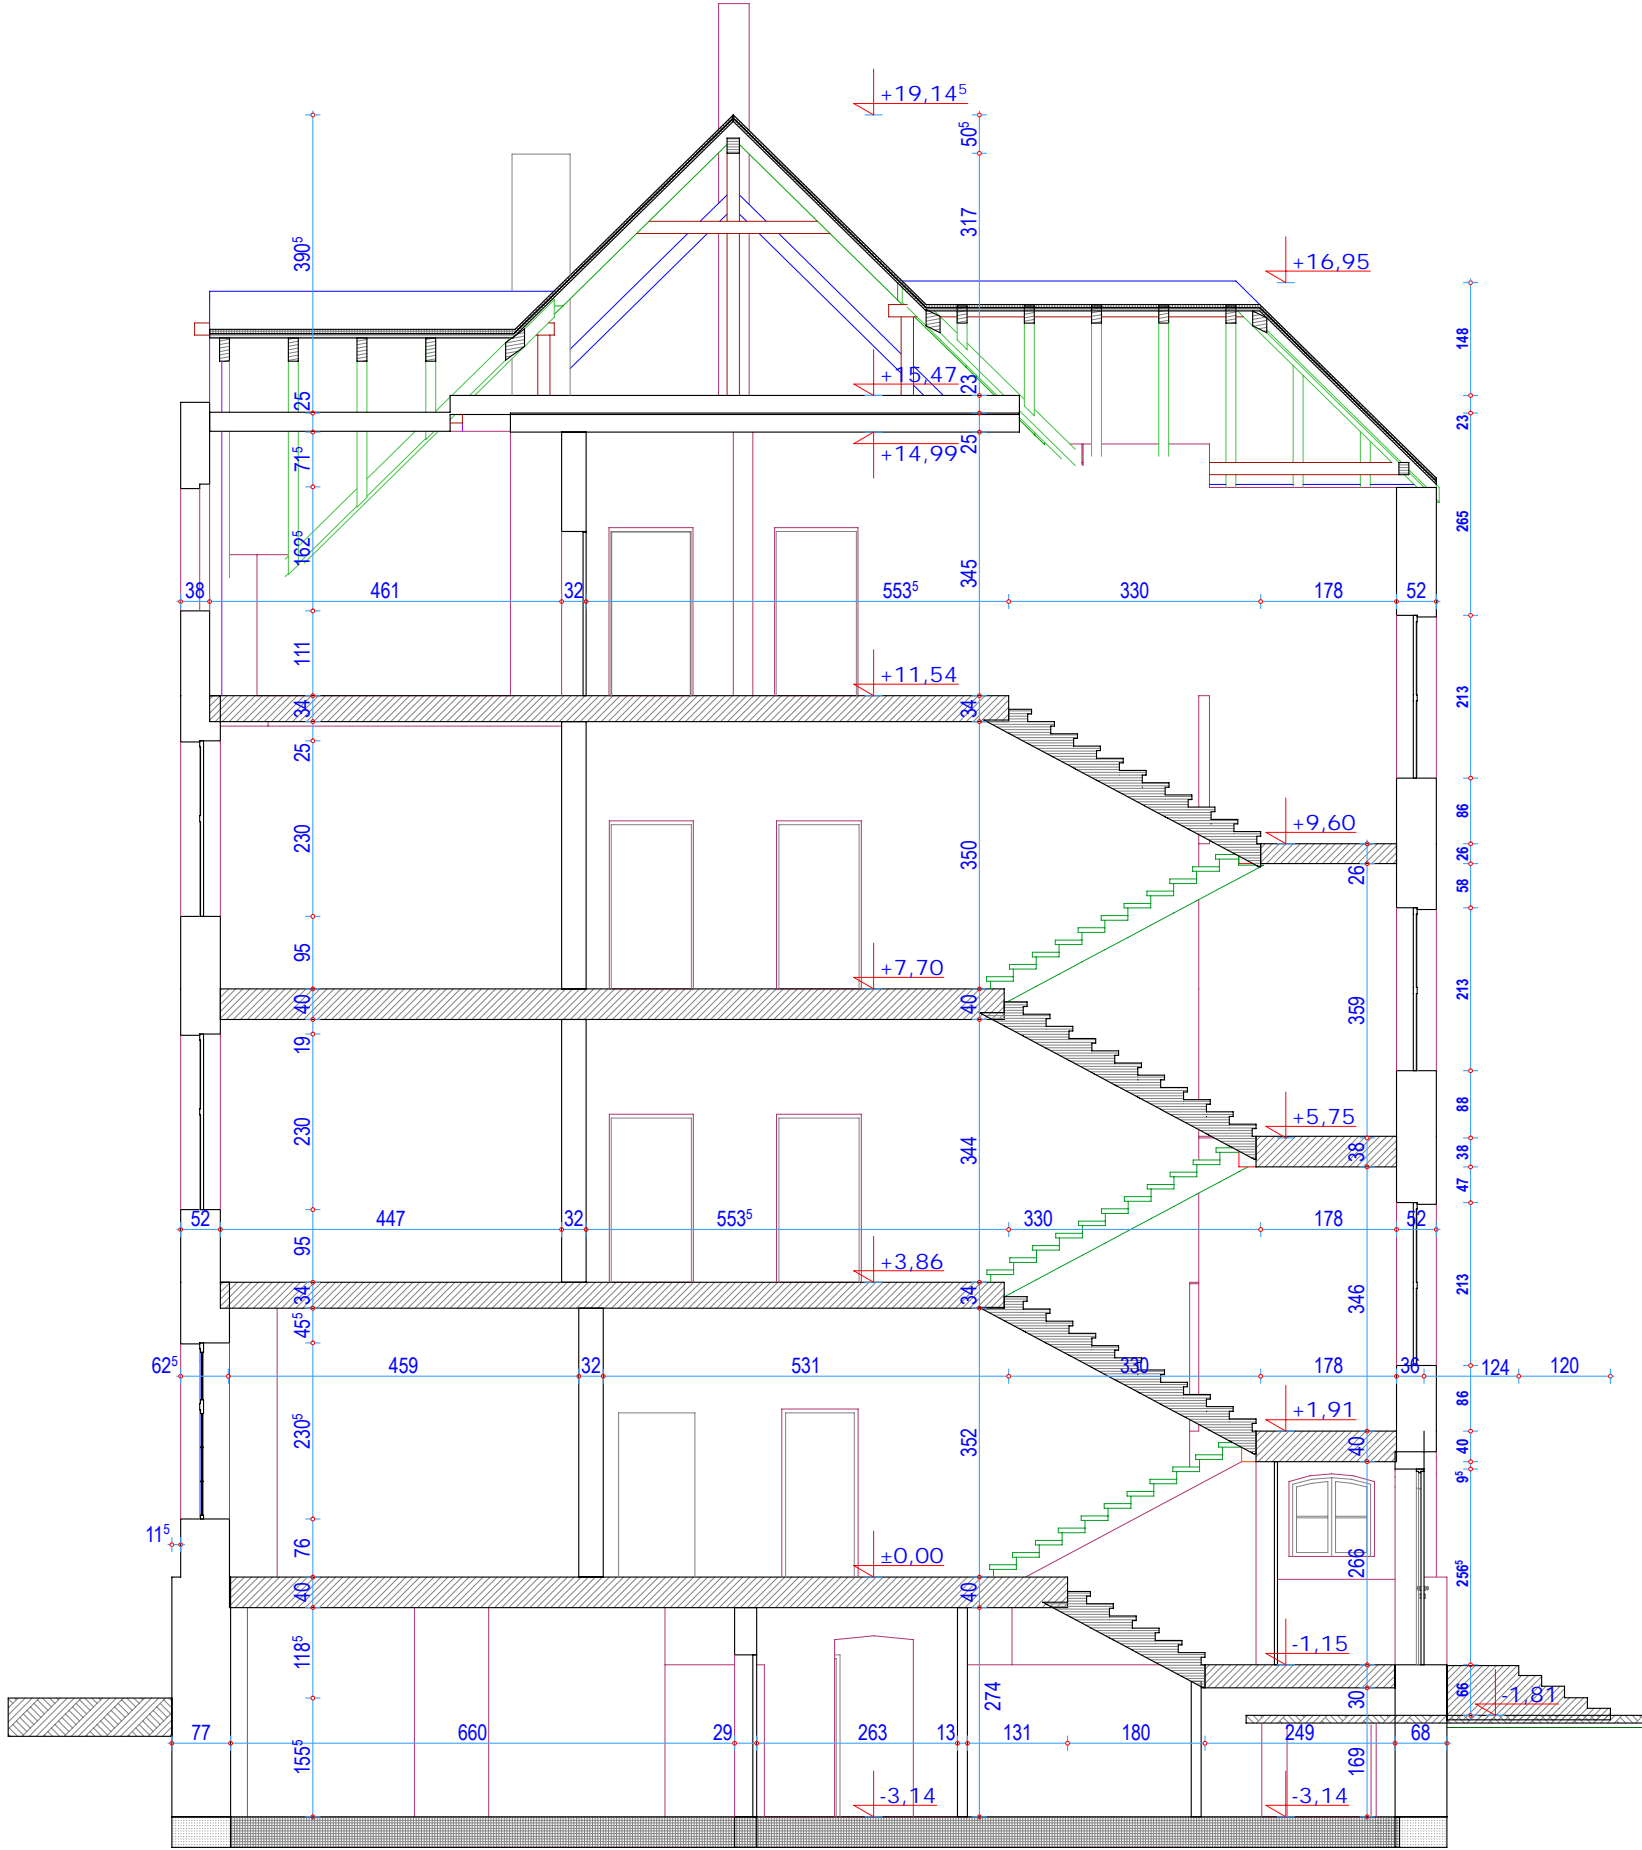

F I U K- Firma Inżynieryjno Architektoniczna B.Fiuk 72-006 Mierzyn ul. Wesola 10 / tel.091 4858 167 / Opracowanie :	
Przebudowa i remont istn. budynku Szkoły Zawodowej dla SPN-T	
Adres inwestycji :	Szczecin ul. Niemierzyńska nr-17a dz. nr ewid.- 3/5
Inwestor :	Szczeciński Park Naukowo-Technologiczny Sp z o.o. 70-035 Szczecin ul. Kolumba 86/89
Projektant :	arch. Marcin Fiuk nr upr 204/Sz/91
Opracował : arch. Marcin Fiuk nr upr 204/Sz/91	
Faza -Opracowania :	INWENTARYZACJA budowlana
Nazwa rysunku	Nr. rysunku
Przekrój A-A	I-10
Data: 11.2008r.	