


RZUT  
2-PIĘTRO

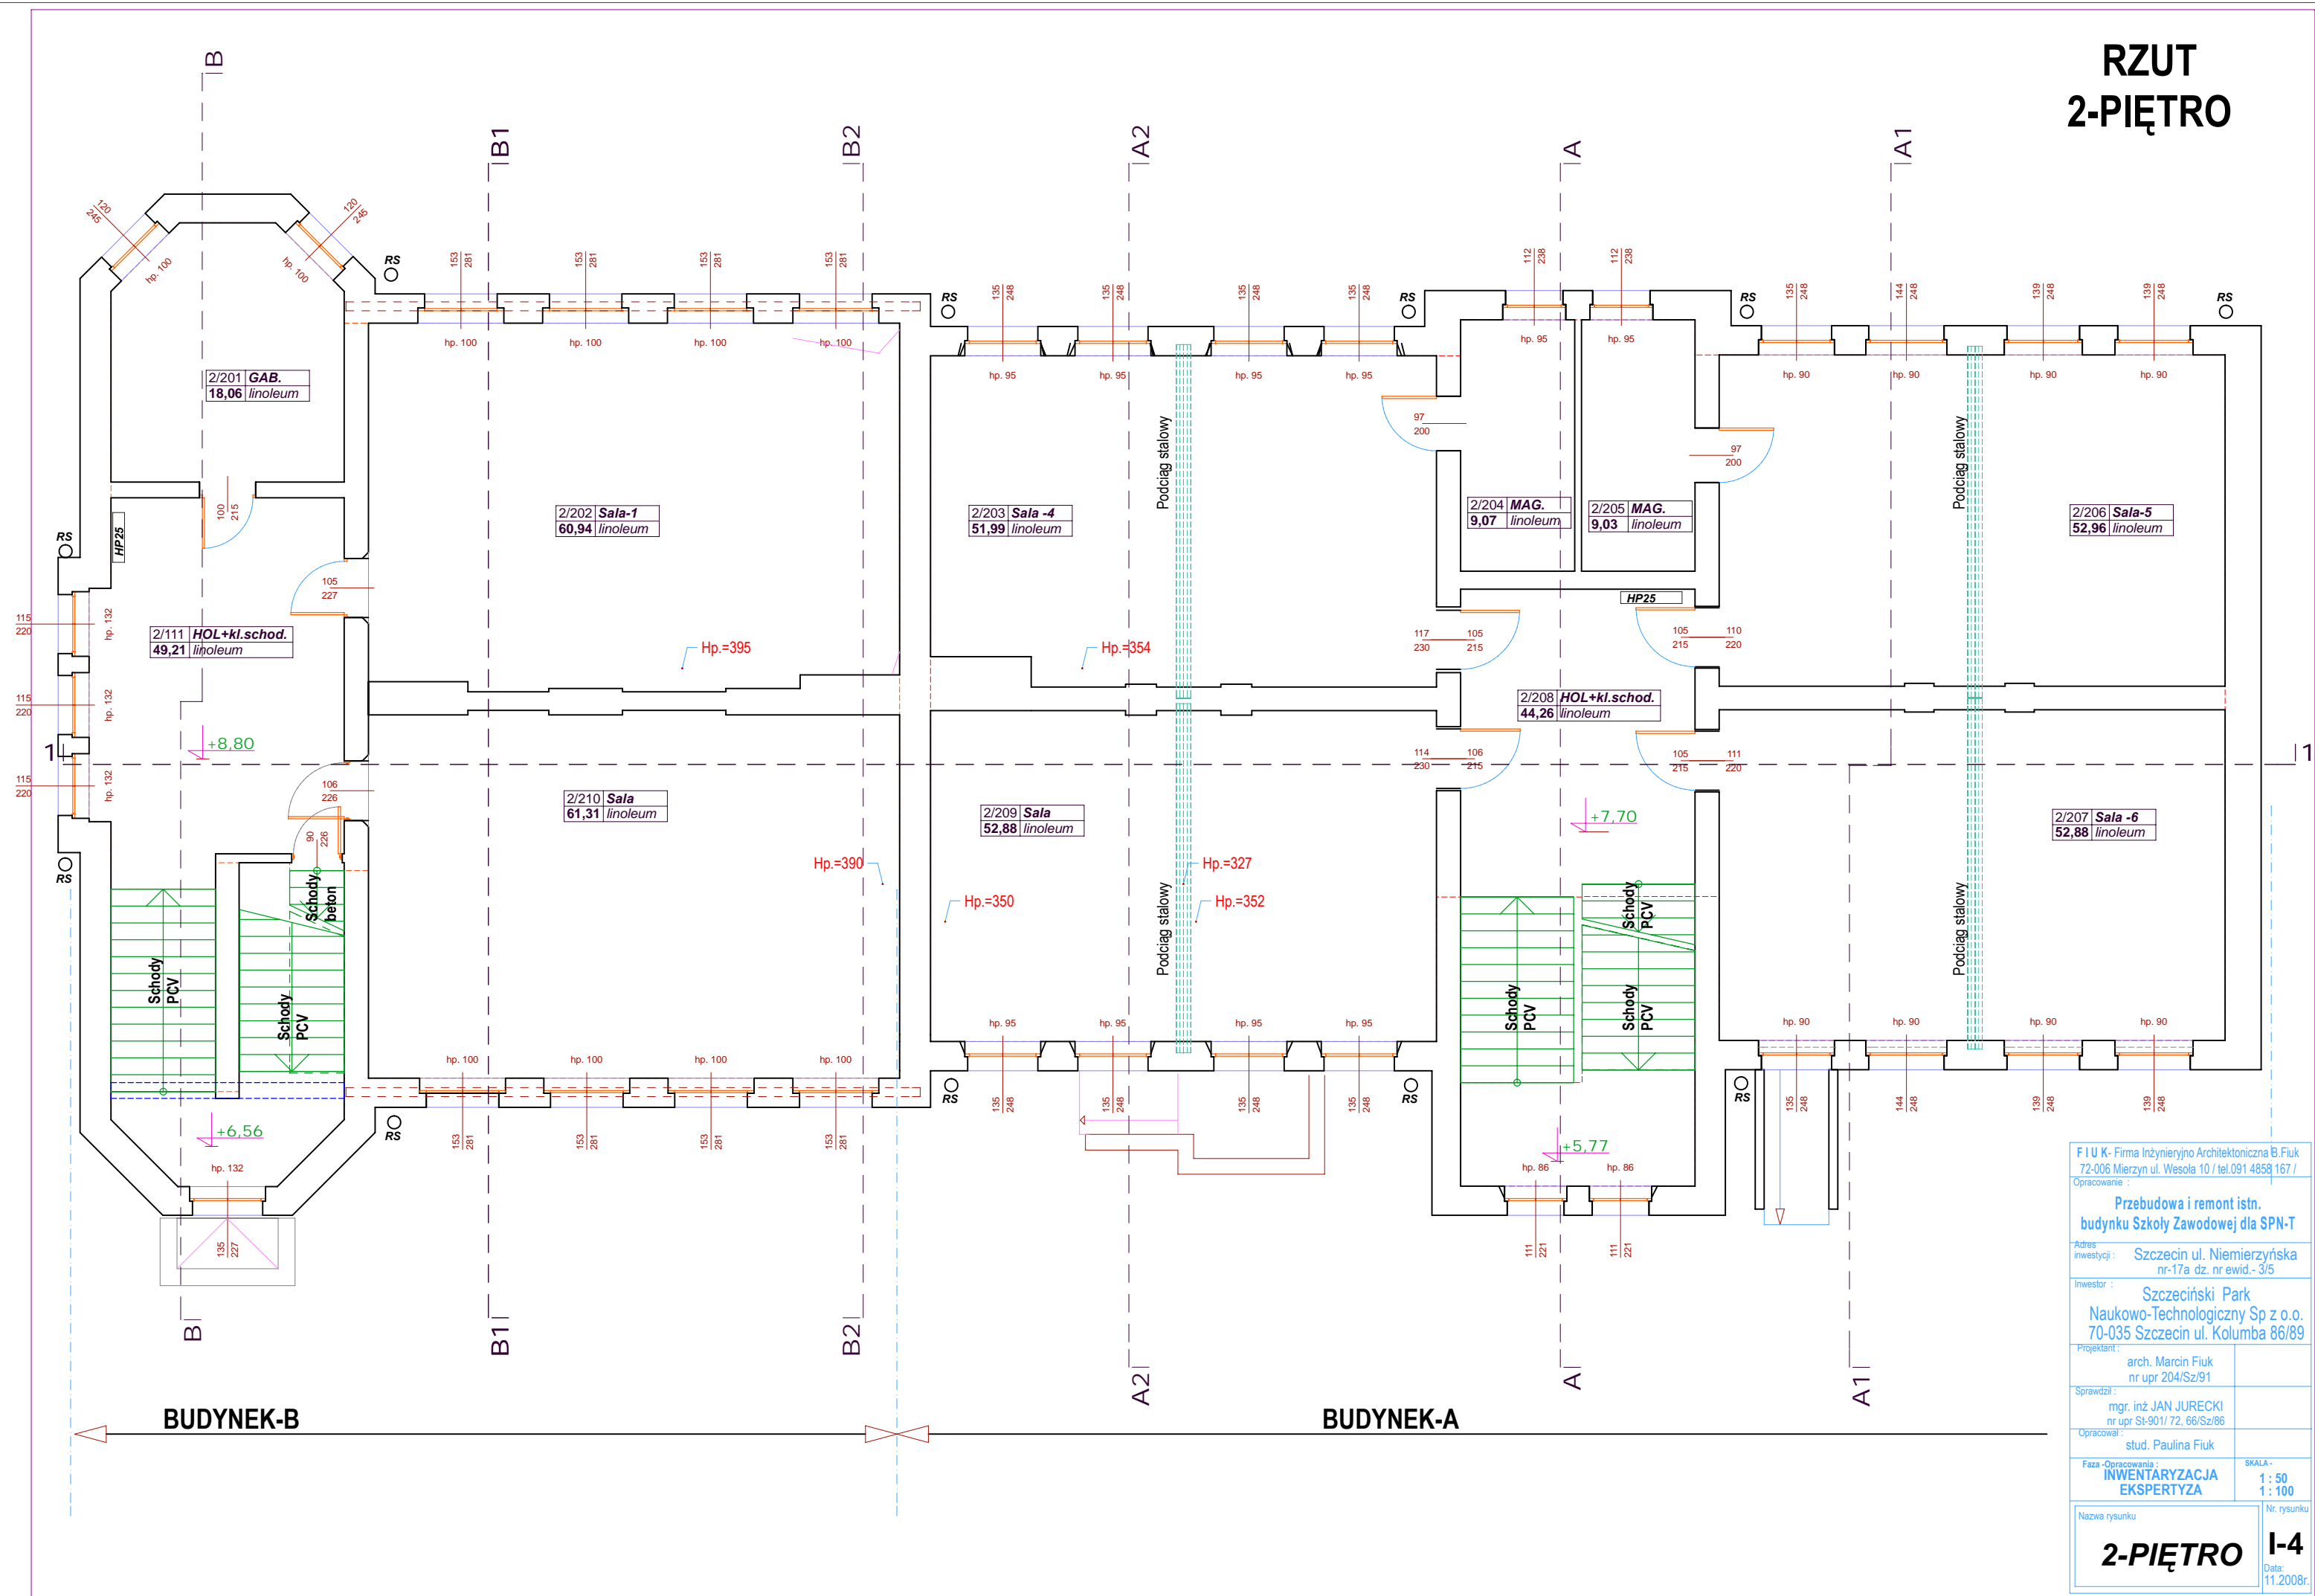

F I U K - Firma Inżynieryjno Architektoniczna B.Fiuk 72-006 Mierzyn ul. Wesola 10 / tel.091 4858 167 / Opracowanie :		
Przebudowa i remont istn. budyńku Szkoły Zawodowej dla SPN-T		
Adres inwestycji :	Szczecin ul. Niemierzyńska nr-17a dz. nr ewid.- 3/5	
Inwestor :	Szczeciński Park Naukowo-Technologiczny Sp z o.o. 70-035 Szczecin ul. Kolumba 86/89	
Projektant :	arch. Marcin Fiuk nr upr 204/Sz/91	
Sprawdził :	mgr. inż JAN JURECKI nr upr St-901/ 72, 66/Sz/86	
Opracował :	stud. Paulina Fiuk	
Faza -Opracowania :	INWENTARYZACJA EKSPTYZA	SKALA - 1 : 50 1 : 100
Nazwa rysunku		Nr. rysunku
2-PIĘTRO		I-4
Data:		11.2008r.