


Ulica Niemierzyńska

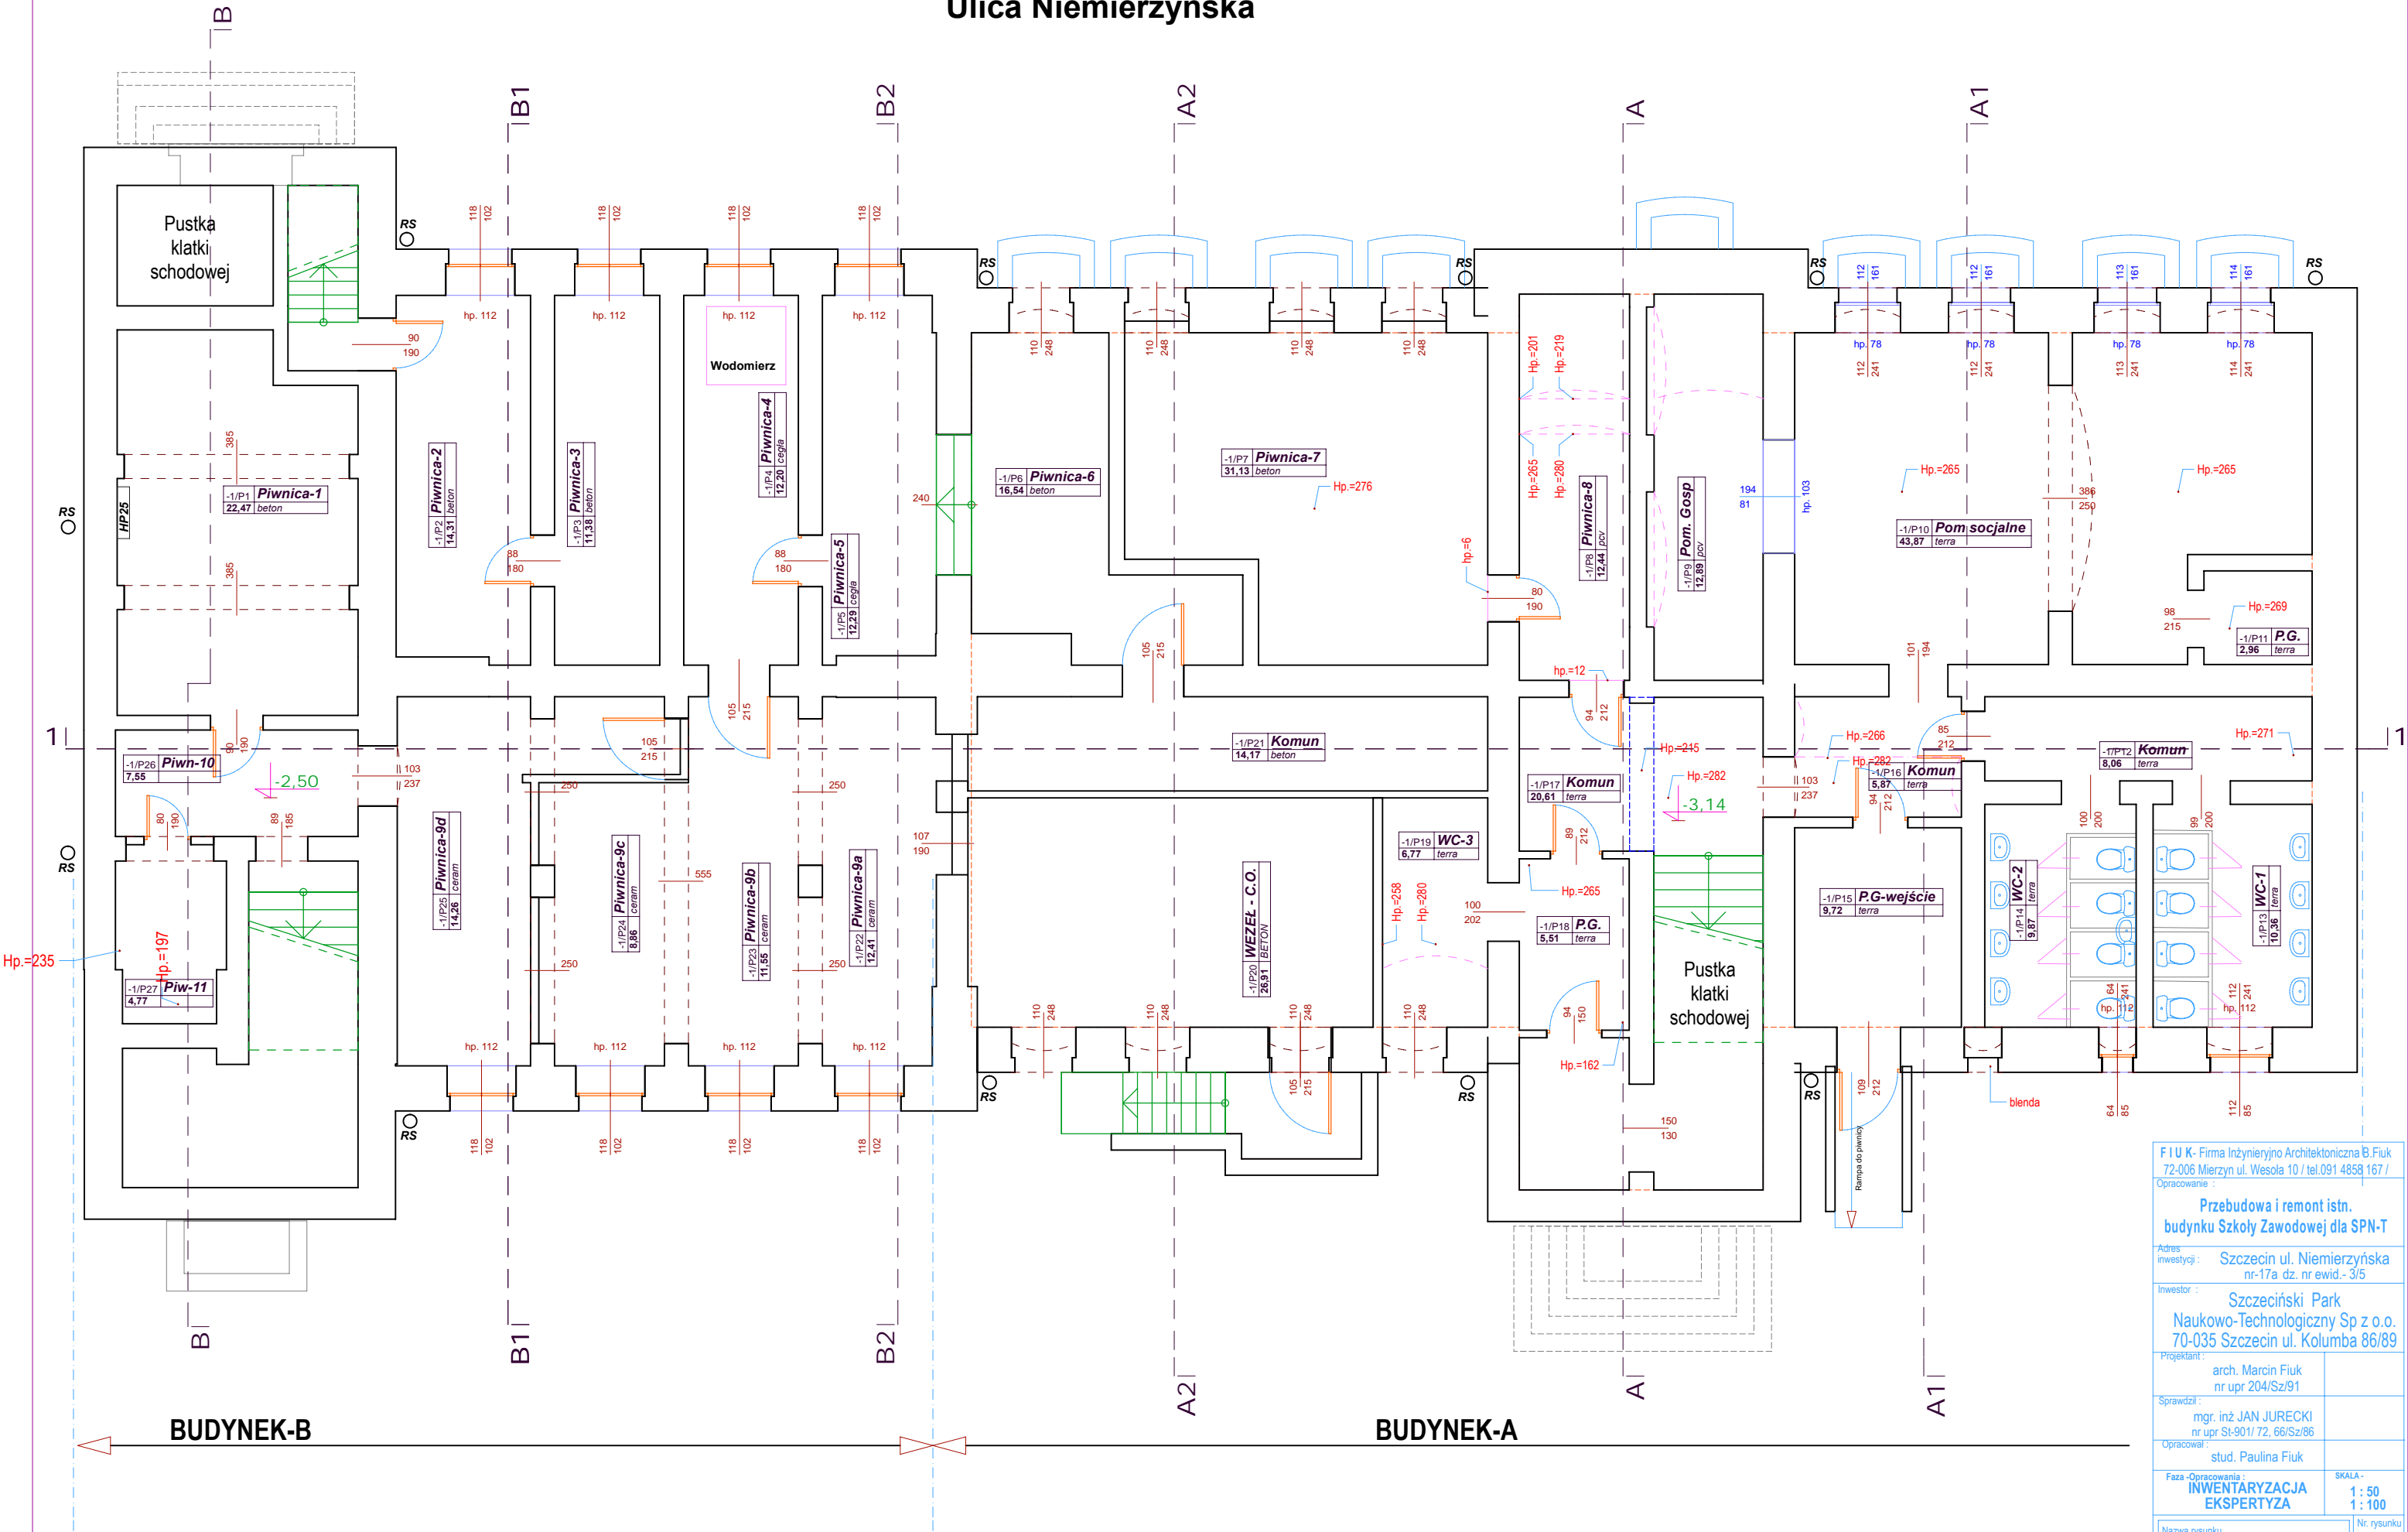

F I U K - Firma Inżynieryjno Architektoniczna B.Fiuk  
72-006 Mierzyn ul. Wesoła 10 / tel.091 4858 167 /  
Opracowanie :  
**Przebudowa i remont istn.  
budyńku Szkoły Zawodowej dla SPN-T**  
Adres inwestycji : Szczecin ul. Niemierzyńska  
nr-17a dz. nr ewid.- 3/5  
Inwestor : Szczeciński Park  
Naukowo-Technologiczny Sp z o.o.  
70-035 Szczecin ul. Kolumba 86/89  
Projektant : arch. Marcin Fiuk  
nr upr 204/Sz/91  
Sprawdził : mgr. inż JAN JURECKI  
nr upr St-901/ 72, 66/Sz/86  
Opracował : stud. Paulina Fiuk  
Faza -Opracowania :  
**INWENTARYZACJA  
EKSPTYZA**  
SKALA -  
1 : 50  
1 : 100  
Nazwa rysunku  
**PIWNICE**  
Nr. rysunku  
**I-1**  
Data:  
11.2008r.