


RZUT  
POŁACI DACHU

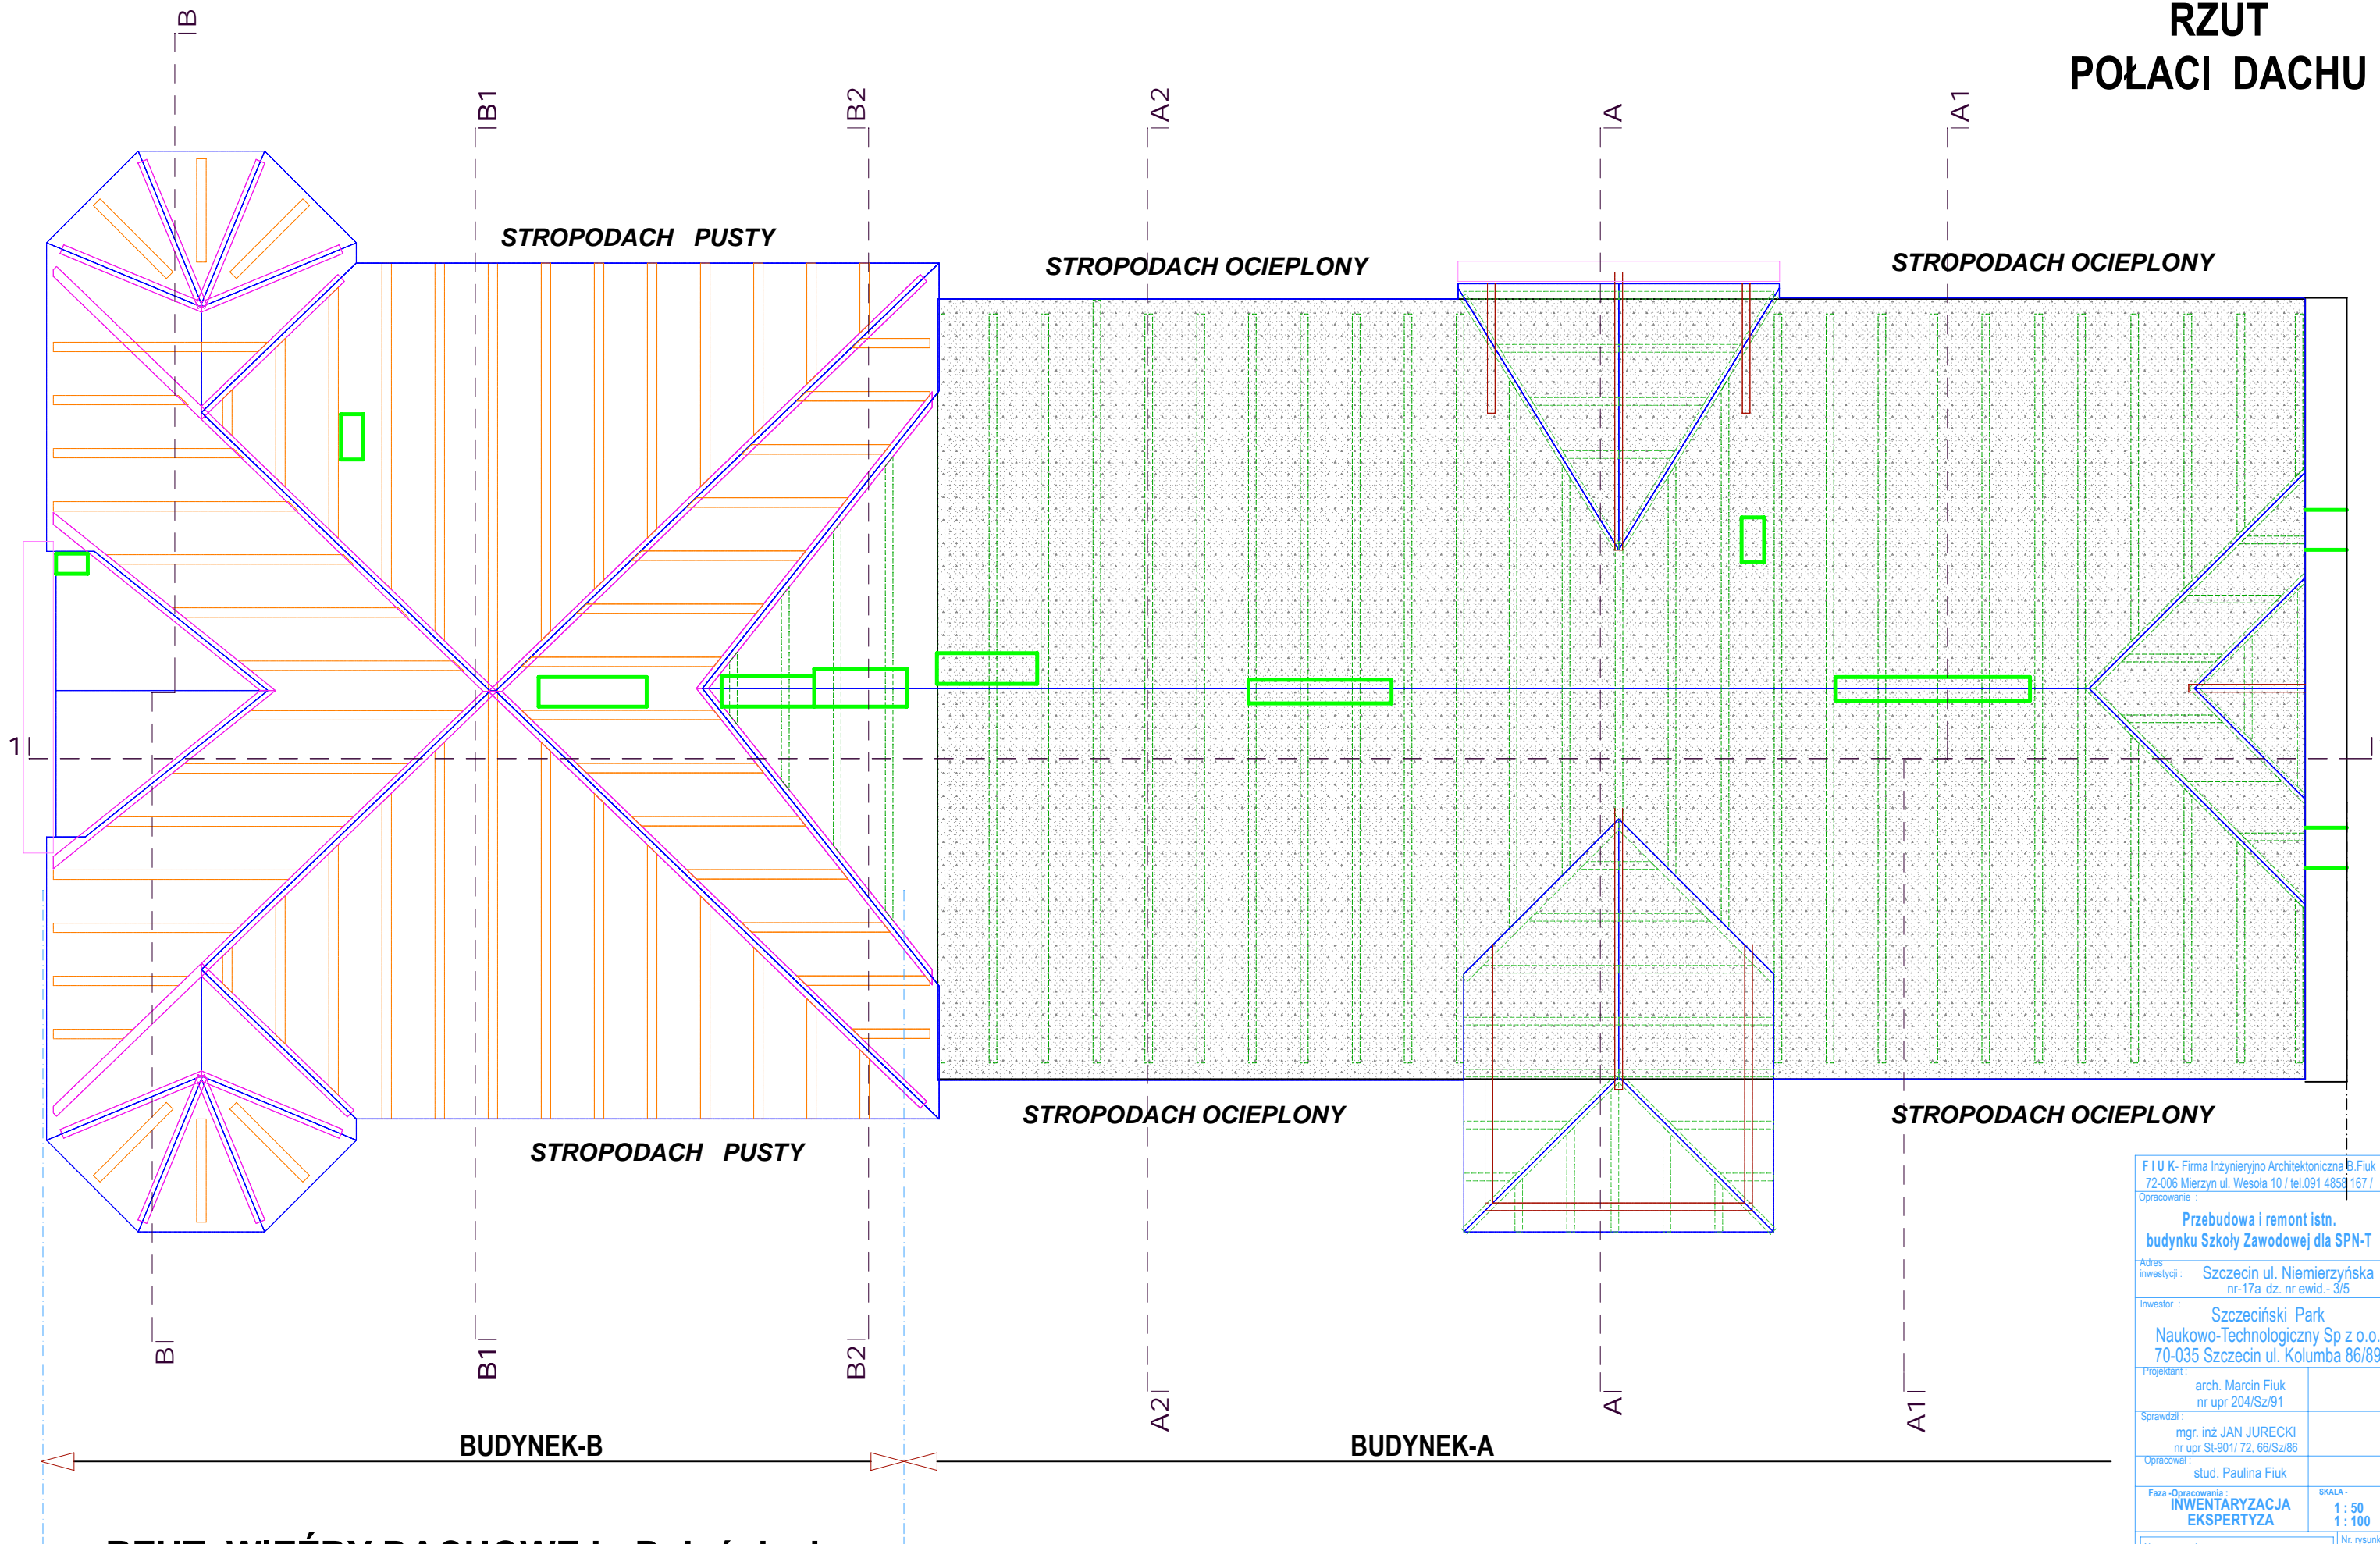

RZUT WIĘZBY DACHOWEJ - Połąc dachu

F I U K - Firma Inżynieryjno Architektoniczna B. Fiuk 72-006 Mierzyn ul. Wesoła 10 / tel.091 4859 167 /	
Opracowanie : <b>Przebudowa i remont istn. budynek Szkoły Zawodowej dla SPN-T</b>	
Adres inwestycji : Szczecin ul. Niemierzyńska nr-17a dz. nr ewid.- 3/5	
Inwestor : Szczeciński Park Naukowo-Technologiczny Sp z o.o. 70-035 Szczecin ul. Kolumba 86/89	
Projektant : arch. Marcin Fiuk nr upr 204/Sz/91	
Sprawdził : mgr. inż. JAN JURECKI nr upr St-901/ 72, 66/Sz/86	
Opracował : stud. Paulina Fiuk	
Faza -Opracowania : <b>INWENTARYZACJA EKSPERTYZA</b>	SKALA - 1 : 50 1 : 100
Nazwa rysunku <b>Wieżba Dachowa Poziom górny POŁC DACHU</b>	
Nr. rysunku <b>I-7</b> Data: 11.2008r.	