


ELEWACJA POŁUDNIOWA

Oznacz.	NAZWA - OPIS
	Elewacja klinkierowa
T	Elewacja tynkowana
O.	Tynk - ornament przestrzenny
Z	Zaciek elewacji - wykwit solny
U	Ubytek elewacji - tynku klinkieru
U-Z	Ubytek klinkieru - zaciek wykwit
G	Zaciek - osad zielony - glon
Kr	Krata stalowa w oknie
K	Łmiej naturalny
R	Rysa - pęknięcie muru
B	Reperacje zaprawą cemnetową
SZ	Szachownica - klinkier

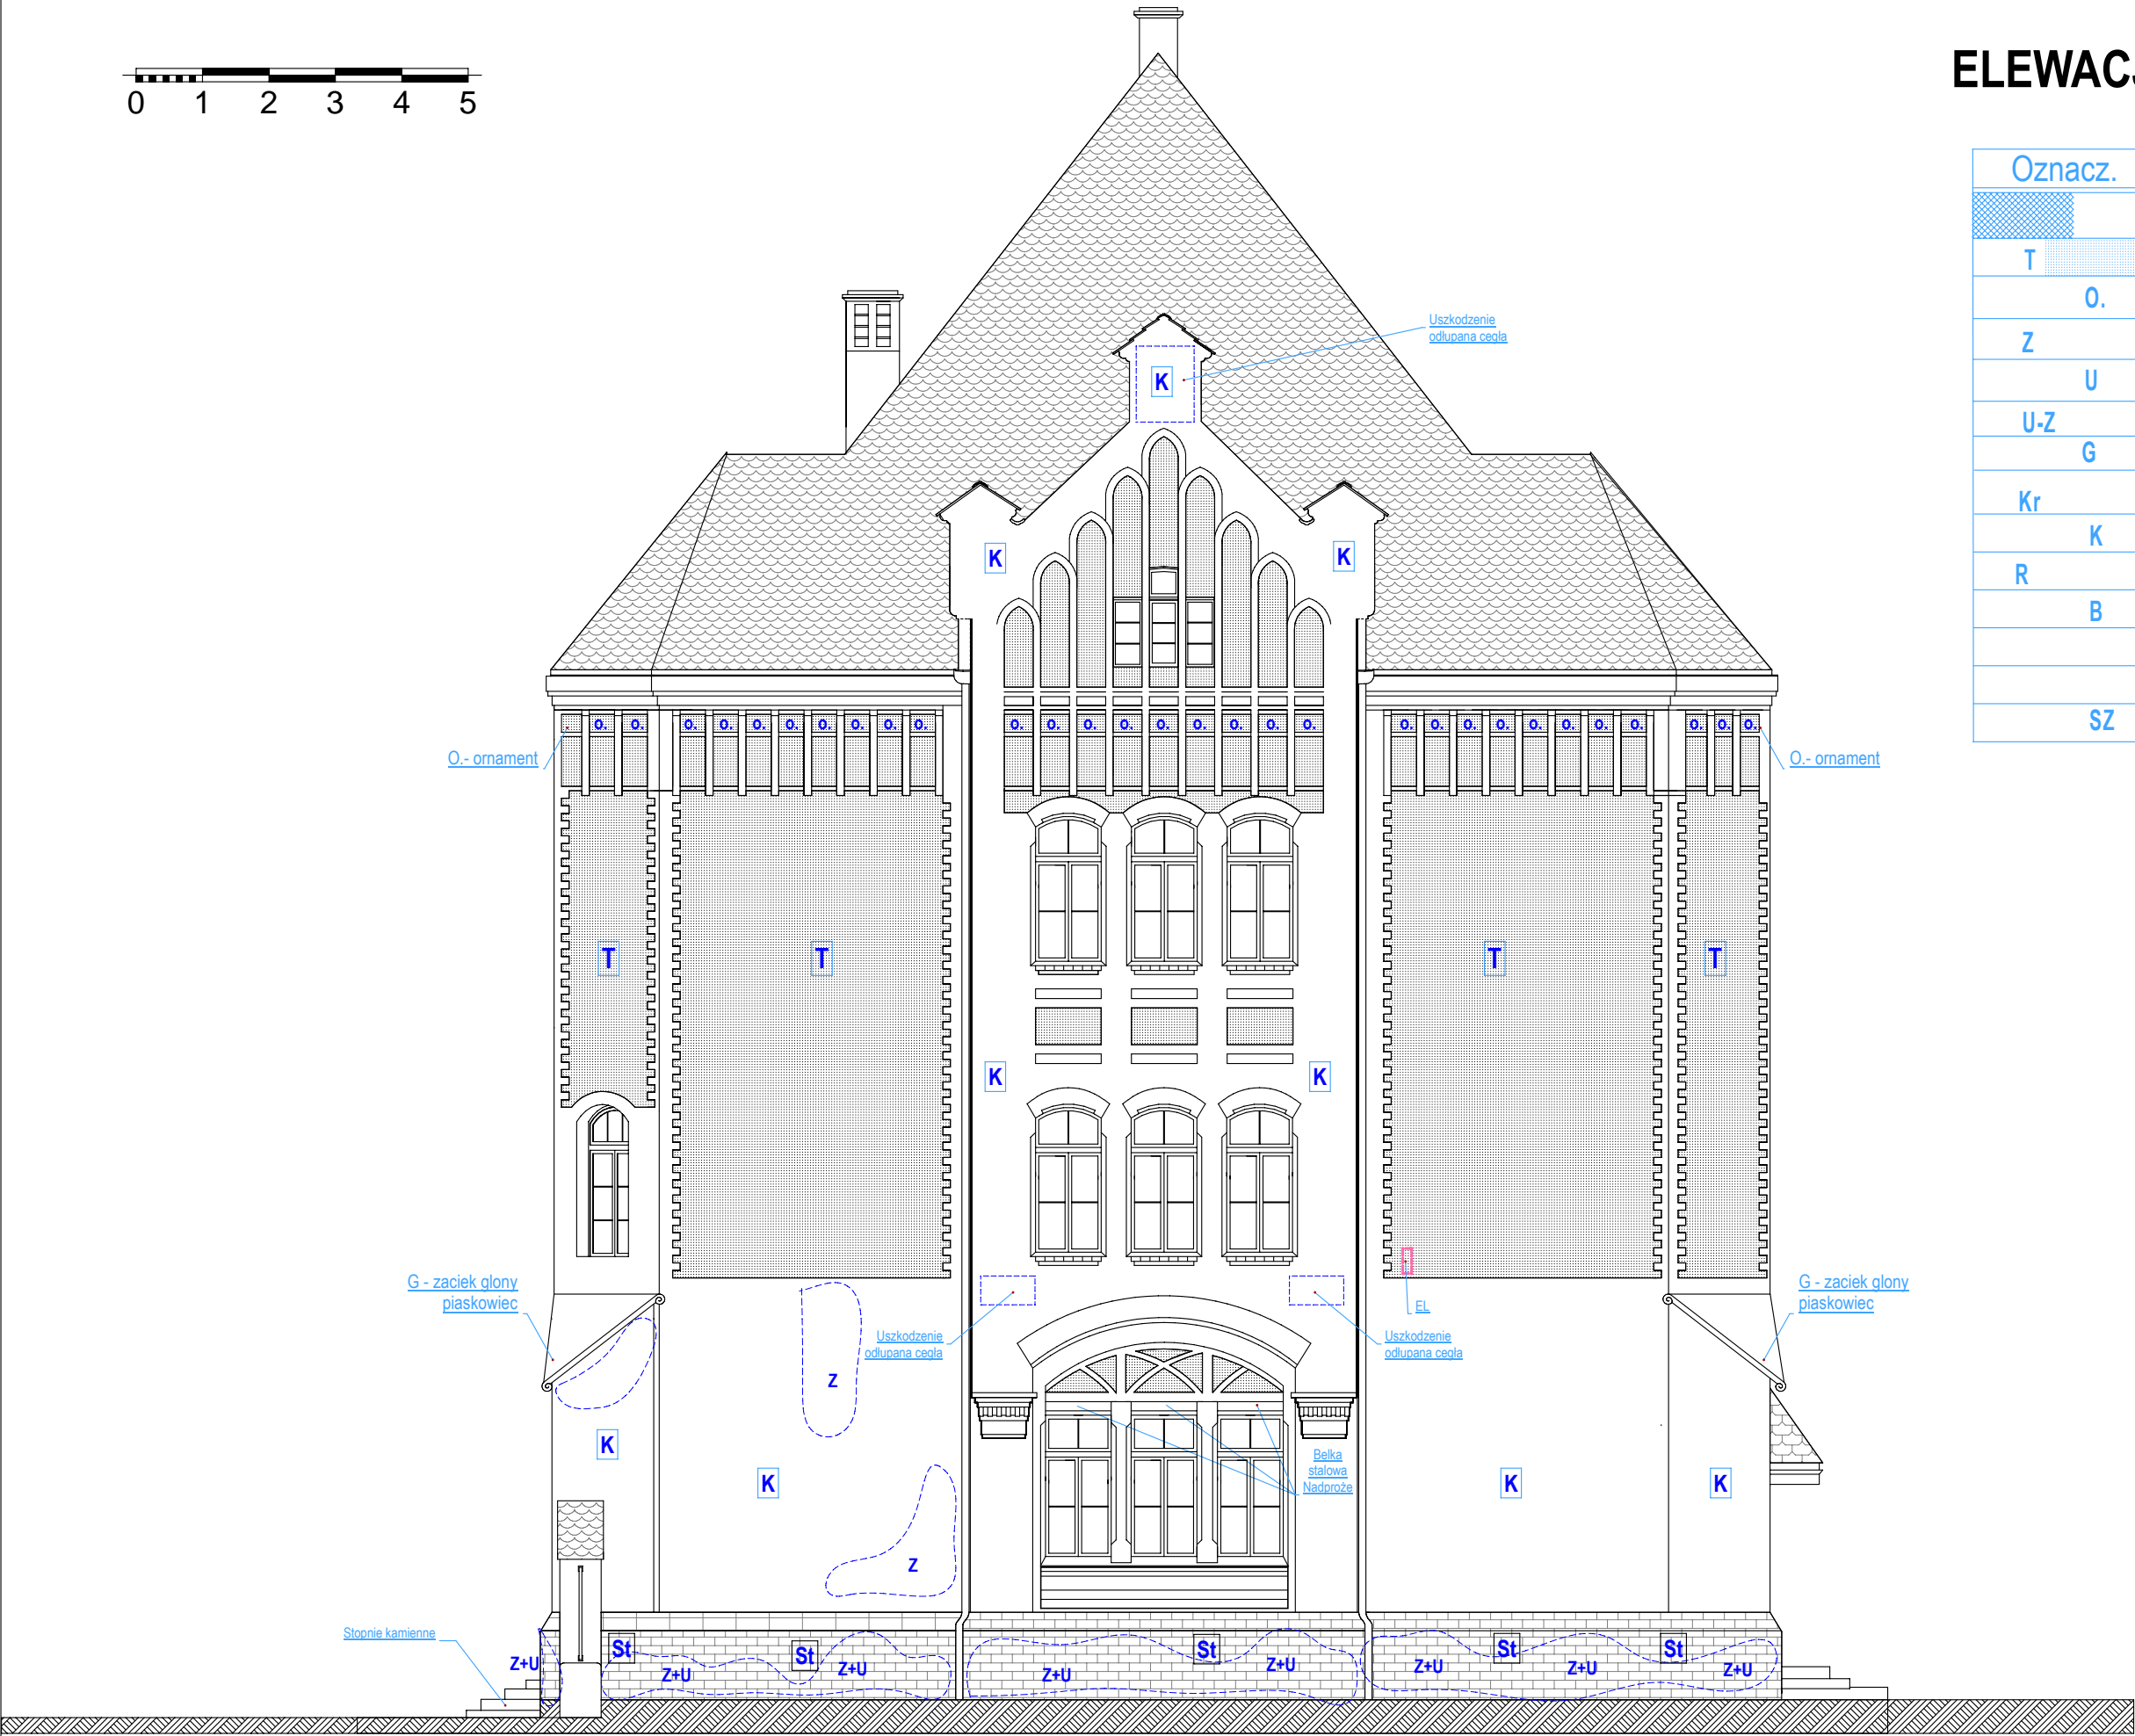

F I U K- Firma Inżynieryjno Architektoniczna B.Fiuk
72-006 Mierzyn ul. Wesola 10 / tel.091 4858 167 /

Opracowanie :

Przebudowa i remont istn.
budynku Szkoły Zawodowej dla SPN-T

Adres inwestycji : Szczecin ul. Niemierzyńska
nr-17a dz. nr ewid.- 3/5

Inwestor : Szczeciński Park
Naukowo-Technologiczny Sp z o.o.
70-035 Szczecin ul. Kolumba 86/89

Projektant :
arch. Marcin Fiuk
nr upr 204/Sz/91

Sprawdził :
mgr. inż JAN JURECKI
nr upr St-901/ 72, 66/Sz/86

Opracował :
stud. Paulina Fiuk

Faza -Opracowania :
INWENTARYZACJA
EKSPERTYZA

Nazwa rysunku

Elewacja
Południowa

SKALA -

1 : 100

Nr. rysunku

I-16

Data:
11.2008r.