


PRZEKRÓJ
B1 - B1

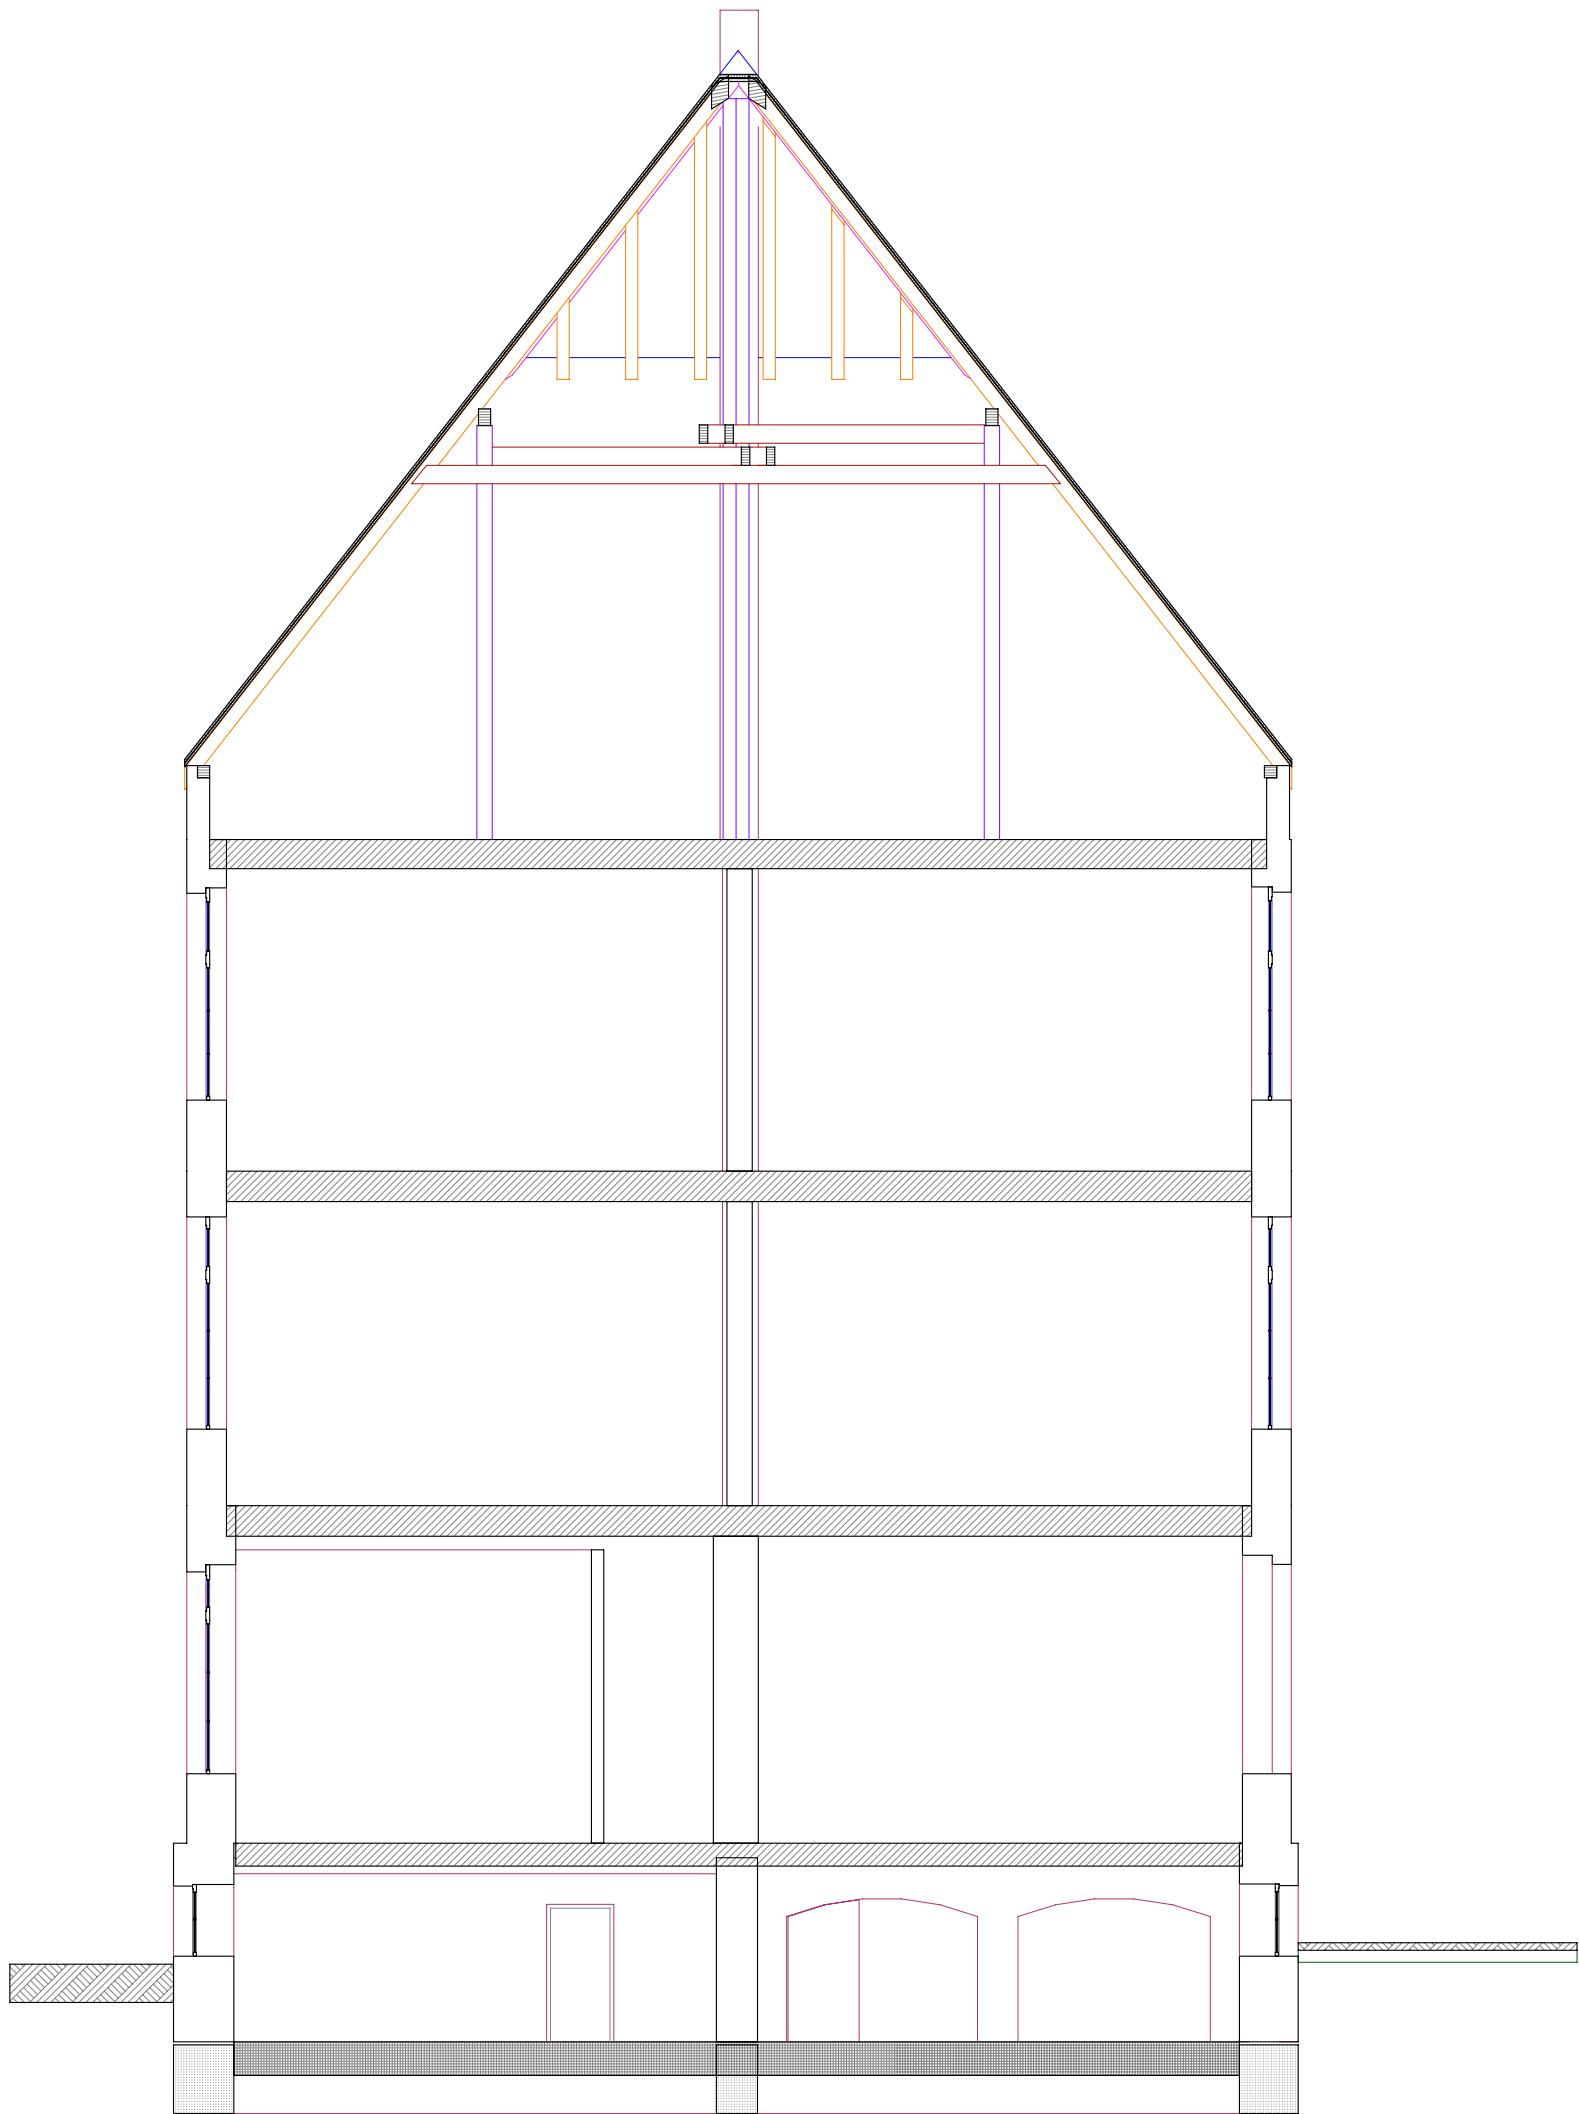

| | | |
|---|---|---------------------------|
| F I U K - Firma Inżynieryjno Architektoniczna B.Fiuk 72-006 Mierzyn ul. Wesola 10 / tel.091 4858 167 / | | |
| Opracowanie : Przebudowa i remont istn. budynku Szkoły Zawodowej dla SPN-T | | |
| Adres inwestycji : | Szczecin ul. Niemierzyńska nr-17a dz. nr ewid.- 3/5 | |
| Inwestor : | Szczeciński Park Naukowo-Technologiczny Sp z o.o. 70-035 Szczecin ul. Kolumba 86/89 | |
| Projektant : | arch. Marcin Fiuk nr upr 204/Sz/91 | |
| | | |
| Opracował : | arch. Marcin Fiuk nr upr 204/Sz/91 | |
| Faza -Opracowania : | INWENTARYZACJA budowlana | SKALA - 1 : 100 |
| Nazwa rysunku | Przekrój B1 - B1 | |
| Nr. rysunku | I-12 | |
| Data: 11.2008r. | | |