


RZUT PODDASZA

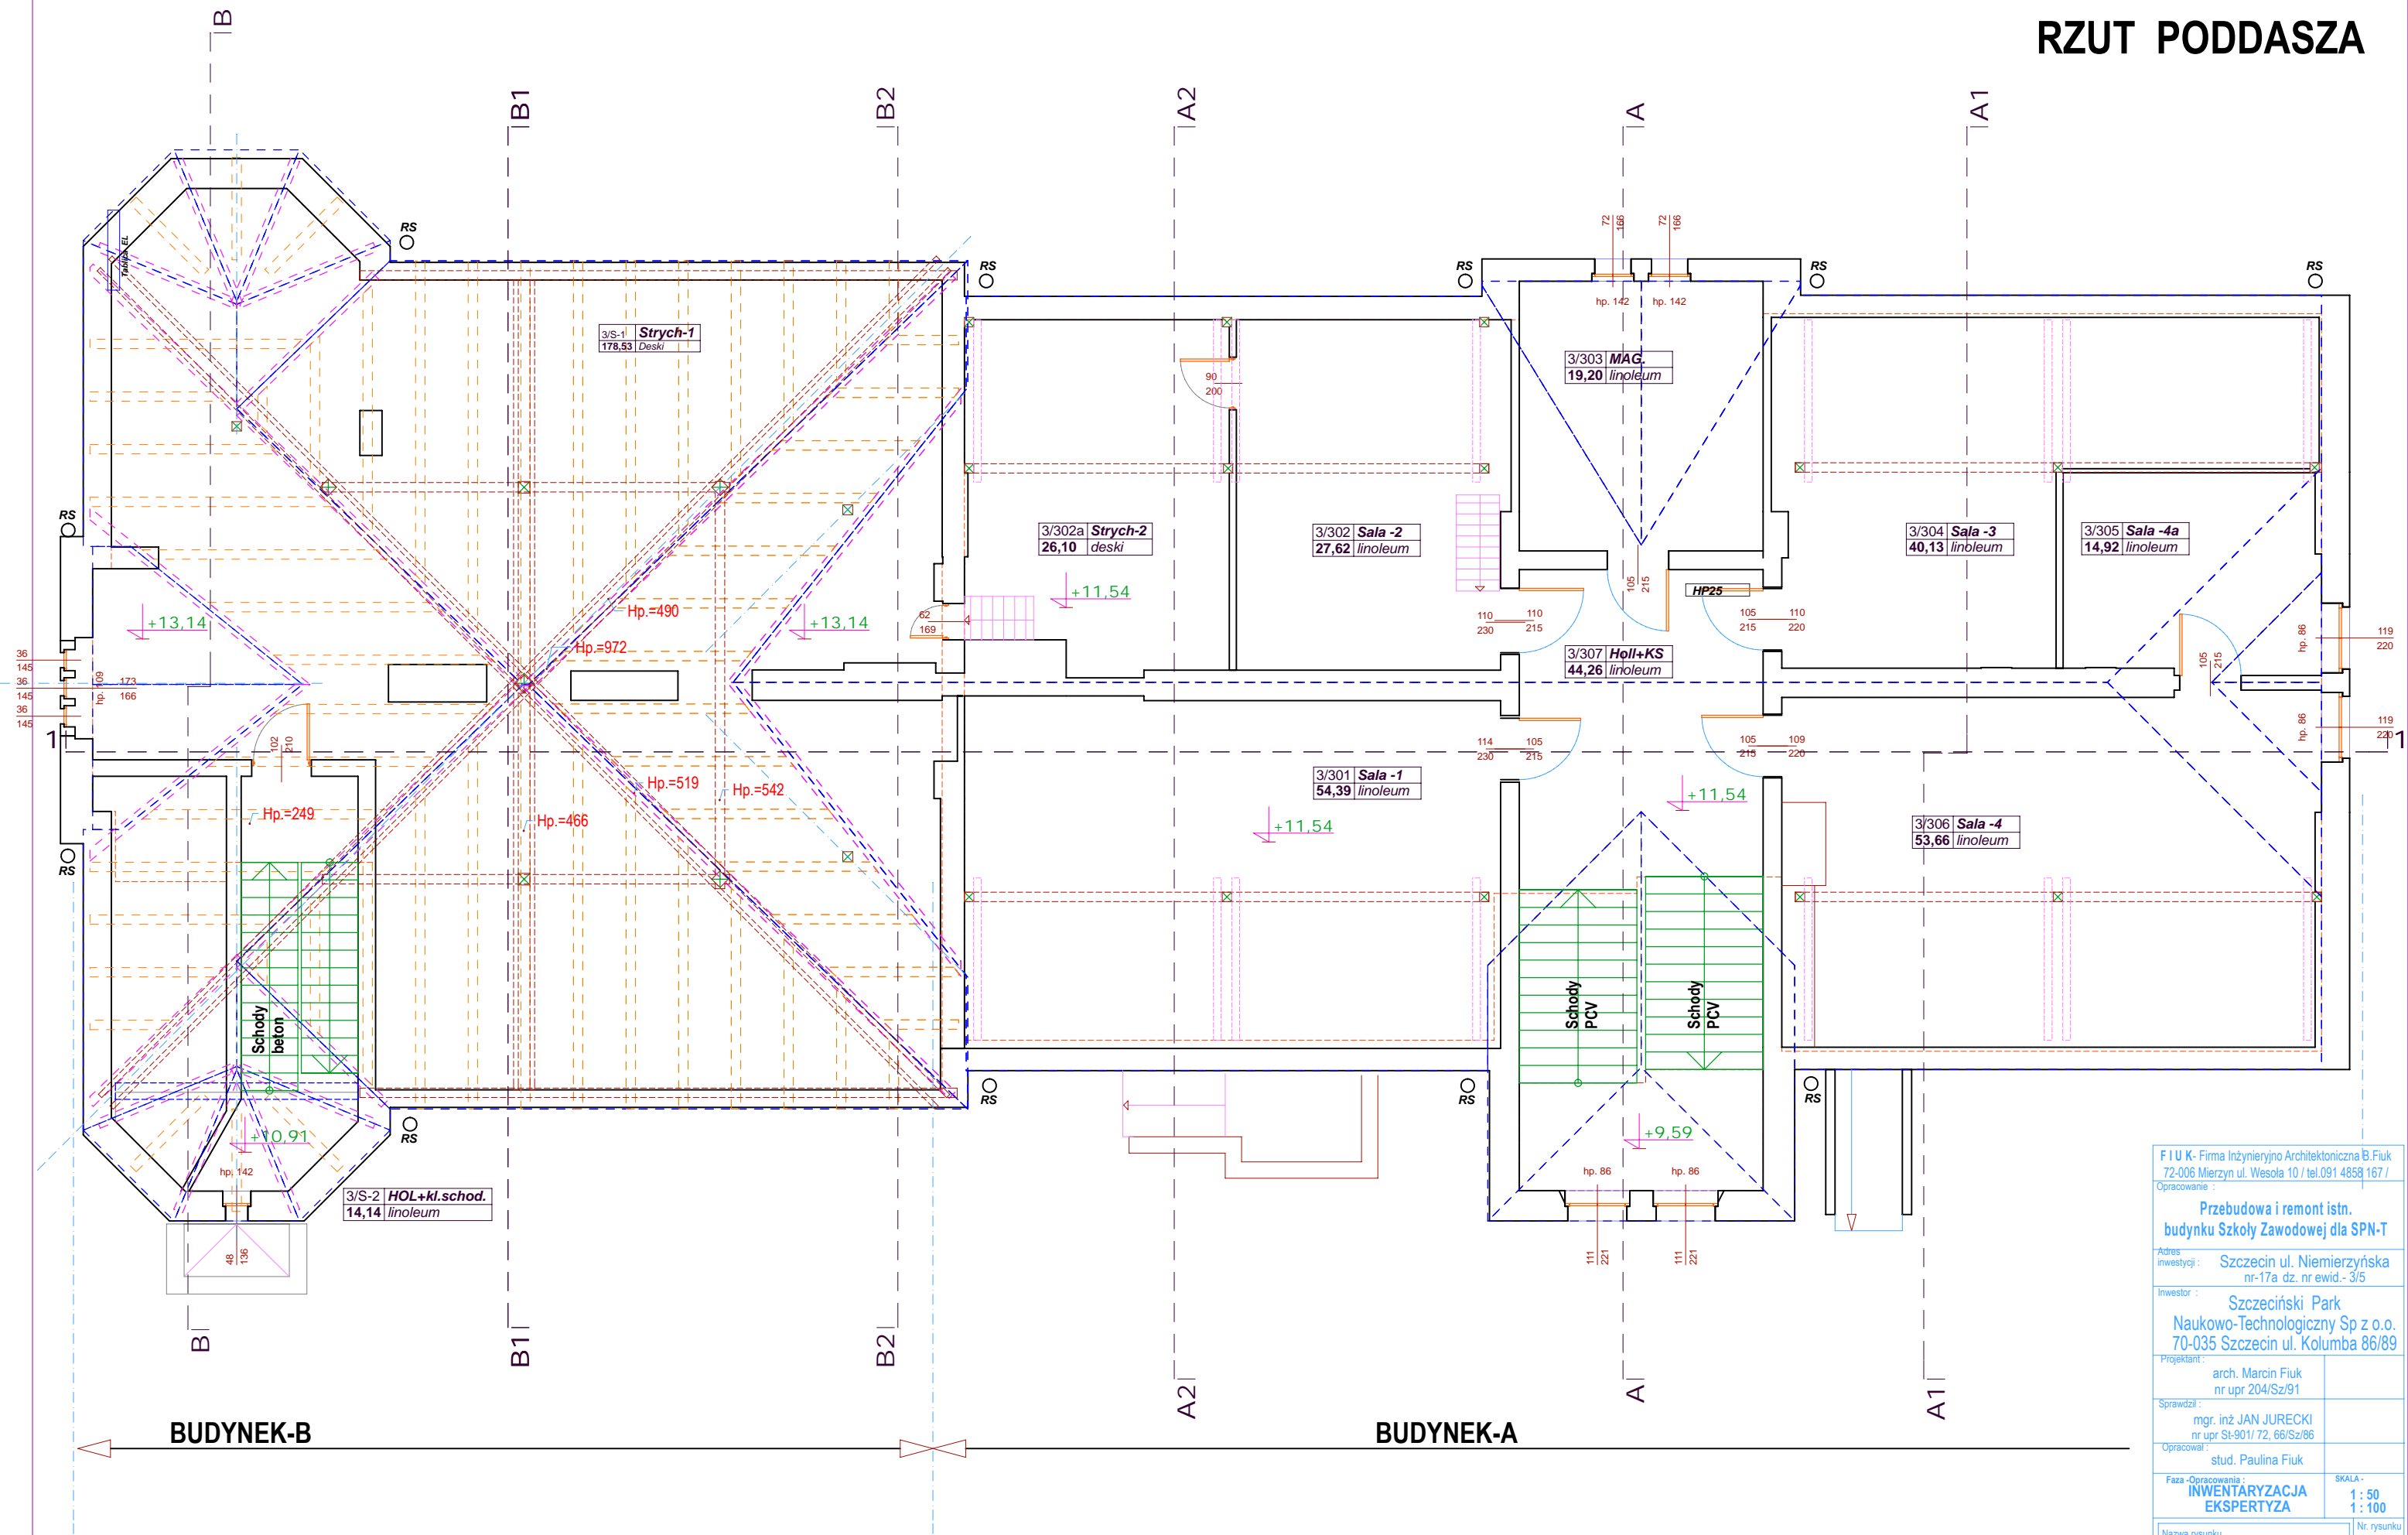

F I U K- Firma Inżynieryjno Architektoniczna B.Fiuk
72-006 Mierzyn ul. Wesola 10 / tel.091 4858 167 /
Opracowanie :
**Przebudowa i remont istn.
budyńku Szkoły Zawodowej dla SPN-T**
Adres inwestycji : Szczecin ul. Niemierzyńska
nr-17a dz. nr ewid.- 3/5
Inwestor : Szczeciński Park
Naukowo-Technologiczny Sp z o.o.
70-035 Szczecin ul. Kolumba 86/89
Projektant : arch. Marcin Fiuk
nr upr 204/Sz/91
Sprawdził : mgr. inż. JAN JURECKI
nr upr St-901/ 72, 66/Sz/86
Opracował : stud. Paulina Fiuk
Faza -Opracowania :
**INWENTARYZACJA
EKSPERTYZA**
SKALA :
1 : 50
1 : 100
Nr. rysunku
Poddasze I-5
Data:
11.2008r.