


INKUBATOR
PRZEDSIĘBIORCZOŚCI

UWAGI SSWIN+SKT

[illegible]

6. System monitoringu wdrożony CCIV firmy NXP

**Przewód dla całej instalacji
YTDDY 8x0,5mm
Każde urządzenie na
oddzielnym przewodzie
należy wykonać
po protokole 485**

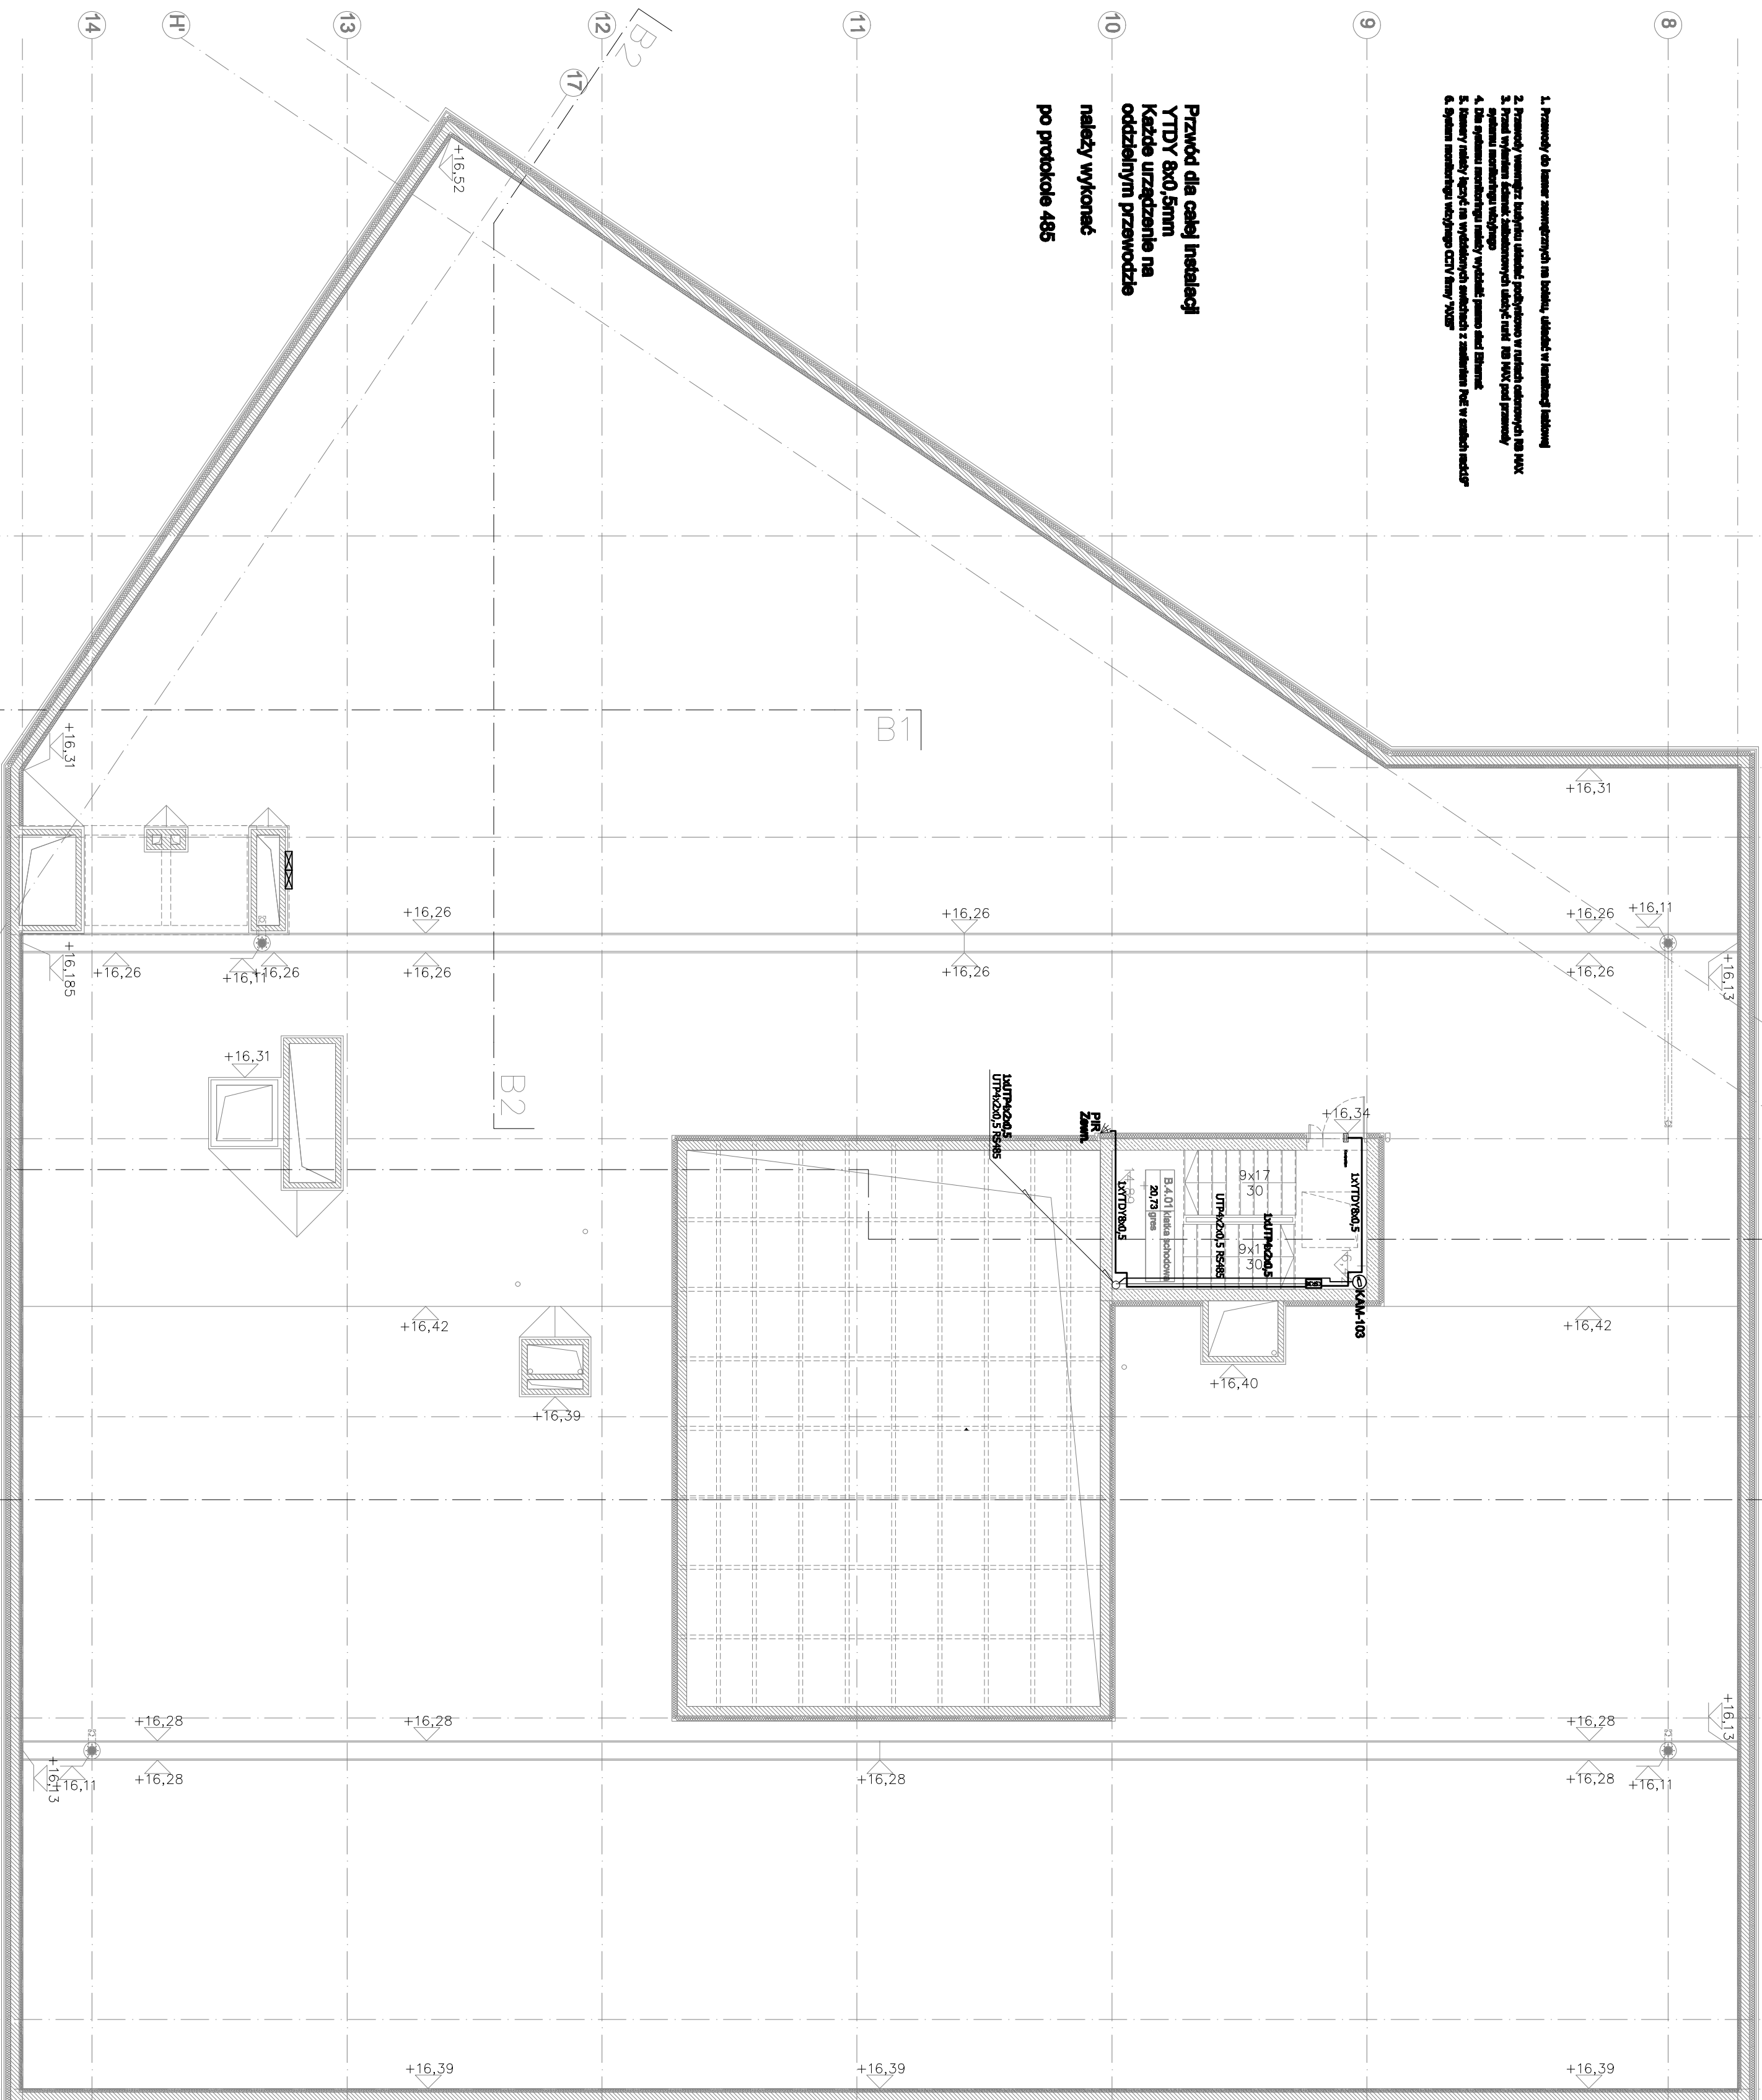

- UNWAGA


- LEGENDA:**

 - Czujnik podczepiani zewnętrzna HX-40AM klasa "S"
 - Czujnik podczepiani PIR z antymoskitowym EI-455 AIU klasa "S"
 - Czujnik mikrofonowa "Aile" klasa "S"
 - ☑ Manipulator CA-6 KLED-S klasa "S"
 - ☑ Korkontakn DC-102 klasa "S"



Proponowany system jest tylko przybliżony z możliwością zmiany na lewy o różnorodnych parametrach

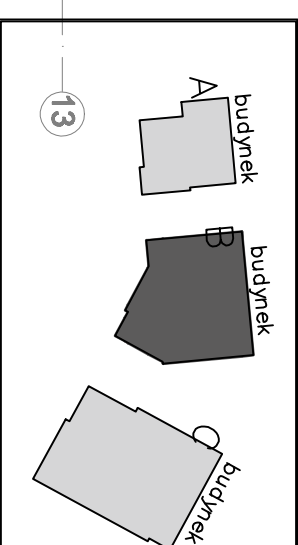

portal | pracownia projektowa
profesjonalnie zmieniamy marzenia w rzeczywistość

Portali Sp. z o.o. Spółka Komandytowa
02-641 Warszawa, ul. Lekarska 8, tel./fax 022 8251432
portal@pp-portal.pl
71-604 Szczecin, ul. Szarotki 9, tel: 695 15 15 42,
091 81 22 199, biuro@pp-portal.pl
www.pp-portal.pl

**PROJEKT WYKONAWCZY
KOMPLEKSU BUDYNKÓW BIUROWYCH
NA POTRZEBY SZCZECIŃSKIEGO
PARKU NAUKOWO –
TECHNOLOGICZNEGO PRZY UL.
NIEMIERZYŃSKIEJ W SZCZECINIE**

Szczecin, ul. Niemierzyńska, dz. nr 5/
adres inwestycji:

Szczeciński Park Naukowo – Technologiczny
ul. Kolumbia, Szczecin

mgr inż. Norbert Wszytko
upr. nr 11/Sz/2002

Robert Wojczal
Zaśw. nr 278/P/08

opracowanie:
mgr inż. Szymo Wojke
407/6-10004

sprowadzający:
RZUT DACHU
INST. SKD I ŚCIWNI I COTV

elektrownia	1:100
rys.	

Dron Zo: _____
 P. W.: _____
 Tdzo: _____
 Skala: _____
 Szczecin, grudzień 2009r
 Data: _____
 nr rys. 19