
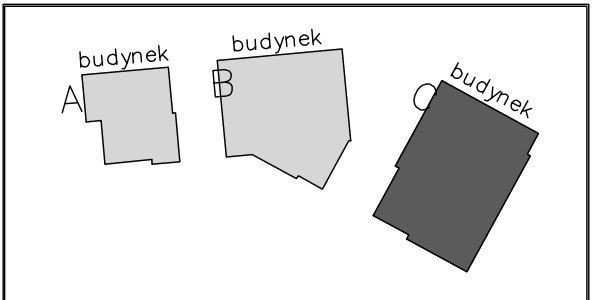


PRZEKRÓJ A-A

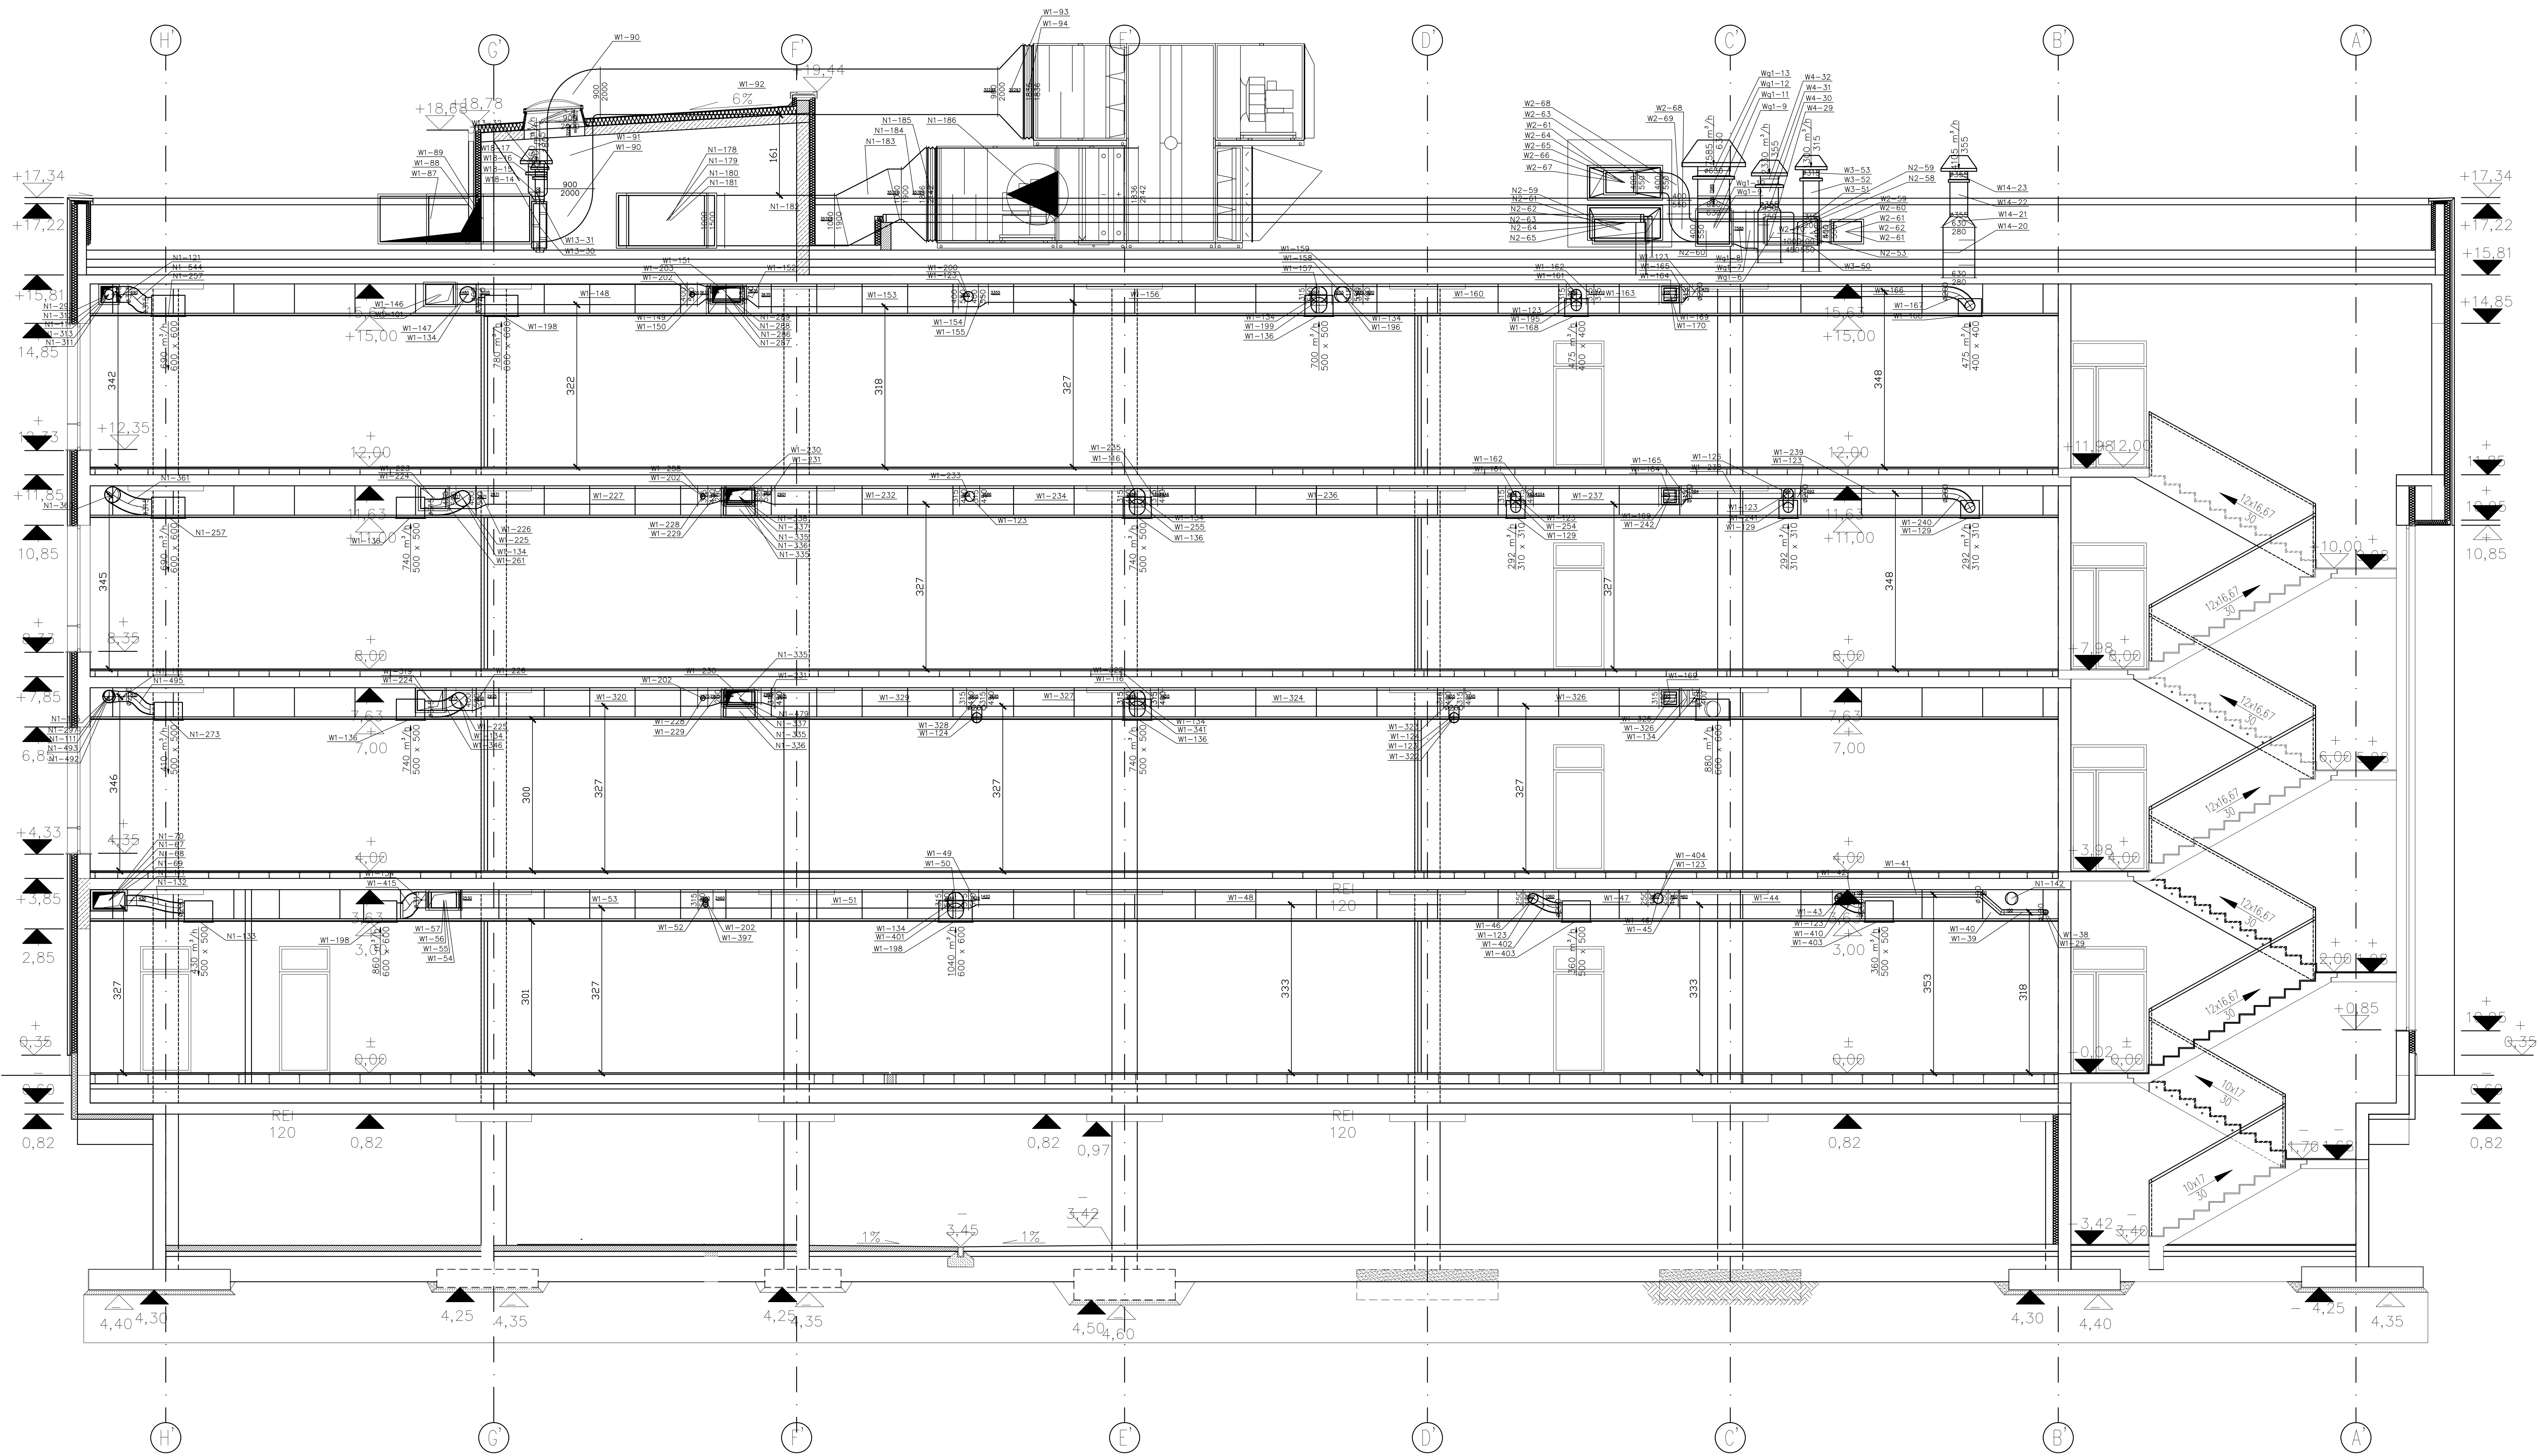

portal **pracownia projektowa**
profesjonalnie zmieniając marzenia w rzeczywistość

Portal Sp. z o.o. Spółka Komandytowa
02-641 Warszawa, ul. Łokietka 8, tel./fax 022 8251432.
portal@portal.pl
71-404 Szczecin, ul. Szarotki 9, tel. 895 15 15 42.
081 81 22 199
biuro@portal.pl
www.portal.pl

KOMPLEKS ZABUDOWY USŁUGOWEJ NA
POTRZEBY SZCZECIŃSKIEGO PARKU
NAUKOWO – TECHNOLOGICZNEGO
PRZY UL. NIEMIERZYŃSKIEJ W
SZCZECINIE

temat:
Szczecin, ul. Niemierzyńska, dz. nr 5/7
adres inwestycji:
Szczeciński Park Naukowo – Technologiczny,
ul. Kolumba, Szczecin
inwestor:

mgr inż. Grzegorz Kocman upr. nr 77/Sz/2002
projektant:

opracowanie:
mgr inż. Krzysztof Imbrs upr. nr 71/Sz/2002
opracowanie:

ETAP II – BUDYNEK C/PRZEKRÓJ A-A
INSTALACJA WENTYLACJI MECHANICZNEJ

rys.
sanitarna 1:50
inwentaryzacja
p.w. Szczecin, 05.2010r.
data: 05.2010r.
nr rys. S6

UWAGA:
Kopieństwa, publikacje oraz wszelkie inne formy wykorzystania
projektu bez zgody autorów będą naruszeniem
przepisów prawnych z dnia 4.02.1994 r. o prawie
autorskim i prawach pokrewnych.