


ELEWACJA POŁUDNIOWA

Oznacz.	NAZWA - OPIS
K	Elewacja klinkierowa
T	Elewacja tynkowana
O.	Tynk - ornament przestrzenny
Z	Zaciek elewacji - wykwit solny
U	Ubytek elewacji - tynku klinkieru
U-Z	Ubytek klinkieru - zaciek wykwit
G	Zaciek - osad zielony - glon
Kr	Krata stalowa w oknie
St	Kamień naturalny
R	Rysa - pęknięcie muru
B	Reperacje zaprawą cemnetową
SZ	Szachownica - klinkier

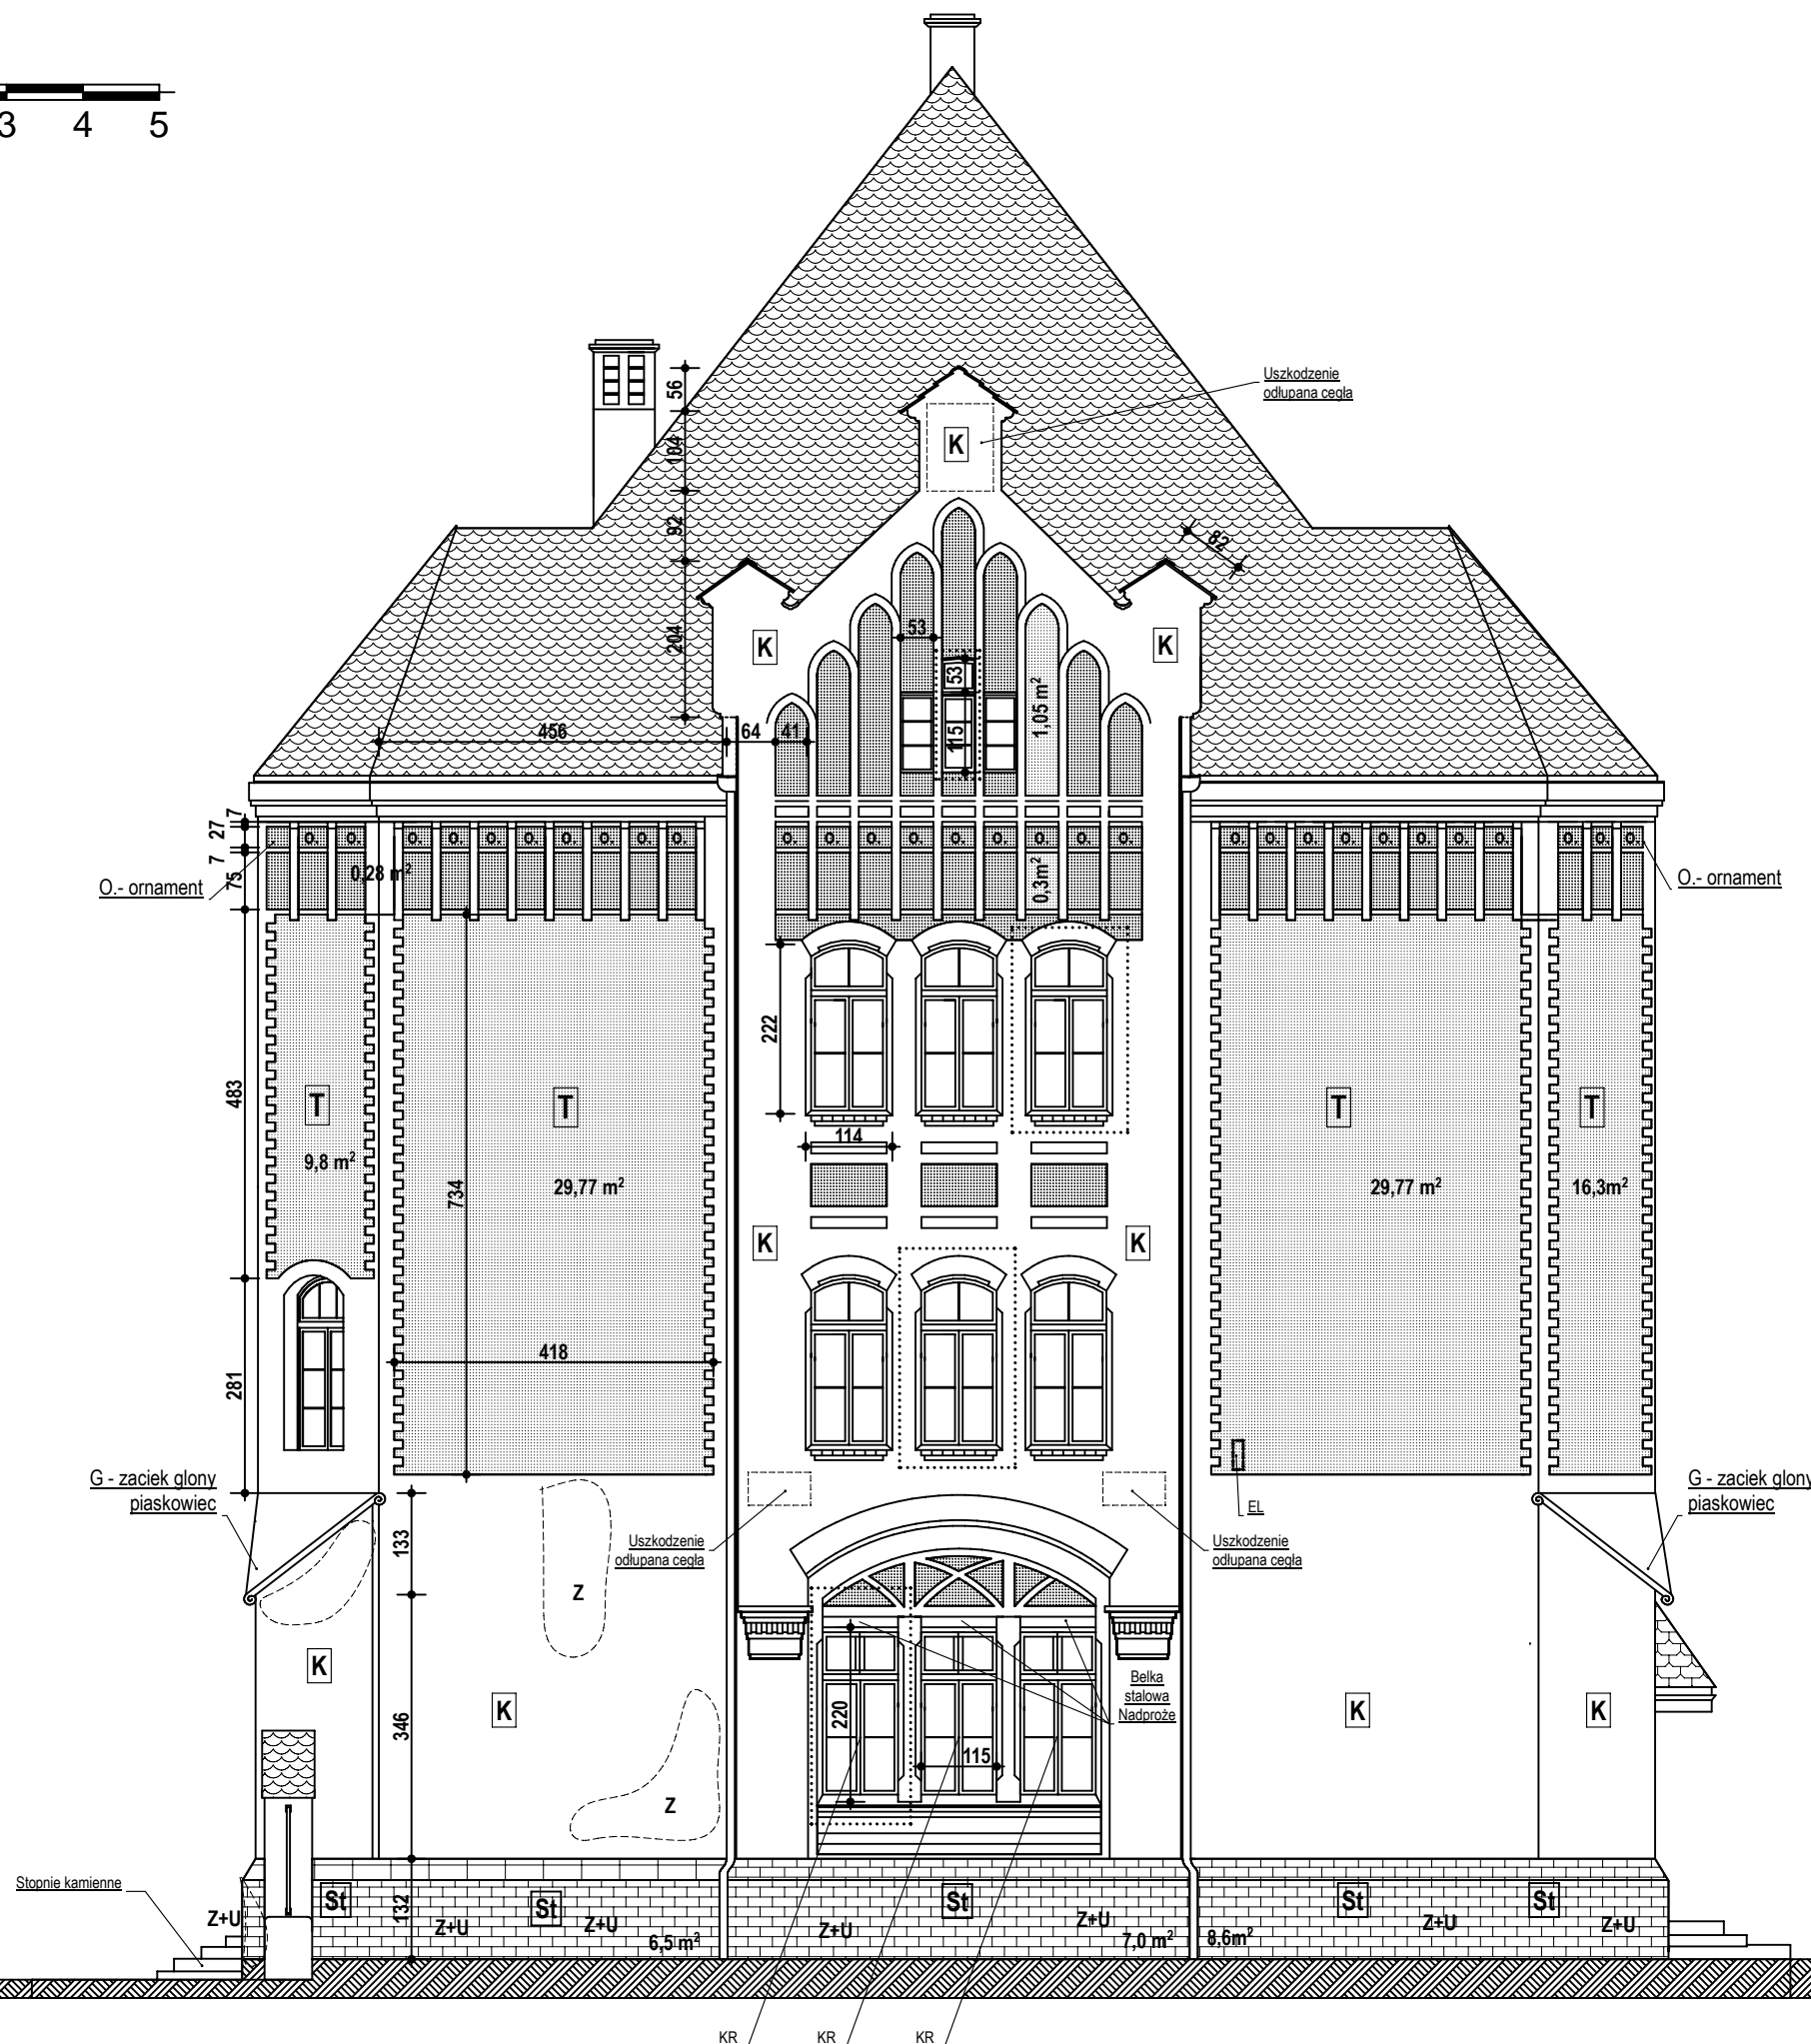

F I U K - Firma Inżynieryjno Architektoniczna B.Fiuk
72-006 Mierzyn ul. Wesola 10 / tel.091 4858 167 /
Opracowanie :

**Przebudowa i remont istn.
budynku Szkoły Zawodowej dla SPN-T**

Adres inwestycji : Szczecin ul. Niemierzyńska
nr-17a dz. nr ewid.- 3/5

Inwestor : Gmina Miasto Szczecin
Wydział Inwestycji Miejscowych
Sz-n. Plac Armii Krajowej 1

Zamawiający : Szczeciński Park
Naukowo-Technologiczny Sp z o.o.
70-035 Szczecin ul. Kolumba 86/89

Projektant : arch. Marcin Fiuk
nr upr 204/Sz/91

Sprawdził : arch. Wojciech Bajdor
nr upr 278/Sz/87

Opracował : stud. arch. Paulina Fiuk

Faza -Opracowania : Proj. budowlano-wyk.
ARCITEKTURA

Nazwa rysunku
**PROJEKT NAPRAWY
Elewacja
Południowa**

SKALA -
1 : 100

Nr. rysunku
N-3
Data:
11.2008r.