


ELEWACJA PÓŁNOCNA

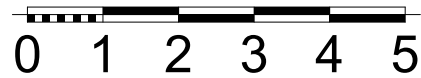

Oznac.	NAZWA - OPIS
K	Elewacja klinkierowa
T	Elewacja tynkowa
O.	Tynk - ornament przestrzenny
SZ	Szachownica - klinkier
St	Kamień naturalny


UWAGA: 1,2,3,4,5,6,7,8 - Wykonano naprawę elewacji. Nie wykonano obróbek parapetów i zabezpieczenia spoin. Wszystkie okna i drzwi w elewacji są nowe. Nie wykonano naprawy elewacji wneki węgaraka na styku z oknem.

Elewacaj Południowa Część-"A"

Pochwyt przy wejściu głównym

Daszek łukowy nad wejściem głównym

Daszek prosty nad wejściem dla niepełnosprawnych

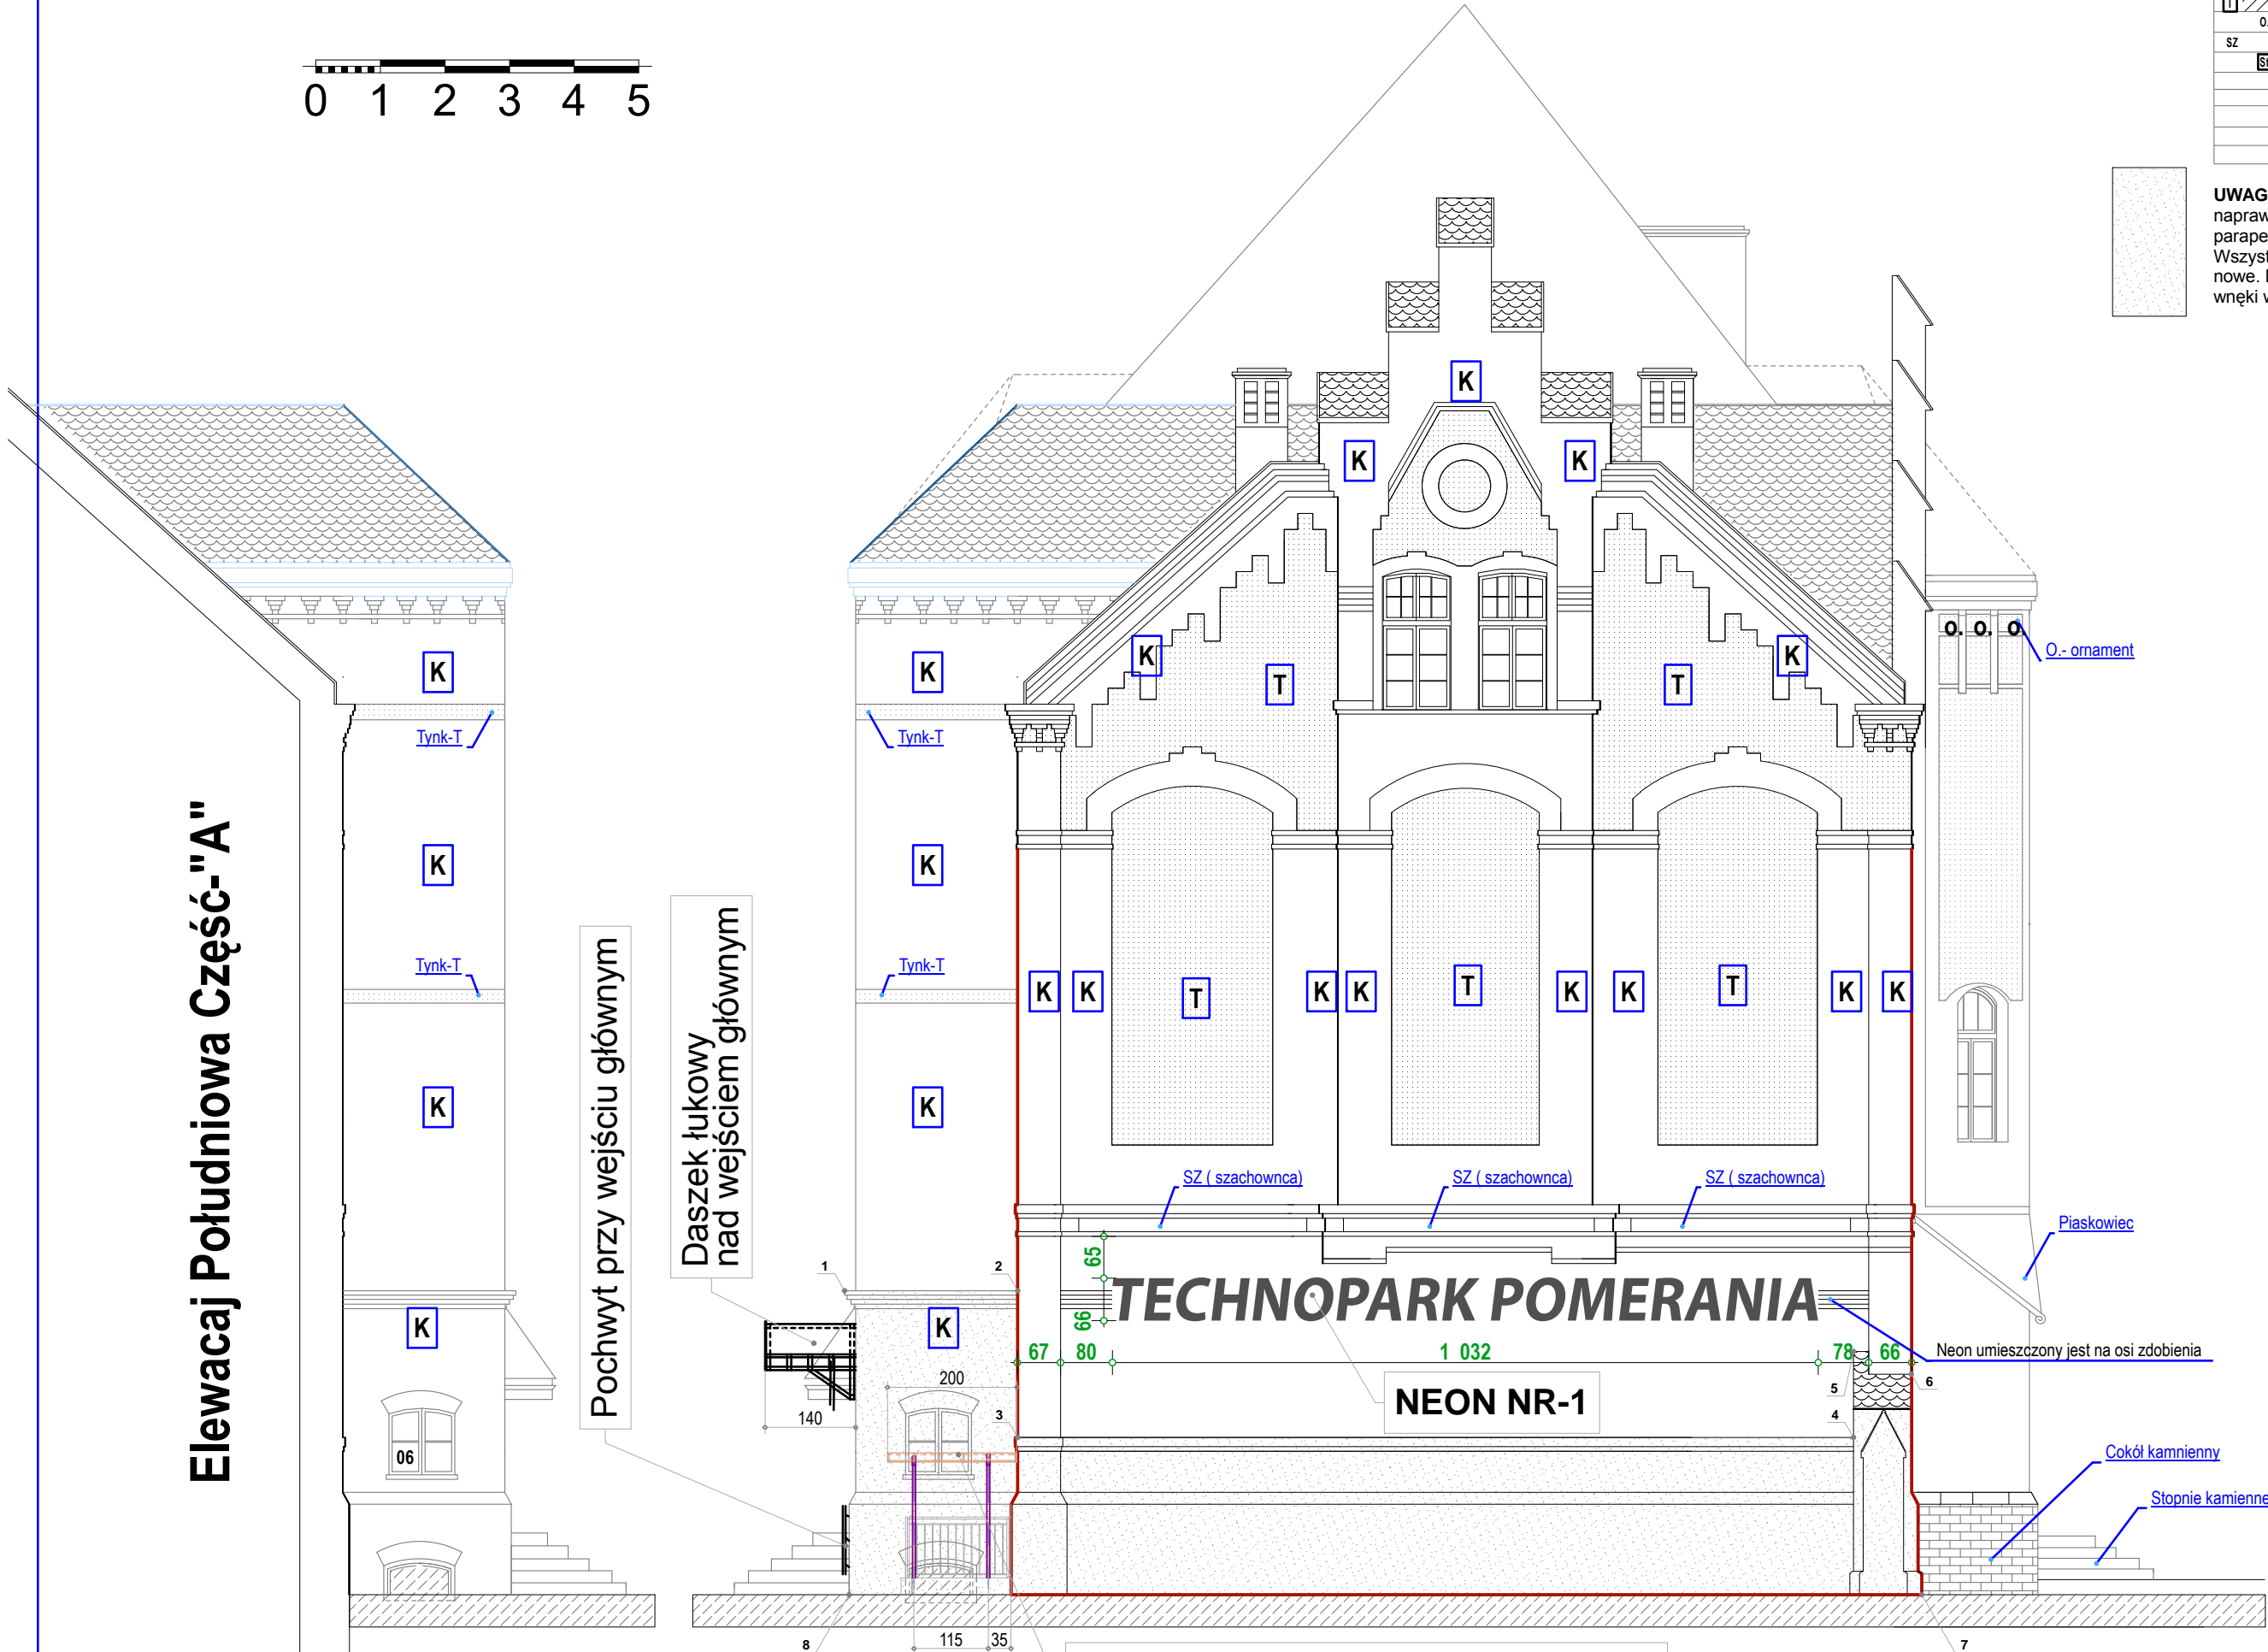

F I U K - Firma Inżynieryjno Architektoniczna B.Fiuk
72-006 Mierzyn ul. Wesola 10 / tel.091 4858 167 /

Opracowanie :

**Przebudowa i remont istn.
budynku Szkoły Zawodowej dla SPN-T**

Adres inwestycji : Szczecin ul. Niemierzyńska nr-17a dz. nr ewid.- 3/5

Inwestor : Gmina Miasto Szczecin
Wydział Inwestycji Miejscowych
Sz-n. Plac Armii Krajowej 1

Zamawiający : Szczeciński Park
Naukowo-Technologiczny Sp z o.o.
70-035 Szczecin ul. Kolumba 86/89

Projektant : arch. Marcin Fiuk nr upr 204/Sz/91	SKALA - 1 : 100
Sprawił : arch. Wojciech Bajdor nr upr 278/Sz/87	
Opracował : stud. arch. Paulina Fiuk	Nr. rysunku 6 Data: 04.2011r.
Faza -Opracowania : Projekt budowlany aneks nr-3	

Nazwa rysunku
Elewacja północna