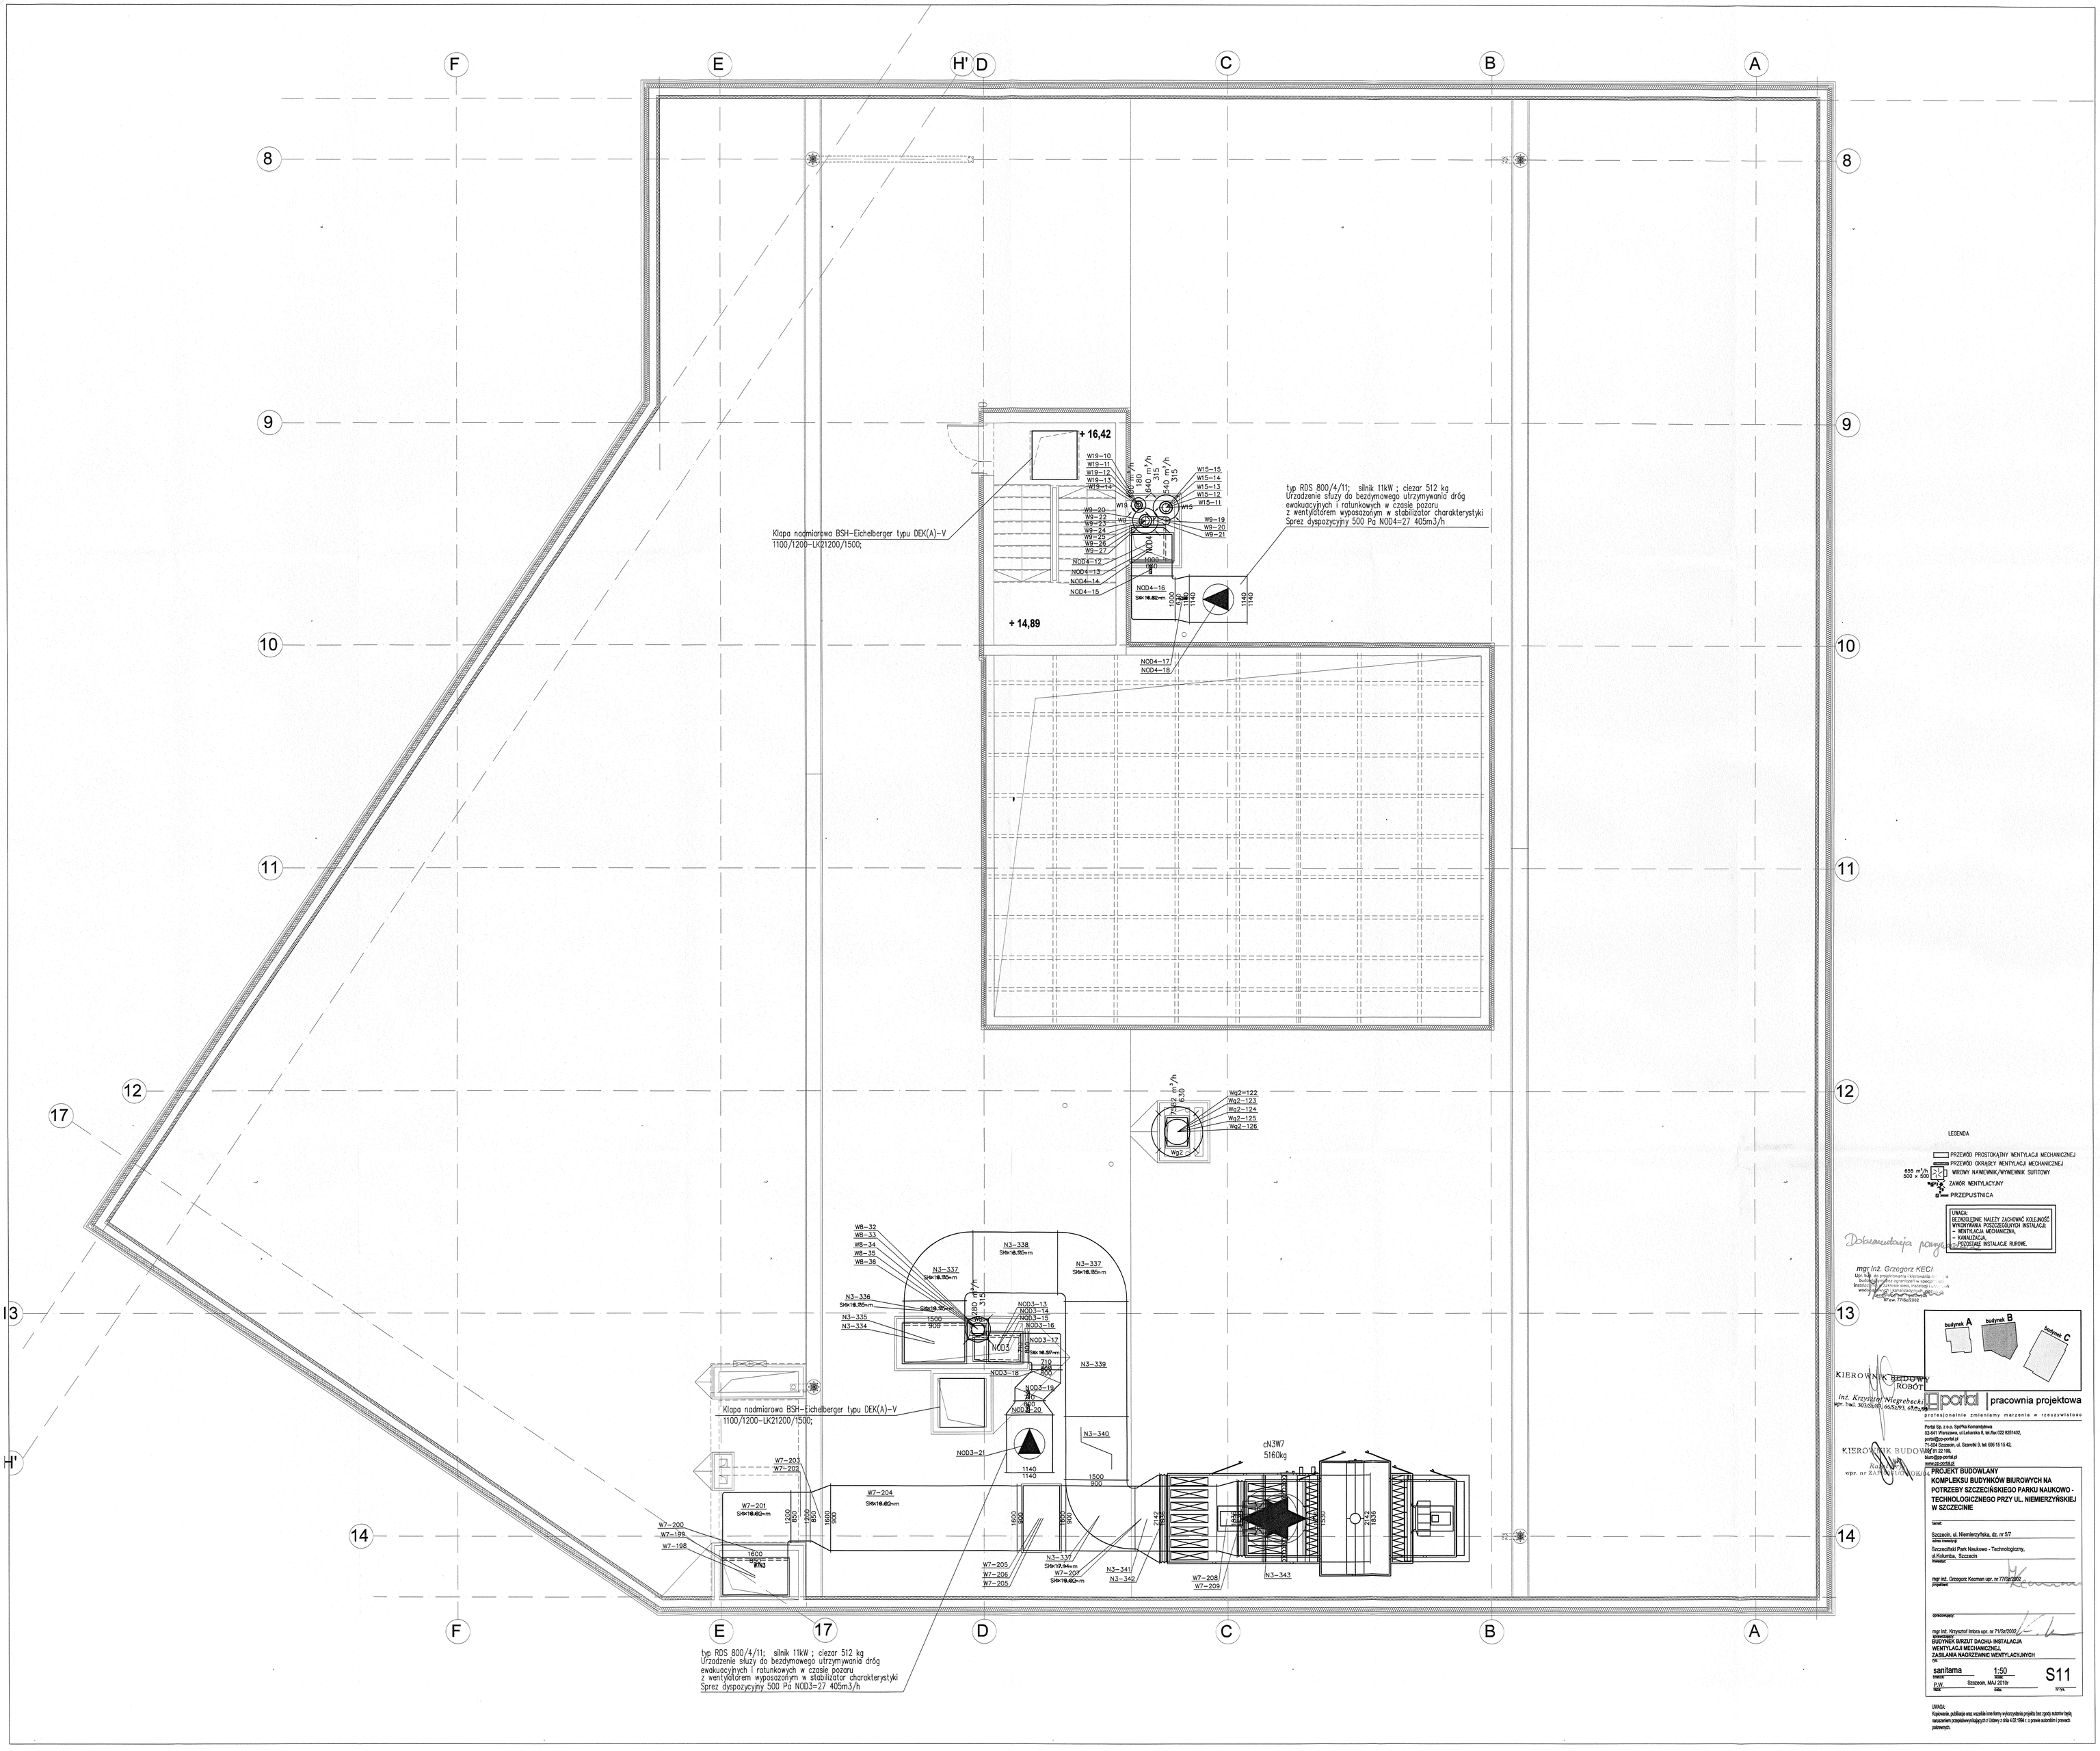

+ 16,42
+ 14,89
Klapa nadmiarowa BSH-Eichelberger typu DEK(A)-V 1100/1200-LK21200/1500;
typ RDS 800/4/11; silnik 11kW ; ciezar 512 kg
Urządzenie służy do bezdymowego utrzymywania dróg ewakuacyjnych i ratunkowych w czasie pożaru z wentylatorem wyposażonym w stabilizator charakterystyki
Sprez dyspozycyjny 500 Pa NOD4=27 405m3/h
cN3W7
5160kg
LEGENDA
PRZEWÓD PROSTOKĄTNY WENTYLACJI MECHANICZNEJ
PRZEWÓD OKRĄGŁY WENTYLACJI MECHANICZNEJ
WIROWY NAWIEWNIK/WYWIEWNIK SUFITOWY
ZAWÓR WENTYLACYJNY
PRZEPUSTNICA
UWAGA:
BEZWZGLĘDNIE NALEŻY ZACHOWAĆ KOLEJNOŚĆ WYKONYWANIA POSZCZEGÓLNYCH INSTALACJI:
- WENTYLACJA MECHANICZNA,
- KANALIZACJA,
- POZOSTAŁE INSTALACJE RUROWE.
Dokumentacja powykonawcza
mgr inż. Grzegorz KECI
budynek A
budynek B
budynek C
KIEROWNIK BUDOWY ROBÓT
inż. Krzysztof Niegrzecki
portal pracownia projektowa
profesjonalnie zmieniamy marzenia w rzeczywistość
Portal Sp. z o.o. Spółka Komandytowa
02-641 Warszawa, ul.Lekarska 8, tel./fax 022 8251432,
portal@pp-portal.pl
71-604 Szczecin, ul. Szarotki 9, tel: 695 15 15 42,
tel/fax 91 22 199,
biuro@pp-portal.pl
www.pp-portal.pl
PROJEKT BUDOWLANY
KOMPLEKSU BUDYNKÓW BIUROWYCH NA POTRZEBY SZCZECIŃSKIEGO PARKU NAUKOWO - TECHNOLOGICZNEGO PRZY UL. NIEMIERZYŃSKIEJ W SZCZECINIE
Szczecin, ul. Niemierzyńska, dz. nr 5/7
Szczeciński Park Naukowo - Technologiczny, ul.Kolumba, Szczecin
mgr inż. Grzegorz Kecman upr. nr 77/Sz/2002
mgr inż. Krzysztof Imbra upr. nr 71/Sz/2002
BUDYNEK BIRZUT DACHU- INSTALACJA WENTYLACJI MECHANICZNEJ, ZASILANIA NAGRZEWNIC WENTYLACYJNYCH
sanitama
1:50
S11
P.W.
Szczecin, MAJ 2010r
UWAGA:
Kopiowanie, publikacja oraz wszelkie inne formy wykorzystania projektu bez zgody autorów będą narażeniem przepisów wynikających z Ustawy z dnia 4.02.1994 r. o prawie autorskim i prawach pokrewnych.