


- 0,05=21,45m n.p.m.

UWAGA:
RYS-NR S27 ZAMIENIA RYS NR S2

ROBÓT
WŁADYŚLAW

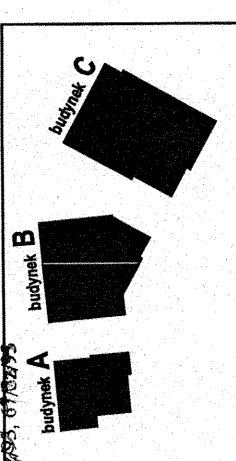


Miejscowy projekt budowlany i wykonawczy opracowany w okresie 2008-2010 przez Pracownię Projekt - pp sp. z ograniczoną odpowiedzialnością z siedzibą w Zakresie opisanym na rysunkach i w opisach wprowadzone w sierpniu i wrześniu 2012r.

KOMPLEKS ZABUDOWY USŁUGOWEJ NA POTRZEBY
SZCZECIŃSKIEGO PARKU NAUKOWO-
TECHNOLOGICZNEGO PRZY UL. NIEMIŃSKIEJ

WŁOCHOWIE

dr. nr 48, 49, 50
ul. Świdnicka 17
Szczeciński Park Naukowy -
Technologiczny ul. Niemcewicza 17a, 71-441 Szczecin

mgr inż. Grzegorz Kacoman, ul. nr 77/52/2042

mgr inż. Krzysztof Imbra, upr. nr 715020002
 biuro@imbrapolska.pl

PRZUT GARAZU—WENTYLACJA MECHANICZNA
SANITARNE — CZĘŚĆ B

santama _____
P.W.Z. _____
SZZ _____

UWAGA:
Kopieowania, publikacji oraz wszelkiego innego formy wykorzystania projektu bez zgody
autorów lub/ i zarządcy projektu jest surowo zabronione. Złamanie tych zasad może skutkować

