

LEGENDA

PRZEWÓD PROSTOKĄTNY WENTYLACJI MECHANICZNEJ

PRZEWÓD OKRĄGŁY WENTYLACJI MECHANICZNEJ

WIROWY NAWIEWNIK/WYWIEWNIK SUFITOWY


ZAWÓR WENTYLACYJNY

PRZEPUSTNICA

UWAGA:
WYKONYWANIE NALEŻY ZACHOWAĆ KOLEJNOŚĆ
BEZWYKONYWANIA POSZCZEGÓLNYCH INSTALACJI:
– WENTYLACJA MECHANICZNA,
– KANALIZACJA,
– POZOSTAŁE INSTALACJE RUROWE.


mgr inż. Grzegorz KECI
 kier. bud. do projektowania i kierowanie
 budowlanymi bez ograniczeń w specjalności
 instalacyjnej w zakresie sieci, instalacji i
 układów elektrycznych, maszynowych, ciep-
 łot technicznych i gazowych
 nr ew. 77152/2002

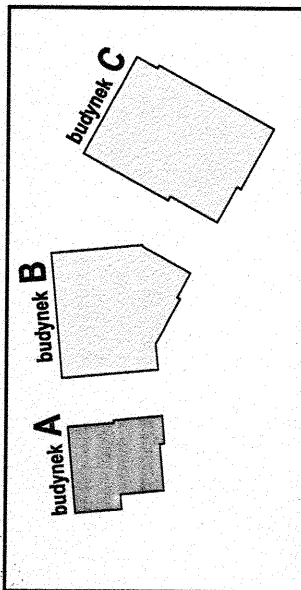

paral | pracownia projektowa

Portal Sp. z o.o. Spółka Komandytowa
Warszawa, ul. Lekarska 8, tel./fax 022 8251432,
portal@pp-portal.pl
11-604 Szczecin, ul. Szarocki 9, tel. 695 15 15 42

KIEROWNIK BUDOWY

inż. Krzysztof Niegrebecki
wp. bud. 303/Sz/83, 66/Sz/93, 67/Sz/93


TEROVIK BUDOWY

~~Raport~~
pr. nr ZAP.0081/CWOK/04