

ZMIANY:
12.2012r
1. Zmiana aranżacji pomieszczeń 2 i 3 piętra

LEGENDA

PROŁ. PODPORA DACHOWA

PRZEM. PROSTOKĄTNY
WENTYLACJA MECHANICZNEJ

PRZEM. OKRĄGŁY
WENTYLACJA MECHANICZNEJ

555 m³/h
500 x 500



ZAWÓR WENTYLACYJNY

PRZEPUSTNICA

UWAGA:
BEZWZGLĘDNE NALEŻY ZACHOWAĆ KOLEJNOŚĆ
WYKONYWANIA POSZCZEGÓLNYCH INSTALACJI:

- WENTYLACJA MECHANICZNA,
- KANALIZACJA,
- POZOSTAŁE INSTALACJE RUROWE.

UWAGA:
RYSYNEK S4z3 ZAMIANA RYSUNEK
S4z2

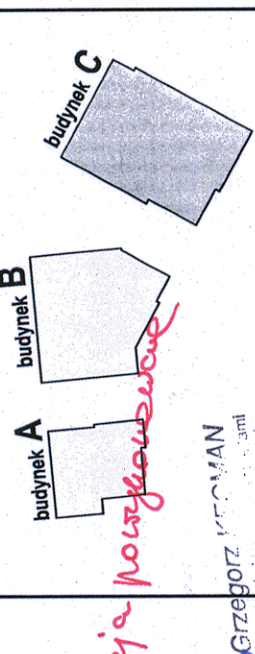

Wielobranzowy projekt budowlany i wykonawczy opracowany w okresie 2008-2010 przez pracownię Portal - pp sp. z ograniczoną odpowiedzialnością s.j. Zmiany w zakresie opisanym na rysunkach i w opisach wprowadzone w sierpniu i wrześniu 2012r.

KOMPLEKS ZABUDOWY USŁUGOWEJ NA POTRZEBY
WYSZECIŃSKIEGO PARKU NAUKOWO-
BÓT TECHNOLOGICZNEGO PRZY UL. NIEMIŹYŃSKIEJ
W SZCZECINIE

Szczecin, ul. Niemierzyńska,
dz. nr 48, 49, 50

odnies inwestycji:
Szczeciński Park Naukowo -
Technologiczny, ul. Niemiarzyńska 17a, 71-441 Szczecin



BUDYNEK C/ RZUT III PIĘTRA

	INSTALACJA WENTYLACJI MECHANICZNEJ
--	------------------------------------

sanitama
1:50
S4Z3

UWAGA:
Kopowanie, publikacje oraz wszelkie inne formy wykorzystania projektu bez zгоды