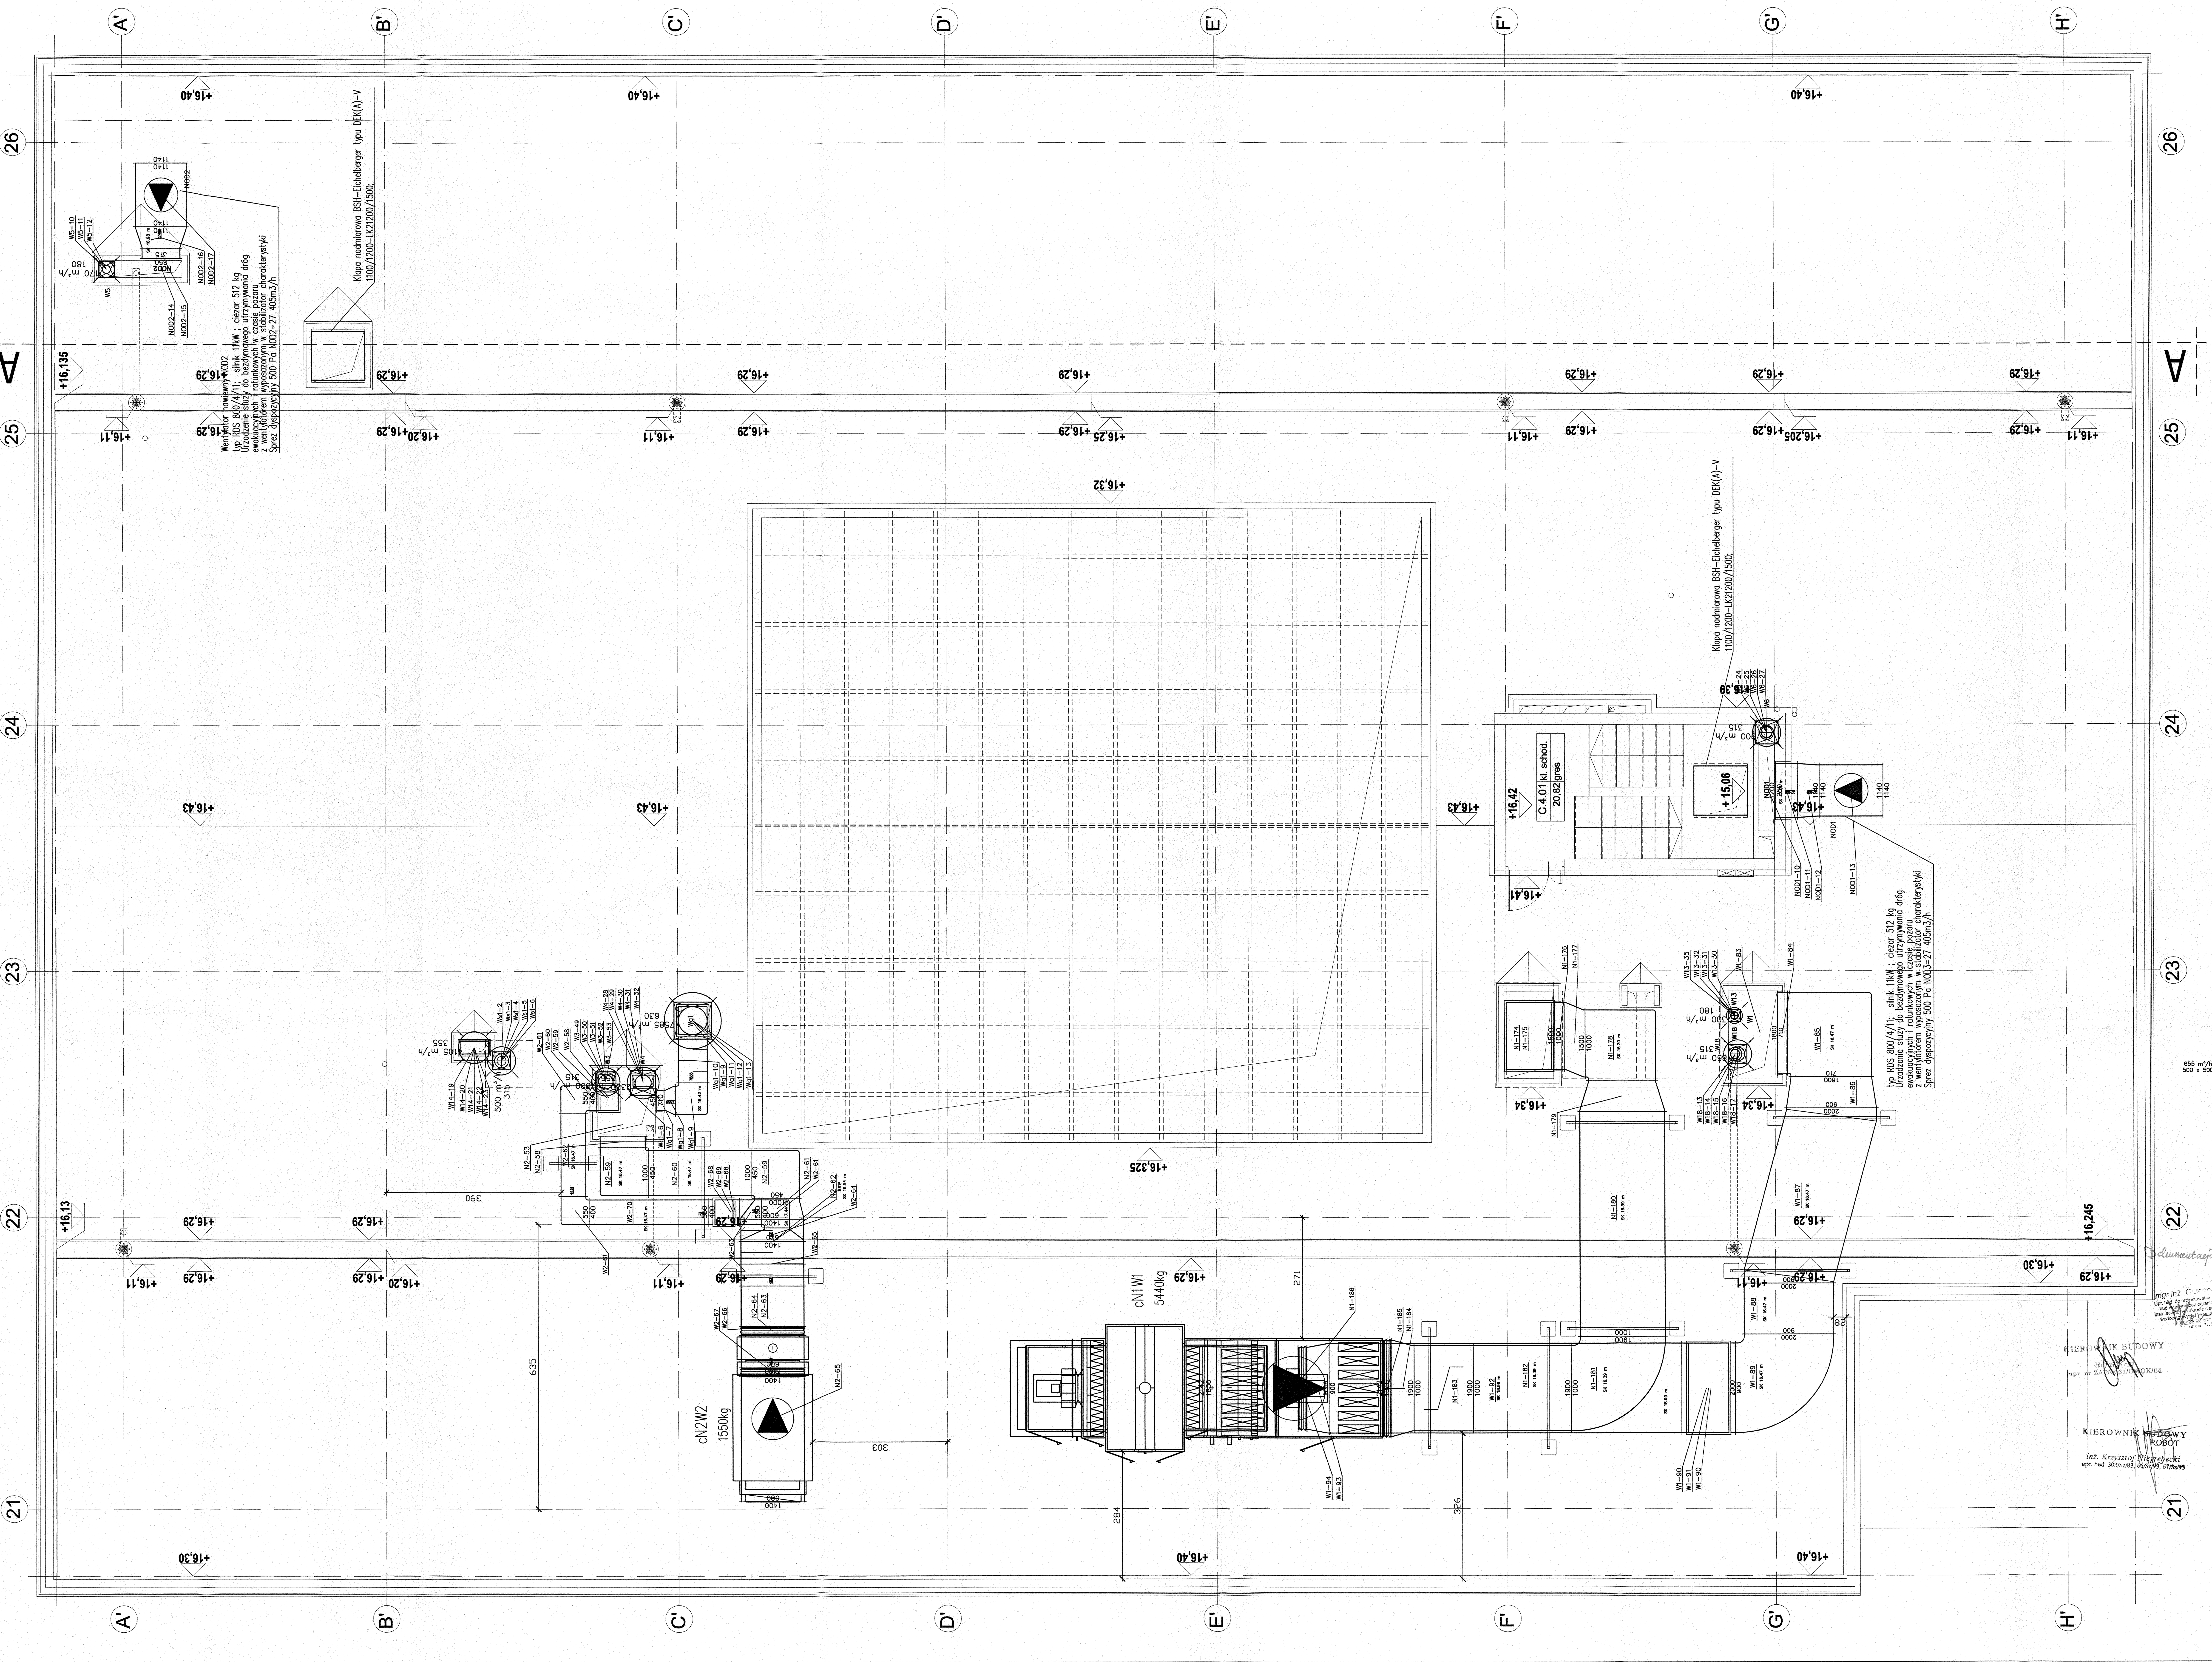

ZMIANY:
10.2012r
1. Dodatkowy wentylator dachowy Ws1,

LEGENDA
- ZAKRES ZMIAN
- PRZEWÓD PROSTOKĄTNY WENTYLACJI MECHANICZNEJ
- PRZEWÓD OKRĄGŁY WENTYLACJI MECHANICZNEJ
- 655 m³/h 500 x 500 WIROWY NAWIEWNIK/WYWIEWNIK SUFITOWY
- ZAWÓR WENTYLACYJNY
- PRZEPUSTNICA

UWAGA:
BEZWZGLĘDNIE NALEŻY ZACHOWAĆ KOLEJNOŚĆ WYKONYWANIA POSZCZEGÓLNYCH INSTALACJI:
- WENTYLACJA MECHANICZNA,
- KANALIZACJA,
- POZOSTAŁE INSTALACJE RUROWE.

UWAGA:
RYSUNEK S4z ZAMIENIA RYSUNEK S4

budynek A
budynek B
budynek C

Wielobranżowy projekt budowlany i wykonawczy opracowany w okresie 2008-2010 przez pracownie Portal - pp sp. z ograniczoną odpowiedzialnością spk. Zmiany w zakresie opisanym na rysunkach i w opisie wprowadzone w sierpniu i wrześniu 2012r.

KIEROWNIK BUDOWY
KIEROWNIK BUDOWY ROBOT
inż. Krzysztof Niegrebecki
upr. bud. 303/Sz/83, 86/Sz/95, 67/Sz/95

KOMPLEKS ZABUDOWY USŁUGOWEJ NA POTRZEBY SZCZECIŃSKIEGO PARKU NAUKOWO-TECHNOLOGICZNEGO PRZY UL. NIEMIERZYŃSKIEJ W SZCZECINIE

temat:
Szczecin, ul. Niemierzyńska, dz. nr 48, 49, 50
adres inwestycji:
Szczeciński Park Naukowo - Technologiczny, ul.Niemierzyńska 17a, 71-441 Szczecin
inwestor:
mgr inż. Grzegorz Kecman, upr. nr 77/Sz/2002
projektant / autor projektu:
mgr inż. Krzysztof Imbra, upr. nr 71Sz/2002
architekt sprawdzający:
BUDYNEK C/ RZUT DACHU
INSTALACJA WENTYLACJI MECHANICZNEJ
rys.
sanitarna | 1:50 | S5z
branża: | skala: |
P.W.Z. | Szczecin, październik 2012r |
faza: | data: | nr rys.

UWAGA:
Kopiowanie, publikacje oraz wszelkie inne formy wykorzystania projektu bez zgody autorów będą naruszeniem przepisów wynikających z Ustawy z dnia 4.02.1994 r. o prawie autorskim i prawach pokrewnych.