


Oznaczenia:

- Szafa sieciowa 80x120 cm
- Szafa sieciowa planowana w kolejnych etapach
- Szafa serwerowa 60x120 cm
- Szafa serwerowa planowana w kolejnych etapach
- Szafa serwerowa kolokacyjna 2- lub 4-komorowa 60x120 cm
- Wymiennik ciepła
- Wymiennik ciepła planowany w kolejnych etapach
- przełącznica telefoniczna

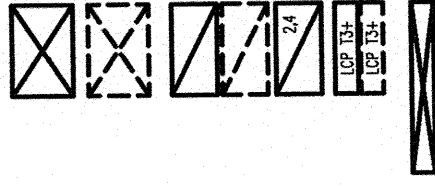

DOKUMENTACJA  
POWYKONAWCZA

Elektron-BUD Sp. z o.o.  
Kierownik: *Rafał Kąkol*  
mgr inż. Rafał Kąkol  
nr upr. 23.0116/OWOE/10

KIEROWNIK

*Rafał Kąkol*  
mgr inż. Rafał Kąkol  
nr upr. 23.0116/OWOE/10

**portal** | pracownia projektowa

profesjonalnie zmieniamy marzenia w rzeczywistość

Portal Sp. z o.o. Spółka Komandytowa

02-641 Warszawa, ul. Lekska 8, tel/fax 022 8251432

71-604 Szczecin, ul. Szarotki 9, tel: 695 151 542, 091 81 22 199

www.pp-portal.pl

SIECI I INSTALACJE TELEINFORMATYCZNE  
W KOMPLEKSIE BUDYNKÓW BIUROWYCH  
SZCZECIŃSKIEGO PARKU  
NAUKOWO-TECHNOLOGICZNEGO PRZY  
UL. NIEMIERYŃSKIEJ W SZCZECINIE, ETAP II

temat:

Szczecin, ul. Niemieryńska, dz. nr 3/7, 3/5 i 1/8

adres inwestycji:

Szczeciński Park Naukowo-Technologiczny

ul. Kolumba, Szczecin

inwestor:

mgr inż. Witold Ziobło, L1/09/009

projektował:

**ROZMIESZCZENIE SZAF W  
POMIESZCZENIACH  
SERWEROWNI - PARTER**

tytuł:

Teleinformatyka

branża:

P.W.

data:

1:100

skala:

Lipiec 2010 r.

nr rys.

8

UWAGA:

Kopowanie, publikacje oraz wszelkie inne formy wykorzystania projektu bez zgody autorów będą naruszeniem przepisów wynikających z Ustawy z dnia 4.02.1994 r. o prawie autorskim i prawach pokrewnych.

