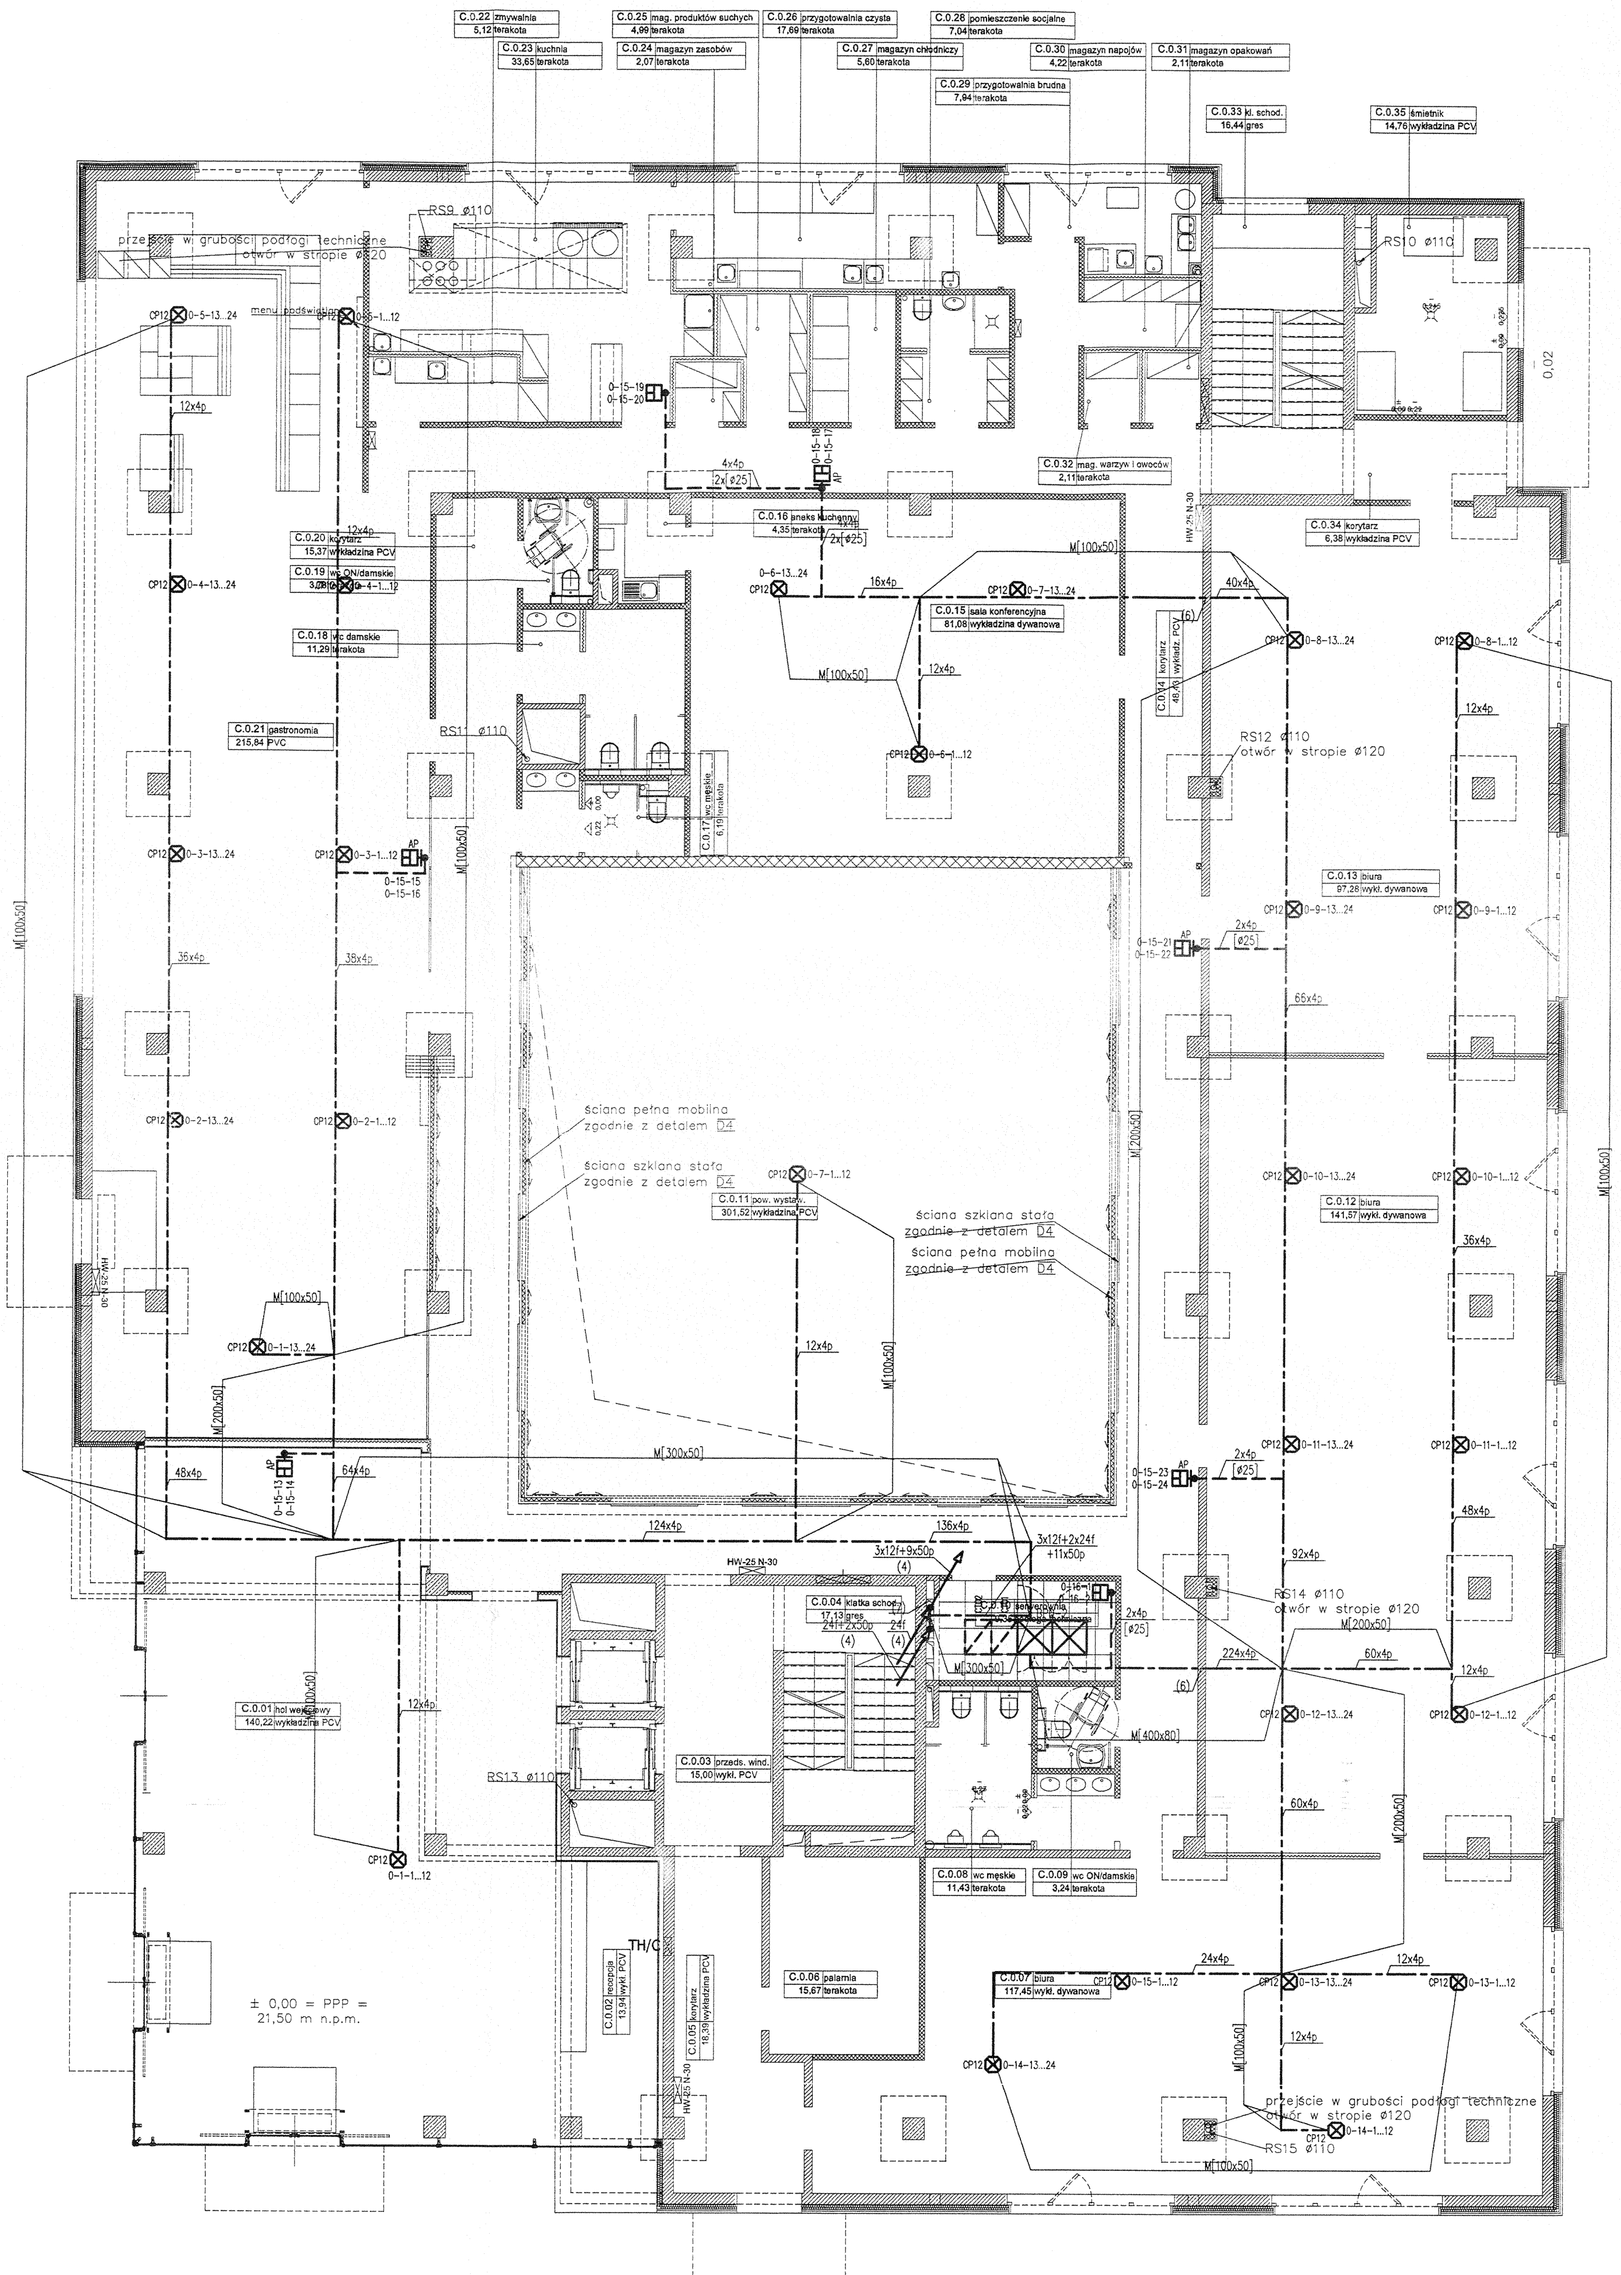

Oznaczenia:

- Szafa sieciowa 80x80 cm
- gniazdo 2xRJ45 podtynkowe w osprzęcie Mosaic 45
- gniazdo 2xRJ45 natynkowe w osprzęcie Mosaic 45
- punkt konsolidacyjny 12xRJ45
- zwój kabla 4p do zakończenia na zaciskach telefonicznych windy
- korytko metalowe prowadzone w podłodze podniesionej
- rurka giętka prowadzona w podłodze podniesionej
- korytko, drabinka lub rurka prowadzone pionowo
- przejście korytka, drabinki lub rurki na inną kondygnację

4p – kabel teleinformatyczny FFTP 4-parowy, kat. 6A
12f – kabel światłowodowy 12-włóknowy, uniwersalny
24f – kabel światłowodowy 24-włóknowy, uniwersalny
50p – kabel telefoniczny YTKSY 53x2x0,5

M[ ] – oznaczenie korytka metalowego [wymiary]
[ø] – oznaczenie rurki giętkiej [średnica]

AP – gniazdo do podłączenia punktów dostępowych sieci bezprzewodowej.

0-1-16
0-1-17 – numeracja przyłączy RJ45 w gniazdach
0-1-18

Uwagi:
- We właściwych miejscach stosować wszelkiego rodzaju kształtki rurek, korytek i drabinek takie jak kąty, łuki, kolanka, zaślepki, złączki i tym podobne.
- Otwory w ścianach i stropach do przeprowadzenia kabli winny być dostosowane wielkości koryta, w którym kable będą prowadzone.
- Nie przebijać podciągów, belek, ani słupów.
- Korytka oraz rurki prowadzić tak by zapewnić kablom odpowiedni promień gięcia.
- Korytka metalowe mocować do sufitu na wysięgnikach i wspornikach.
- Korytka metalowe w podłodze technicznej mocować na stropie na uchwytach trójkątnych UTM i UT.
- Korytka metalowe siatkowe w podłodze technicznej mocować do stropu na odwróconych wysięgnikach i wspornikach. Stosować wsporniki wysokości 60 cm.
- Po zainstalowaniu kabli wszystkie przejścia między strefami pożarowymi należy uszczelnić zaprawą ogniochronną do klasy odporności ogniowej określonej w projekcie architektonicznym.
- Oba końce kabli 4p opisać oznaczeniem gniazda RJ45.
- Układając kable zachować odpowiedni promień gięcia.
- Długość kabli 4p do punktów konsolidacyjnych nie może być mniejsza niż 15 m.
- W puszkach ściennych oraz podłogowych pozostawić zwinięty zapas kabla 4p.
- W puszkach podłogowych pozostawić taki zapas kabli 4p, który umożliwi swobodne wyjęcie całej zawartości puszki.
- Kable prowadzone na korytkach w podłodze technicznej grupować w wiązki.
- Instalując kable skrętkowe FFTP należy postępować ściśle według procedury producenta okablowania strukturalnego dotyczącej zachowania ciągłości ekranu od panela do gniazda.
- Dla czytelności na rzutach nie pokazano kabli z końcówkami MPO i MRJ-21 łączących szafy GPD, SPD i SZS.
- Gniazda RJ45 montować we wspólnych ramkach wraz z gniazdami elektrycznymi wchodzącymi w skład PEL.
- Gniazda RJ45 dla punktów dostępowych instalować nad sufitem podwieszonym. Punkt dostępowy instalować poniżej sufitu.
- Jeżeli nie zaznaczono inaczej, gniazda RJ45 instalować na wysokości 30 cm od podłogi.
- Gniazda RJ45 opisywać tak jak na rysunku.
- Kable na gniazdach rozszywać stosując sekwencję 568A.
- Wszelkie elementy przewodzące, takie jak korytka metalowe, drabinki, obudowy szaf i przełącznic, itp. należy uziemić (szczegóły w projekcie instalacji elektrycznej).

Uwagi szczegółowe:
(1) – gniazdo instalować na wysokości około 80 cm (pod parapetem).
(2) – kabel zakończyć na zaciskach telefonicznych w kasecie sterowniczej windy.
(3) – gniazdo umieścić w pobliżu obudowy z urządzeniami pomiarowymi zużycia energii elektrycznej.
(4) – Przez całą wysokość szachtu w odstępie 80 cm zainstalować w szachcie szczeble SDOC. Kable w szachcie prowadzić grupując je w wiązki o średnicy do 4 cm, a następnie mocując do szczebli po dwie wiązki za pomocą uchwytów kablowych UK2-34-40.
(5) – korytka prowadzić na dwóch poziomach
(6) – otwory uszczelnić za pomocą poduszek ogniochronnych. Ewentualne nieszczelności wypełnić pianką montażową.
(7) – szacht po przełożeniu kabli uszczelnić przegrodą warstwową z powłoką ogniochronną.

KIEROWNIK BUDOWY
Rafał Kryj
upr. nr ZAP/0161/OWOK/04

DOKUMENTACJA POWYKONAWCZA
Elektro-BUD Sp. z o.o.
Kierownik robót elektrycznych
mgr inż. Rafał Kryj
nr upr. Z.../116/OWOE/10

portal | pracownia projektowa
profesjonalnie zmieniamy marzenia w rzeczywistość

Portal Sp. z o.o. Spółka Komandytowa
02-641 Warszawa, ul.Lekarska 8, tel./fax 022 8251432
71-604 Szczecin, ul. Szarotki 9, tel: 695 151 542, 091 81 22 199

www.pp-portal.pl

SIECI I INSTALACJE TELEINFORMATYCZNE
W KOMPLEKSIE BUDYNKÓW BIUROWYCH
SZCZECIŃSKIEGO PARKU
NAUKOWO-TECHNOLOGICZNEGO PRZY
UL. NIEMIERZYŃSKIEJ W SZCZECINIE, ETAP III

temat:

Szczecin, ul. Niemierzyńska, dz. nr 3/7, 3/5 i 1/8
adres inwestycji:

Szczeciński Park Naukowo-Technologiczny
ul. Kolumba, Szczecin
inwestor:

mgr inż. Witold Zioło, L1/09/009
projektował:

PLAN INSTALACJI – CENTRUM INNOWACJI – PARTER
rys.

branża:	skala:	nr rys.
Teleinformatyka	1:100	6
faza: P.W.	data: Lipiec 2010 r.	

UWAGA:
Kopiowanie, publikacje oraz wszelkie inne formy wykorzystania projektu bez zgody autorów będą naruszeniem przepisów wynikających z Ustawy z dnia 4.02.1994 r. o prawie autorskim i prawach pokrewnych.