
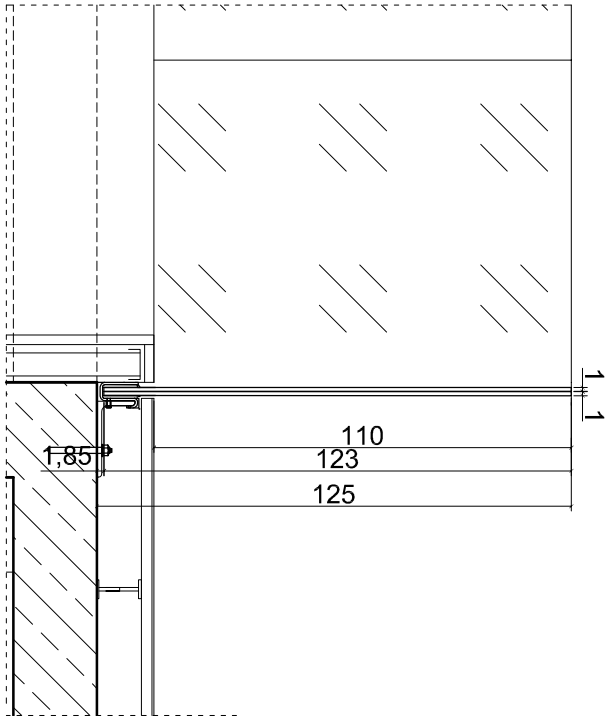
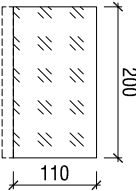



DETAL BALUSTRADY SZKLANEJ

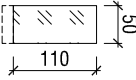



ZESTAWIENIE ELEMENTÓW

| ELEMENT BALUSTRADY SZKLANEJ | |  |  |
|-----------------------------|-----------|---|---|
| wymiary | szerokość | 200 | 50 |
| | wysokość | 110 | 110 |
| ilość 2 piętro | | 3 | 1 |
| UWAGI | | - szyba bezpieczna | - szyba bezpieczna |

BALKON II PIĘTRO SKALA 1:100

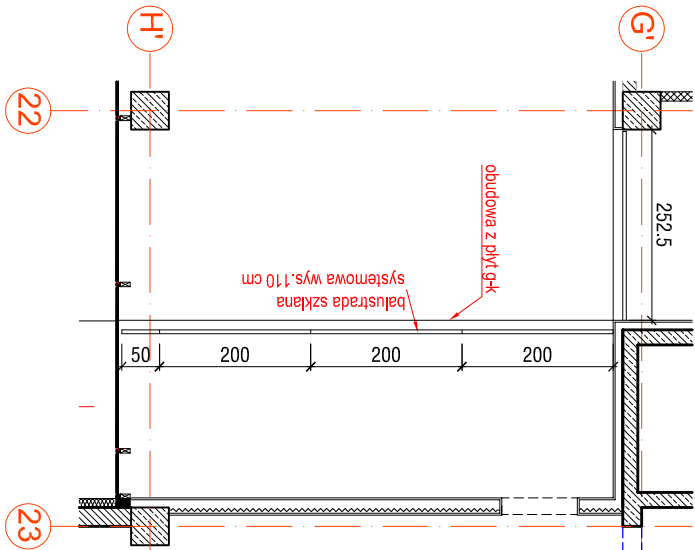

DETAL MOCOWANIA BALUSTRADY SZKLANEJ 1:2

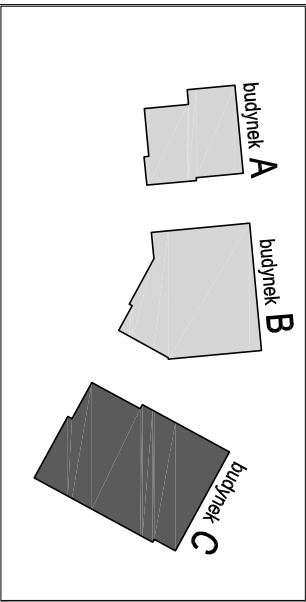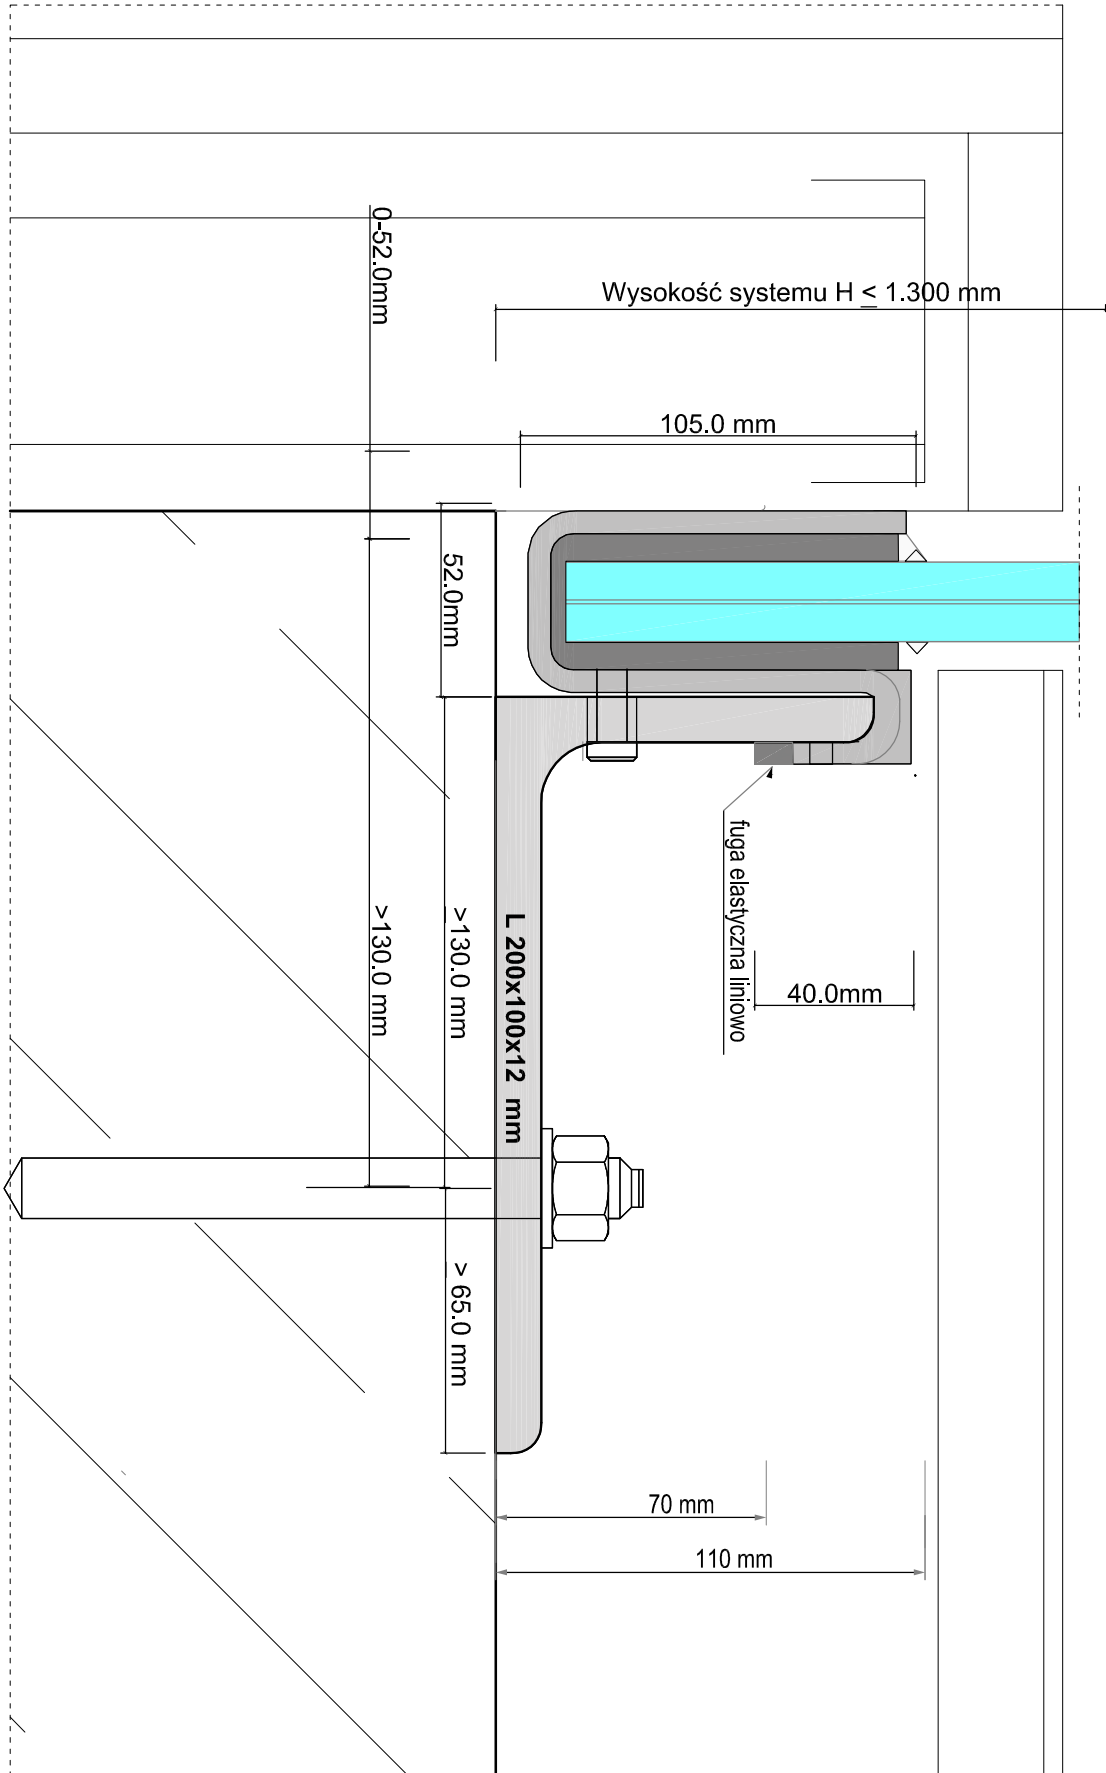

Wielobranżowy projekt budowlany i wykonawczy opracowany w okresie 2008-2010 przez pracownię Portal - PP Spółka z ograniczoną odpowiedzialnością Sp.k.

Niniejsze rysunki stanowią dokumentację ujednoliconą, uwzględniającą zmiany wprowadzone podczas budowy oraz projektami zaniennymi i uzupełniającymi wykonanymi przez pracownię CITY architektów Spółka z ograniczoną odpowiedzialnością Sp.k. w ramach pełnienia nadzoru autorskiego.

PROJEKT ZAMIENNY KOMPLEKSU ZABUDOWY USŁUGOWEJ NA POTRZEBY SZCZECIŃSKIEGO PARKU NAUKOWO - TECHNOLOGICZNEGO PRZY UL. NIEMIERZYŃSKIEJ W SZCZECINIE

temat:
„BUDOWA I WYPOSAŻENIE I ETAPU POMIERNIA
TECHNOPARK W SZCZECINIE PRZY
ULICY NIEMIERZYŃSKIEJ / CYFROWEJ,
KONTYNUACJA INWESTYCJI

nazwa projektu:
Szczecin, ul. Niemierzyńska 17, 17a
dz. nr 48, 49, 50, 1/11 ; obr. 1002
adres inwestycji:

Szczeciński Park Naukowo - Technologiczny,
ul.Niemierzyńska 17a, 71-441 Szczecin
inwestor:

mgr inż. arch. Agnieszka Witkowska, upr. nr 28/ZPOIA/2005
projektant / autor projektu:

mgr inż. arch. Małgorzata Tokarzewska, upr. nr 18/ZPOIA/OKK/2007
sprawdzający:

**BALUSTRADA SZKLANA - RZUTY,
DETALE, ZESTAWIENIE ELEMENTÓW**

rys.
architektura 1:100/1:2
branża: skala:
P. ZAMIENNY Szczecin, lipiec 2013r D8a
taza: data: nr rys.