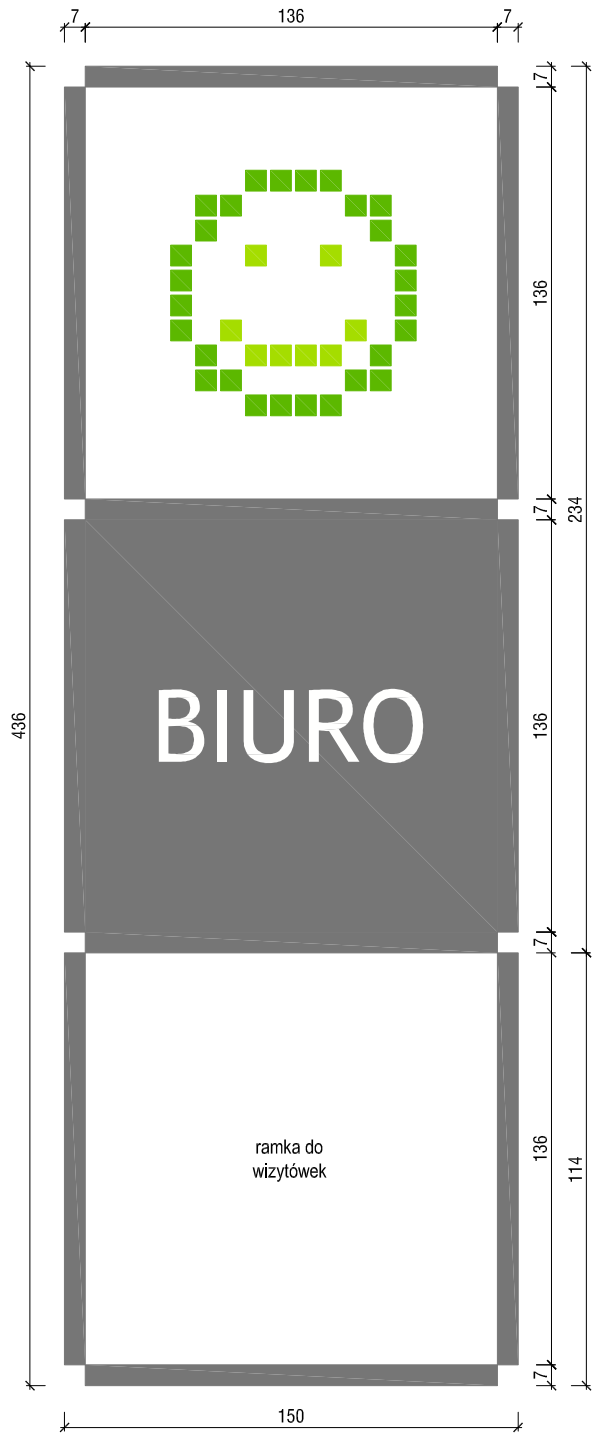

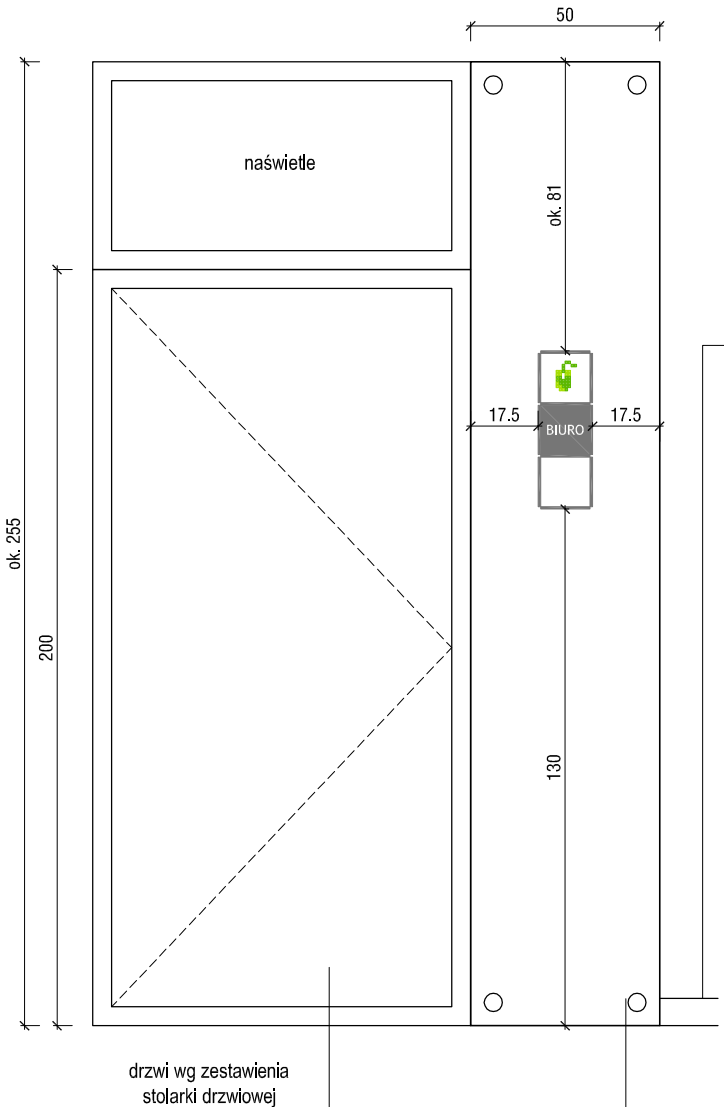

Panel szklany typu lacobel gr. 4-6mm (lub inny równoważny), wersja SAFE pokryta folią; 50 x 255cm, mocowany do ściany za pomocą mocowań uniwersalnych ściana - szkło, ze stali nierdzewnej szczotkowanej, Ø45mm, kolor panelu ZIELONY luminous REF 1164; do panelu mocowana podstawka na piktogram i wizytówkę

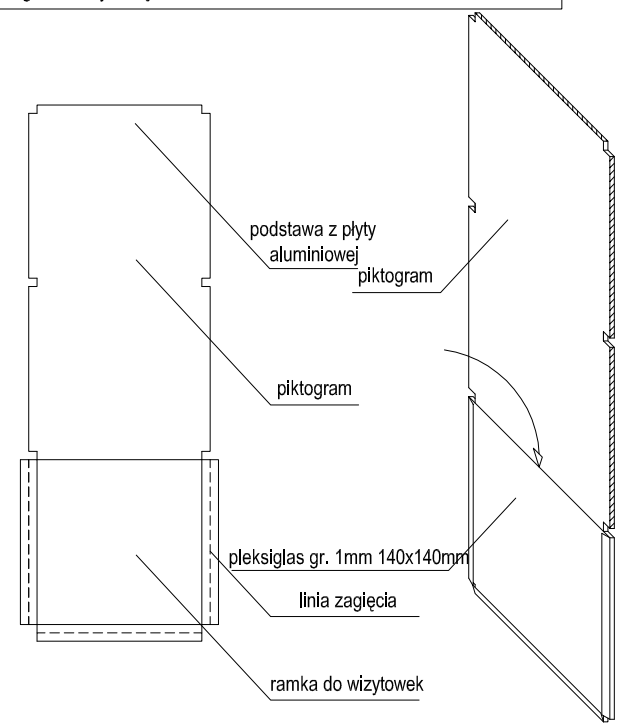

Wzdłuż wszystkich ścian (za wyjątkiem pomieszczeń z posadzkami wykończonymi płytkami gresowymi) zamontować listwy przypodłogowe z polistyrenu ekstrudowanego o gęstości powyżej 390 kg/m3 (tzw. twardy XPS) o profilu prostokątnym, wys. 65mm, malowane na kolor biały, np. listwy HD-1 firmy INTERO lub równoważne

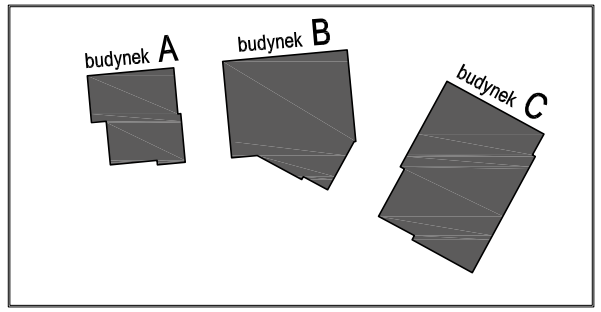

Wielobranżowy projekt budowlany i wykonawczy opracowany w okresie 2008-2010 przez pracownię Portal - PP Spółka z ograniczoną odpowiedzialnością Sp.k.
Niniejsze rysunki stanowią dokumentację ujednoliconą, uwzględniającą zmiany wprowadzone podczas budowy oraz projektami zamiennymi i uzupełniającymi wykonanymi przez pracownię CITY architekci Spółka z ograniczoną odpowiedzialnością Sp.k. w ramach pełnienia nadzoru autorskiego.

PROJEKT ZAMIENNY KOMPLEKSU ZABUDOWY USŁUGOWEJ NA POTRZEBY SZCZECIŃSKIEGO PARKU NAUKOWO - TECHNOLOGICZNEGO PRZY UL. NIEMIERZYŃSKIEJ W SZCZECINIE

temat:

„BUDOWA I WYPOSAŻENIE I ETAPU POMERANIA TECHNOPARK W SZCZECINIE PRZY ULICY NIEMIERZYŃSKIEJ / CYFROWEJ, KONTYNUACJA INWESTYCJI

nazwa projektu:

Szczecin, ul. Niemierzyńska 17,17a
dz. nr 48, 49, 50, 1/11 ; obr. 1002
adres inwestycji:

Szczeciński Park Naukowo - Technologiczny,
ul.Niemierzyńska 17a, 71-441 Szczecin
inwestor:

mgr inż. arch. Agnieszka Witkowska, upr. nr 28/ZPOIA/2005
projektant / autor projektu:

mgr inż. arch. Małgorzata Tokarzewska, upr. nr 18/ZPOIA/OKK/2007
sprawdzający:

PROJEKT PIKTOGRAMÓW - DETALE

rys.

architektura
branża:

P. ZAMIENNY
faza:

skala:

Szczecin, lipiec 2013r
data:

W33
nr rys.