* Ściany malowane akrylową farbą lateksową o dużej odporności na ścieranie i szorowanie. Klasa odporności I lub II

** Ściany i sufity powyżej aluminiowego sufitu rastrowego malowane na kolor czarny; instalacje powyżej sufitów rastrowych malowane natryskowo na kolor czarny.

Ściana malowana farbą lateksową KOLOR ZIELONY wg wzornika NCS 1020-G60Y

Ściana malowana farbą lateksową KOLOR ZIELONY wg wzornika NCS 1060-G50Y

Ściana malowana farbą lateksową KOLOR ZIELONY wg wzornika NCS 2060-G40Y

Ściana malowana farbą lateksową KOLOR ZIELONY wg wzornika NCS 0560-G50Y

Ściana malowana farbą lateksową KOLOR JASNY SZARY wg wzornika NCS 1500-N

Ściana malowana farbą lateksową KOLOR CIEMNY SZARY wg wzornika NCS 4500-N

Mozaika gresowa KOLOR CIEMNY POPIEL, np: Nowa Gala TRAVERTINO GRES PORCELLANATO B TV 14 lub inna równoważna

Płytka gresowa 30 x 60cm (układana poziomo); KOLOR BIAŁY np: Nowa Gala; TREND STONE TS 01, lub inna równoważna

Panel szklany typu lacobel (lub inny równoważny), klejony do ściany nad blatem roboczym, KOLOR BIAŁY; wys. 55cm

Wykładzina dywanowa KOLOR SZARY w płytkach format: 50x50cm, przeznaczona do pomieszczeń o dużym natężeniu ruchu poliamidowa, pętelkowo - cięta lub pętelkowa microtuft np: Forbo Tessera Alignment nocturn, Interfaceflor EQUILIBRIUM 304298 Uniformity lub inna równoważna

Wykładzina dywanowa KOLOR SZARY z dekoracyjnymi elementami w kolorze ŻYWEJ ZIELENI w płytkach format: 50x50cm, przeznaczona do pomieszczeń o dużym natężeniu ruchu, poliamidowa, pętelkowo - cięta np: Forbo Tessera Alignment Highlights sphere lub inna równoważna

Heterogeniczna wykładzina w panelach z PVC 20 x 100cm (gr. 5mm), mocowana za pomocą płynu antypoślizgowego, w kolorze szarym (imitującym rys. drewna), np. Flex Design Seagrass Carbon firmy Forbo lub inna równoważna

Wykładzina z homogenicznego linoleum lub heterogenicznej wykładziny PCV, przeznaczona do pomieszczeń o dużym natężeniu ruchu; kolor JASNA ZIELEŃ, np. Marmoleum Fresco spring buds 3885 lub inna równoważna

Wykładzina z homogenicznego linoleum lub heterogenicznej wykładziny PCV, przeznaczona do pomieszczeń o dużym natężeniu ruchu; kolor ZIELEŃ, np. Marmoleum Real 3224 chartreuse lub inna równoważna

Heterogeniczna wykładzina w płytkach z PVC 50 x 50cm (gr. 5mm), mocowana za pomocą płynu antypoślizgowego w kolorze szarym (imitującym beton), np. Flex Design Concrete Natural firmy Forbo lub inna równoważna

Specjalistyczna antyelektrostatyczna wykładzina z homogenicznego linoleum lub PCV aplikowana na płyty podłogi podniesionej; kolor SZARY, np. Marmoleum Real Ohmex 3032 mist grey lub inna równoważna

Posadzka kolor ZIELONY wg wzornika NCS 1060-G60Y (lub zbliżony); powłoka na bazie żywicy epoksydowej np: TEMAFLOOR - zielony mix piasku, antypoślizg grubość sys. ok 3-4mm lub inna równoważna

Heterogeniczna wykładzina w płytkach z PVC 50 x 50cm (gr. 5mm), mocowana za pomocą płynu antypoślizgowego, w kolorze jasnoszarym (imitującym beton), np. Flex Design Concrete Grigio firmy Forbo lub inna równoważna

Płytki gresowe 30 x 60cm; kolor JASNY POPIEL (imit. beton arch.), np: Nowa Gala Signum GRES PORCELLANATO SG12 lub inna równoważna

Mozaika gresowa KOLOR CIEMNY POPIEL np: Nowa Gala TRAVERTINO GRES PORCELLANATO B TV 14 lub inna równoważna

Płytki gresowe, naturalne, antypoślizgowe, niebrudzące się, kolor CIEMNY SZARY np: Nowa Gala QUARZITE(QZ) QZ 13 30x30 cm lub inne równoważne

START ORAZ KIERUNEK UKŁADANIA PODŁOGI PODNIESIONEJ

Podłoga podniesiona techniczna, sytemowa, rozbieralna, instalowana w modułach 60x60cm z płytami Knauf Integral o nośności 4kN (w pom. serwerowni) oraz 2kN; kl. palności wg PN-EN 13501 – A1 ; klasa odp. ogniowej wg PN-EN 13501 – F60 (lub F30) np: TIM-EX podłoga podniesiona modularna EHB lub inna równoważna

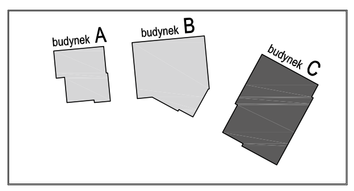

Wielobranżowy projekt budowlany i wykonawczy opracowany w okresie 2008-2010 przez pracownię Portal - PP Spółka z ograniczoną odpowiedzialnością Sp.k.
Niniejsze rysunki stanowią dokumentację ujednoliconą, uwzględniającą zmiany wprowadzone podczas budowy oraz projektami zamiennymi i uzupełniającymi wykonanymi przez pracownię CITY architekci Spółka z ograniczoną odpowiedzialnością Sp.k. w ramach pełnienia nadzoru autorskiego.

wyoblenie o R=20cm na połączeniu posadzki i ściany wykończonej mozaiką gresową

1 Panel szklany typu lacobel gr. 4-6mm (lub inny równoważny), wersja SAFE pokryta folią; 50 x 255cm, mocowany do ściany za pomocą mocowań uniwersalnych ściana - szkło, ze stali nierdzewnej szczotkowanej, Ø45mm, kolor panelu ZIELONY luminous REF 1164; do panelu mocowana podstawka na piktogram i wizytówkę DETAL nr 36

1 Podstawka na piktogram i wizytówkę mocowana do ściany DETAL nr 36

*** Wzdłuż wszystkich ścian (za wyjątkiem pomieszczeń z posadzkami wykończonymi płytkami gresowymi) zamontować listwy przypodłogowe z polistyrenu ekstrudowanego o gęstości powyżej 390 kg/m3 (tzw. twardy XPS) o profilu prostokątnym, wys. 65mm, malowane na kolor biały, np. listwy HD-1 firmy INTERO lub równoważne

PROJEKT ZAMIENNY KOMPLEKSU ZABUDOWY USŁUGOWEJ NA POTRZEBY SZCZECIŃSKIEGO PARKU NAUKOWO - TECHNOLOGICZNEGO PRZY UL. NIEMIERZYŃSKIEJ W SZCZECINIE

temat:

„BUDOWA I WYPOSAŻENIE I ETAPU POMERANIA TECHNOPARK W SZCZECINIE PRZY ULICY NIEMIERZYŃSKIEJ / CYFROWEJ, KONTYNUACJA INWESTYCJI

nazwa projektu:

Szczecin, ul. Niemierzyńska 17,17a
dz. nr 48, 49, 50, 1/11 ; obr. 1002
adres inwestycji:

Szczeciński Park Naukowo - Technologiczny, ul.Niemierzyńska 17a, 71-441 Szczecin
inwestor:

mgr inż. arch. Agnieszka Witkowska, upr. nr 28/ZPOIA/2005
projektant / autor projektu:

mgr inż. arch. Małgorzata Tokarzewska, upr. nr 18/ZPOIA/OKK/2007
sprawdzający:

KOLORYSTYKA POSADZEK I ŚCIAN BUD. C - RZUT III PIĘTRA

rys.

architektura
branża:

1:100
skala:

P. ZAMIENNY
faza:

Szczecin, lipiec 2013r
data:

W22
nr rys.