



WIDOK ŚCIAN SALI KONFERENCYJNEJ W BUD. C - PARTER, PIĘTRO I pozostałe ściany sali analogiczne

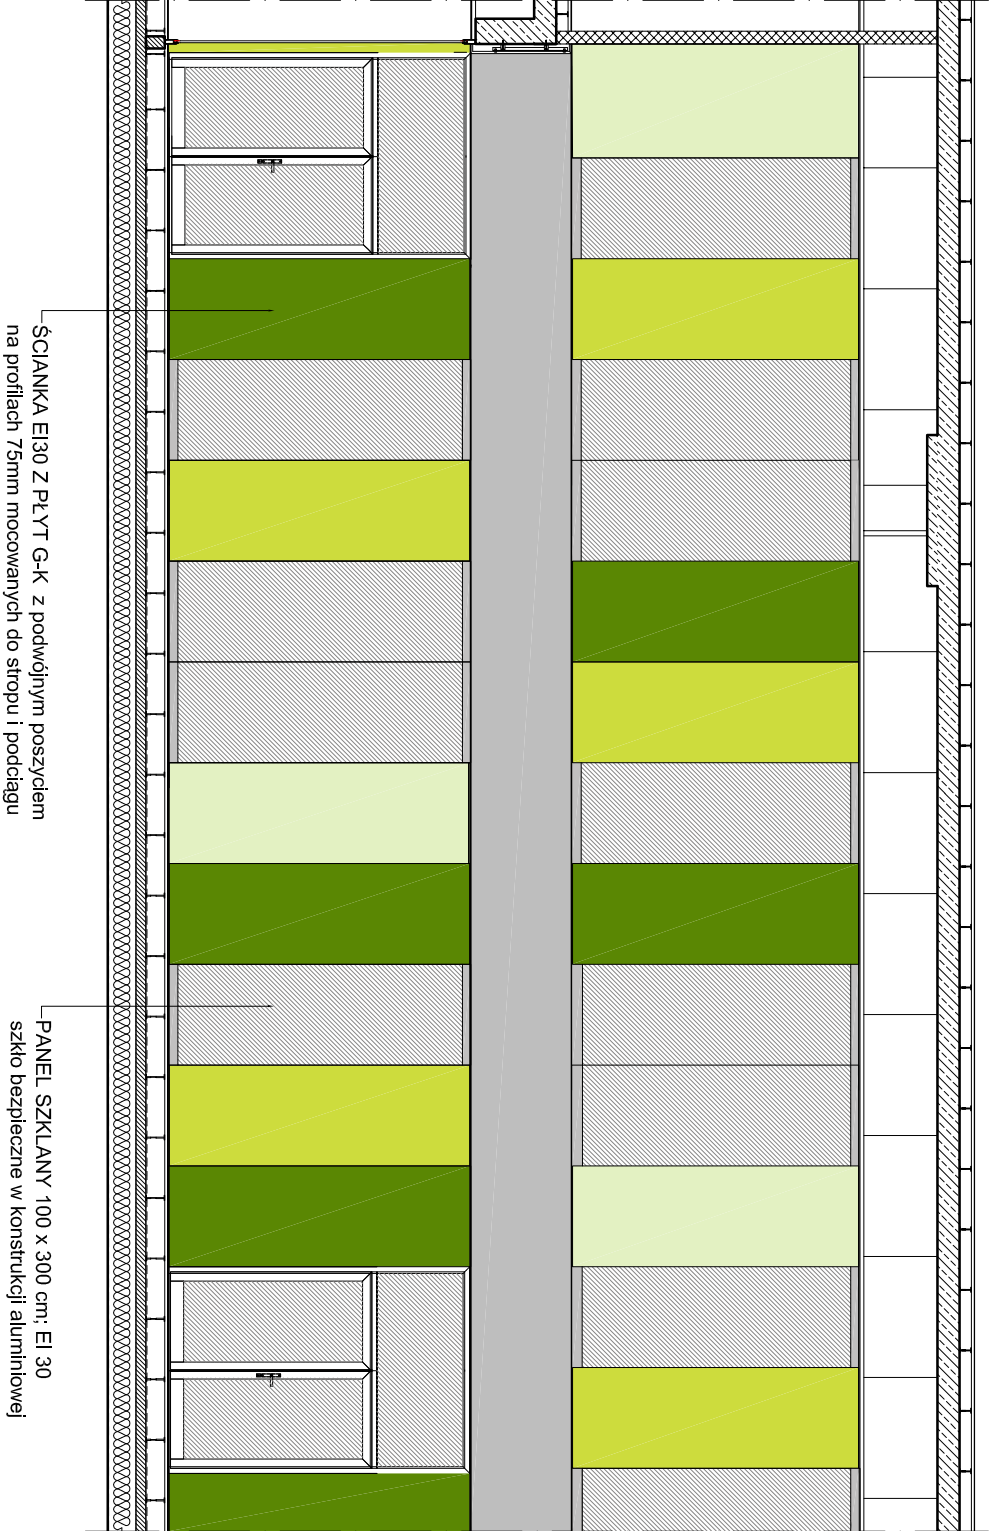

	ŚCIANA KOLOR ZIELONY wg wzornika NCS 1020-G60Y
	ŚCIANA KOLOR ZIELONY wg wzornika NCS 1060-G50Y
	ŚCIANA KOLOR ZIELONY wg wzornika NCS 2060-G40Y
	ŚCIANA KOLOR JASNY POPIEL wg wzornika NCS 1500-N

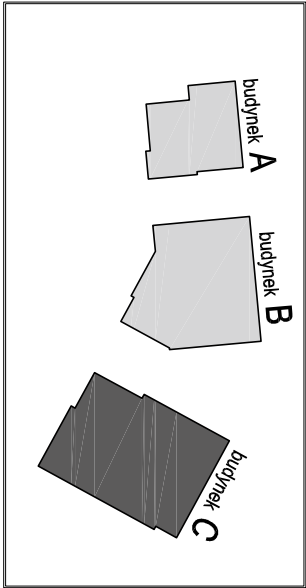

Wielobranżowy projekt budowlany i wykonawczy opracowany w okresie 2008-2010 przez pracownię Portal - PP Spółka z ograniczoną odpowiedzialnością Sp.k.

Niniejsze rysunki stanowią dokumentację ujednoliconą, uwzględniając zmiany wprowadzone podczas budowy oraz projektami zamiennymi i uzupełniającymi wykonanymi przez pracownię CITY architektki Spółka z ograniczoną odpowiedzialnością Sp.k. w ramach pełnienia nadzoru autorskiego.

PROJEKT ZAMIENNY KOMPLEKSU ZABUDOWY  
USŁUGOWEJ NA POTRZEBY SZCZECIŃSKIEGO PARKU  
NAUKOWO - TECHNOLOGICZNEGO PRZY UL.  
NIEMIERZYŃSKIEJ W SZCZECINIE

temat:  
„BUDOWA I WYPOSAŻENIE I ETAPU POMERANIA  
TECHNOPARK W SZCZECINIE PRZY  
ULICY NIEMIERZYŃSKIEJ / CYFROWEJ,  
KONTYNUACJA INWESTYCJI

nazwa projektu:  
Szczecin, ul. Niemierzyńska 17, 17a  
dz. nr 48, 49, 50, 1/11 ; obr. 1002  
adres inwestycji:  
Szczeciński Park Naukowo - Technologiczny,  
ul. Niemierzyńska 17a, 71-441 Szczecin  
inwestor:

mgr inż. arch. Agnieszka Witkowska, upr. nr 28ZPOIA/2005  
projektant / autor projektu:  
mgr inż. arch. Małgorzata Tokarzewska, upr. nr 18ZPOIA/OKK/2007  
sprawdzający:

ŚCIANY SALI KONFERENCYJNEJ

rys. \_\_\_\_\_  
branża: architektura  
P. ZAMIENNY  
data: \_\_\_\_\_  
nr rys. \_\_\_\_\_  
skala: 1:75  
Szczecin, lipiec 2013r  
W29