

- Spis opraw:**

- 1  
LugClassic p/t 3x14 T5 lub inna równoważna

- 2  
LugClassic p/t 4x14 T5 lub inna równoważna

- 3  
 Rubia 2x28W lub inna równoważna

- 5 Katamaran 2x35W lub inna równoważna

- Argus One g/lk 1x35W z kloszem z pleksy opalowej

- 6a  
Argus One System 1x35W z kloszem z pleksy

- lub inna równoważna

- Robin 35W CDMR11 1 lub inna równoważna


-  LugStar p/t Dystans 2x26 lub inna równoważna

- matowiona IP44 lub inna równoważna

- Robin 35W CDMR11 lub inna równoważna

- ☐ Atlantyk 2x36W lub inna równoważna



- 13  
CIRRUS 2x49 IP20 lub inna równoważna

- ☐ 1b Atlantyk 2x18W lub inna równoważna

- sufit metalowy, otworowy, modułowy w kolorze grafitowym

- konstrukcja niewidoczna lub półzakryta, płyty otworowe,

- otwory o wymiarach 10x10 cm lub inny równoważny)

- 100

- 60 cm, konstrukcja niewidoczna lub półzakryta, płyty  
aludielu demontowane od dołu na sztyfty Bocklon lub

- \_\_\_\_\_ równowazny

- sutt monolityczny z płyt GK 12,5 mm, malowany na zielono 2060-G40Y wg wzornika NCS


- 1000000

- sufit monolityczny z płyt GK 12,5 mm, malowany na

- 100

- zielono 1020-G50Y wg wzornika NCS

\* w pom. sanitariatów, gospodarczych i socjalnych sufit monolityczny z płyt GKI 12,5 mm, wodoodpornych, malowany na kolor biały

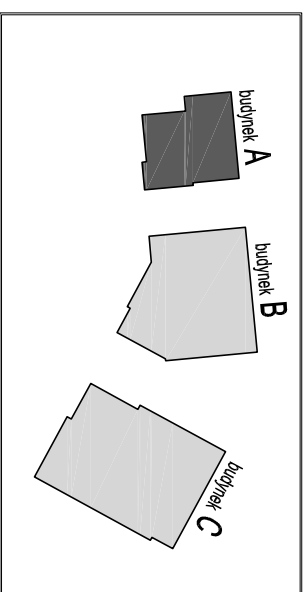

Wielobranżowy projekt budowlany i wykonawczy opracowany w okresie 2008-2010 przez pracownię Portal - PP Spółka z ograniczoną odpowiedzialnością Sp.k.

Niniejsze rysunki stanowią dokumentację ujednoliconą, uwzględniającą zmiany wprowadzone podczas budowy oraz projektami zamiennymi i uzupełniającymi wykonanymi przez pracownię CIFY architektki Spółka z ograniczoną odpowiedzialnością Sp. z o.o. w ramach pełnienia nadzoru autorskiego.

PROJEKT ZAMIENNY KOMPLEKSU ZABUDOWY  
USŁUGOWEJ NA POTRZEBY SZCZECIŃSKIEGO PARKU  
NAUKOWO - TECHNOLOGICZNEGO PRZY UL.

# NIEMIERYŃSKIEJ W SZCZECINIE

„BUDOWA I WYPOSAŻENIE I ETAPU POMERANIA  
TECHNOPARK W SZCZECINIE PRZY  
ULICY NIEMIERZYŃSKIEJ / CYFROWEJ,  
KONTYNUACJA INWESTYCJI

nazwa projektu:

Szczecin, ul. Niemierzyńska 17, 17a

dz. nr 48, 49, 50, 1/11; obr. 1002  
adres inwencji:

Szczeciński Park Naukowo - Technologiczny

ul. Niemierzyńska 17a, 71-441 Szczecin

Investor:

mgr inż. arch. Agnieszka

mgr inż. arch. Małgorzata Tokarzewska, upr. nr 18/ZPOIA/OKK/2007  
sprawdzający:

## KOLORYSTYKA SUFITÓW


architektura  
1:100  
0/0/0

Utwórca:  
P. ZAMIENNY  
tytuł:  
Szczecin, lipiec 2013r  
data:  
W10  
nr r/s.