

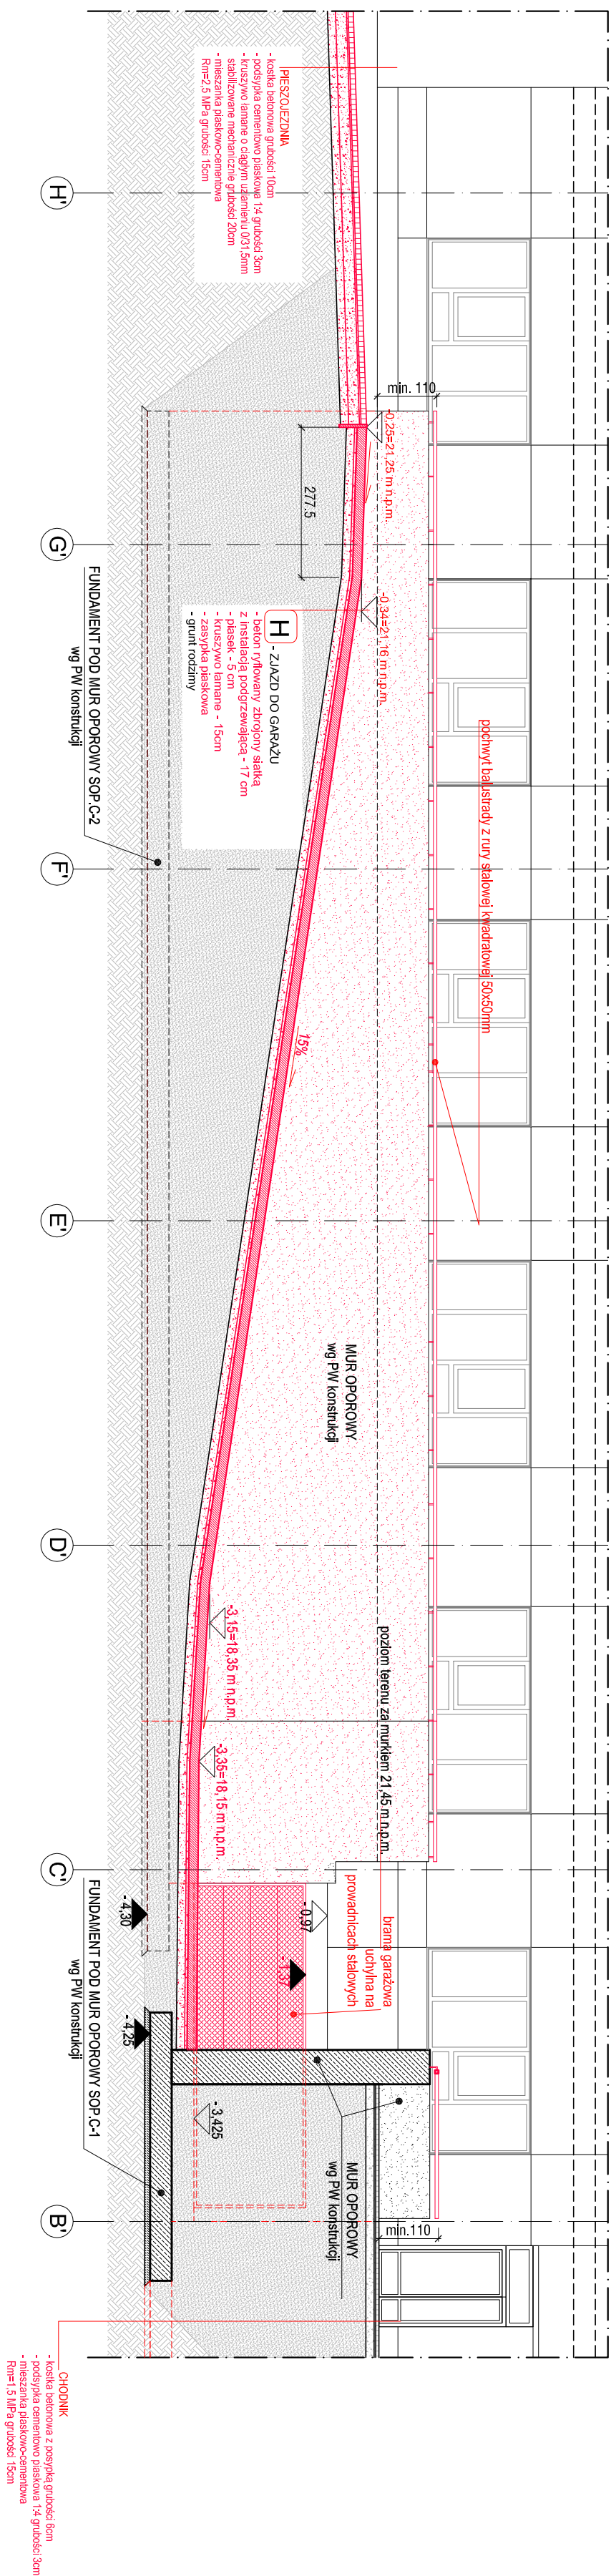


PRZEKRÓJ A-A

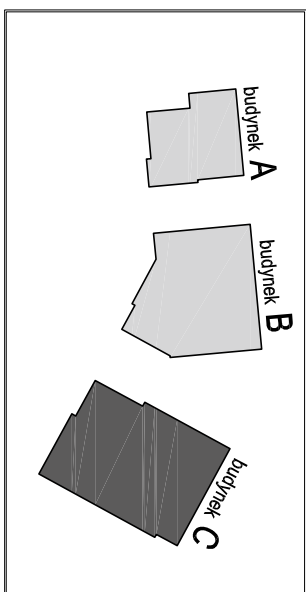

PRZEKRÓJ B-B

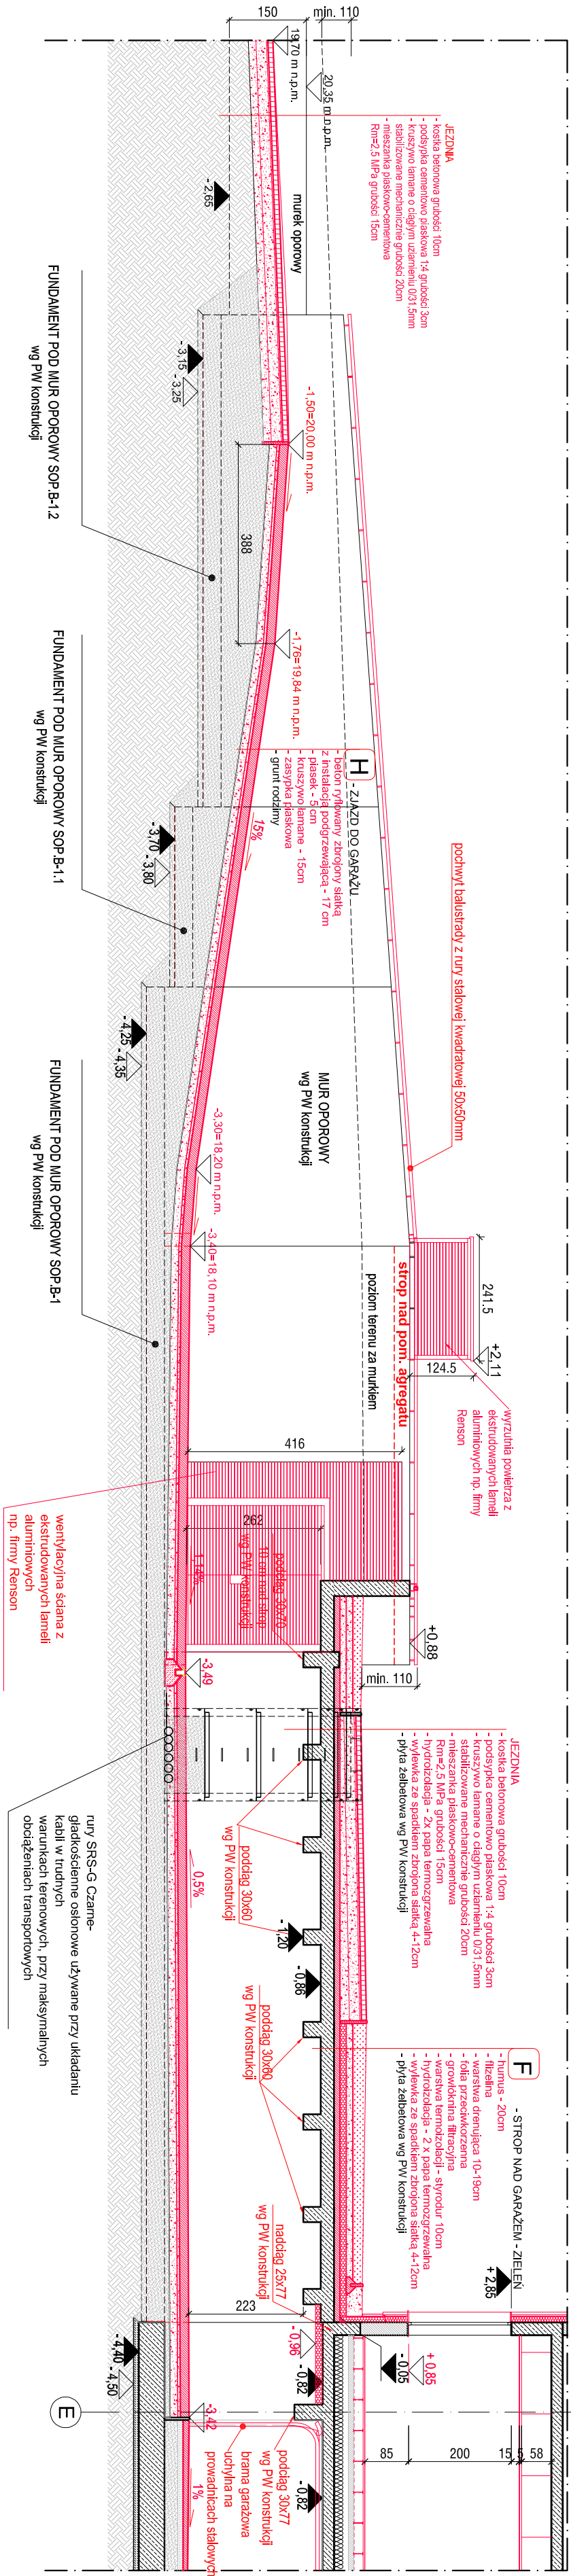

Wieloprzanowy projekt budowlany i wykonawczy opracowany w okresie 2008-2010 przez Pracownię Portal - PP Spółka z ograniczoną odpowiedzialnością Sp.k., Nieleśne rysunki stanowią dokumentację ujednoliconą, uwzględniającą zmiany wprowadzone podczas budowy oraz projektem zamiennymi i uzupełniającymi wykonanymi przez Pracownię CITY architektki Spółka z ograniczoną odpowiedzialnością Sp.k. w ramach pełnienia nadzoru autorskiego.

PROJEKT ZAMIENNY KOMPLEKSU ZABUDOWY
USŁUGOWEJ NA POTRZEBY SZCZĘCZIŃSKIEGO PARKU
NAUKOWO - TECHNOLOGICZNEGO PRZY UL.
NIEMIERZYŃSKIEJ, W SZCZECINIE

temat:

**„BUDOWA I WYPOSAŻENIE I ETAPU POMERANIA
TECHNOPARK W SZCZECINIE PRZY
ULICY NIEMIERZYŃSKIEJ / CYFROWEJ,
KONTYNUACJA INWESTYCJI**

Szczecin, ul. Niemierzyńska 17, 17a
dz. nr 48, 49, 50, 1/11 ; obr. 1002
adres inwestycji:

Szczeciński Park Naukowo - Technologiczny
ul. Niemcewskiego 17a, 71-441 Szczecin
Inwestor:

mgr inż. arch. Agnieszka Witkowska, upr. nr 28/ZPOiA/2005
projektant / autor projektu:
mgr inż. arch. Małgorzata Tokarzewska, upr. nr 18/ZPOiA/OKK/200
sprawdzający:

PRZEKROJE PRZESZ RAMPY ZJAZDOWE

rys.

architektura 1:100

Urządca: **Z7**
P. ZAMIENNY
 faza: Szczecin, lipiec 2013r
 data: nr rys.