DETAL POŁĄCZENIA SUFITÓW PODWIESZANYCH ZE ŚCIANAMI

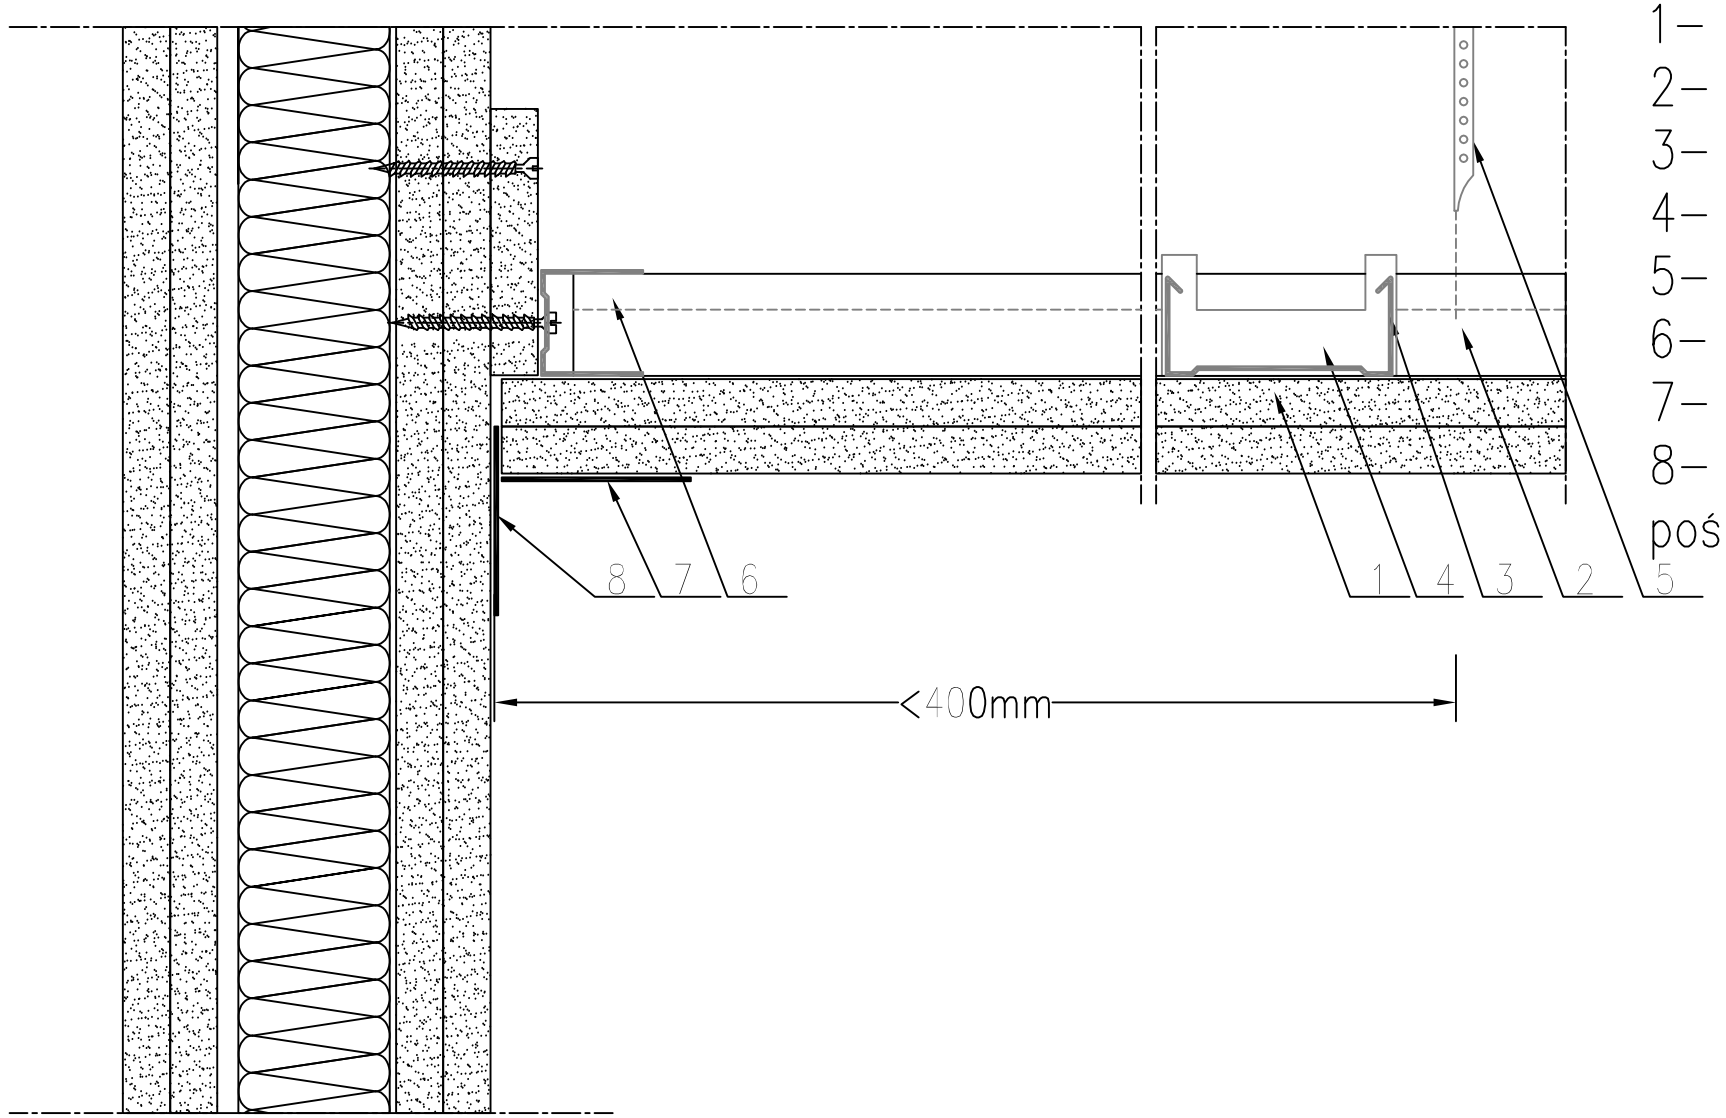

1– Opłytowanie z płyt gipsowo–kartonowych
2– Profil sufitowy CD60 – główny
3– Profil sufitowy CD60 – nośny
4– Łącznik krzyżowy
5– Wieszak
6– Profil sufitowy UD30
7– Taśma spoinowa
8– Samoprzylepna taśma poślizgowa

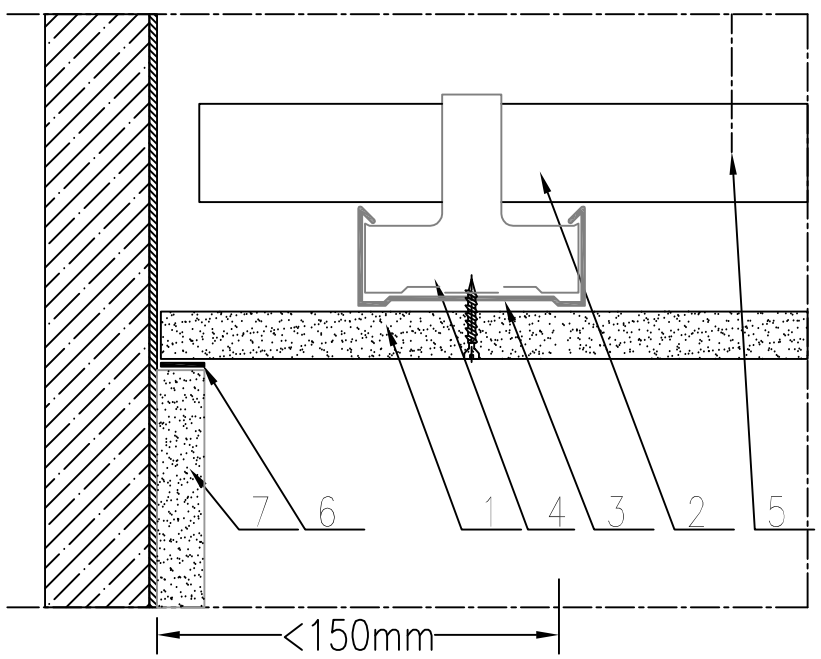

1– Opłytowanie z płyt gipsowo–kartonowych
2– Profil sufitowy CD60 – główny
3– Profil sufitowy CD60 – nośny
4– Łącznik krzyżowy
5– Wieszak
6– Samoprzylepna taśma poślizgowa
7– Tynk

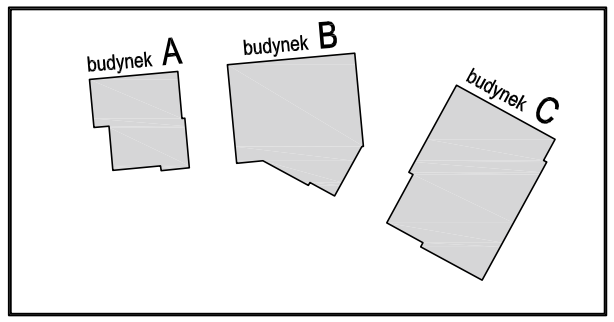

Wielobranżowy projekt budowlany i wykonawczy opracowany w okresie 2008-2010 przez pracownię Portal - PP Spółka z ograniczoną odpowiedzialnością Sp.k.
Niniejsze rysunki stanowią dokumentację ujednoliconą, uwzględniającą zmiany wprowadzone podczas budowy oraz projektami zamiennymi i uzupełniającymi wykonanymi przez pracownię CITY architekci Spółka z ograniczoną odpowiedzialnością Sp.k. w ramach pełnienia nadzoru autorskiego.

PROJEKT ZAMIENNY KOMPLEKSU ZABUDOWY USŁUGOWEJ NA POTRZEBY SZCZECIŃSKIEGO PARKU NAUKOWO - TECHNOLOGICZNEGO PRZY UL. NIEMIERZYŃSKIEJ W SZCZECINIE

temat:

„BUDOWA I WYPOSAŻENIE I ETAPU POMERANIA TECHNOPARK W SZCZECINIE PRZY ULICY NIEMIERZYŃSKIEJ / CYFROWEJ, KONTYNUACJA INWESTYCJI

nazwa projektu:

Szczecin, ul. Niemierzyńska 17,17a
dz. nr 48, 49, 50, 1/11 ; obr. 1002
adres inwestycji:

Szczeciński Park Naukowo - Technologiczny,
ul.Niemierzyńska 17a, 71-441 Szczecin
inwestor:

mgr inż. arch. Agnieszka Witkowska, upr. nr 28/ZPOIA/2005
projektant / autor projektu:

mgr inż. arch. Małgorzata Tokarzewska, upr. nr 18/ZPOIA/OKK/2007
sprawdzający:

PŁYTY G-K - DETAL POŁĄCZENIA ŚCIANY Z SUFITEM PODWIESZANYM

rys.

architektura branża:	1:20 skala:	
P. ZAMIENNY faza:	Szczecin, lipiec 2013r data:	D16 nr rys.