



WIDOK OKIEN TYPU O1 I O2

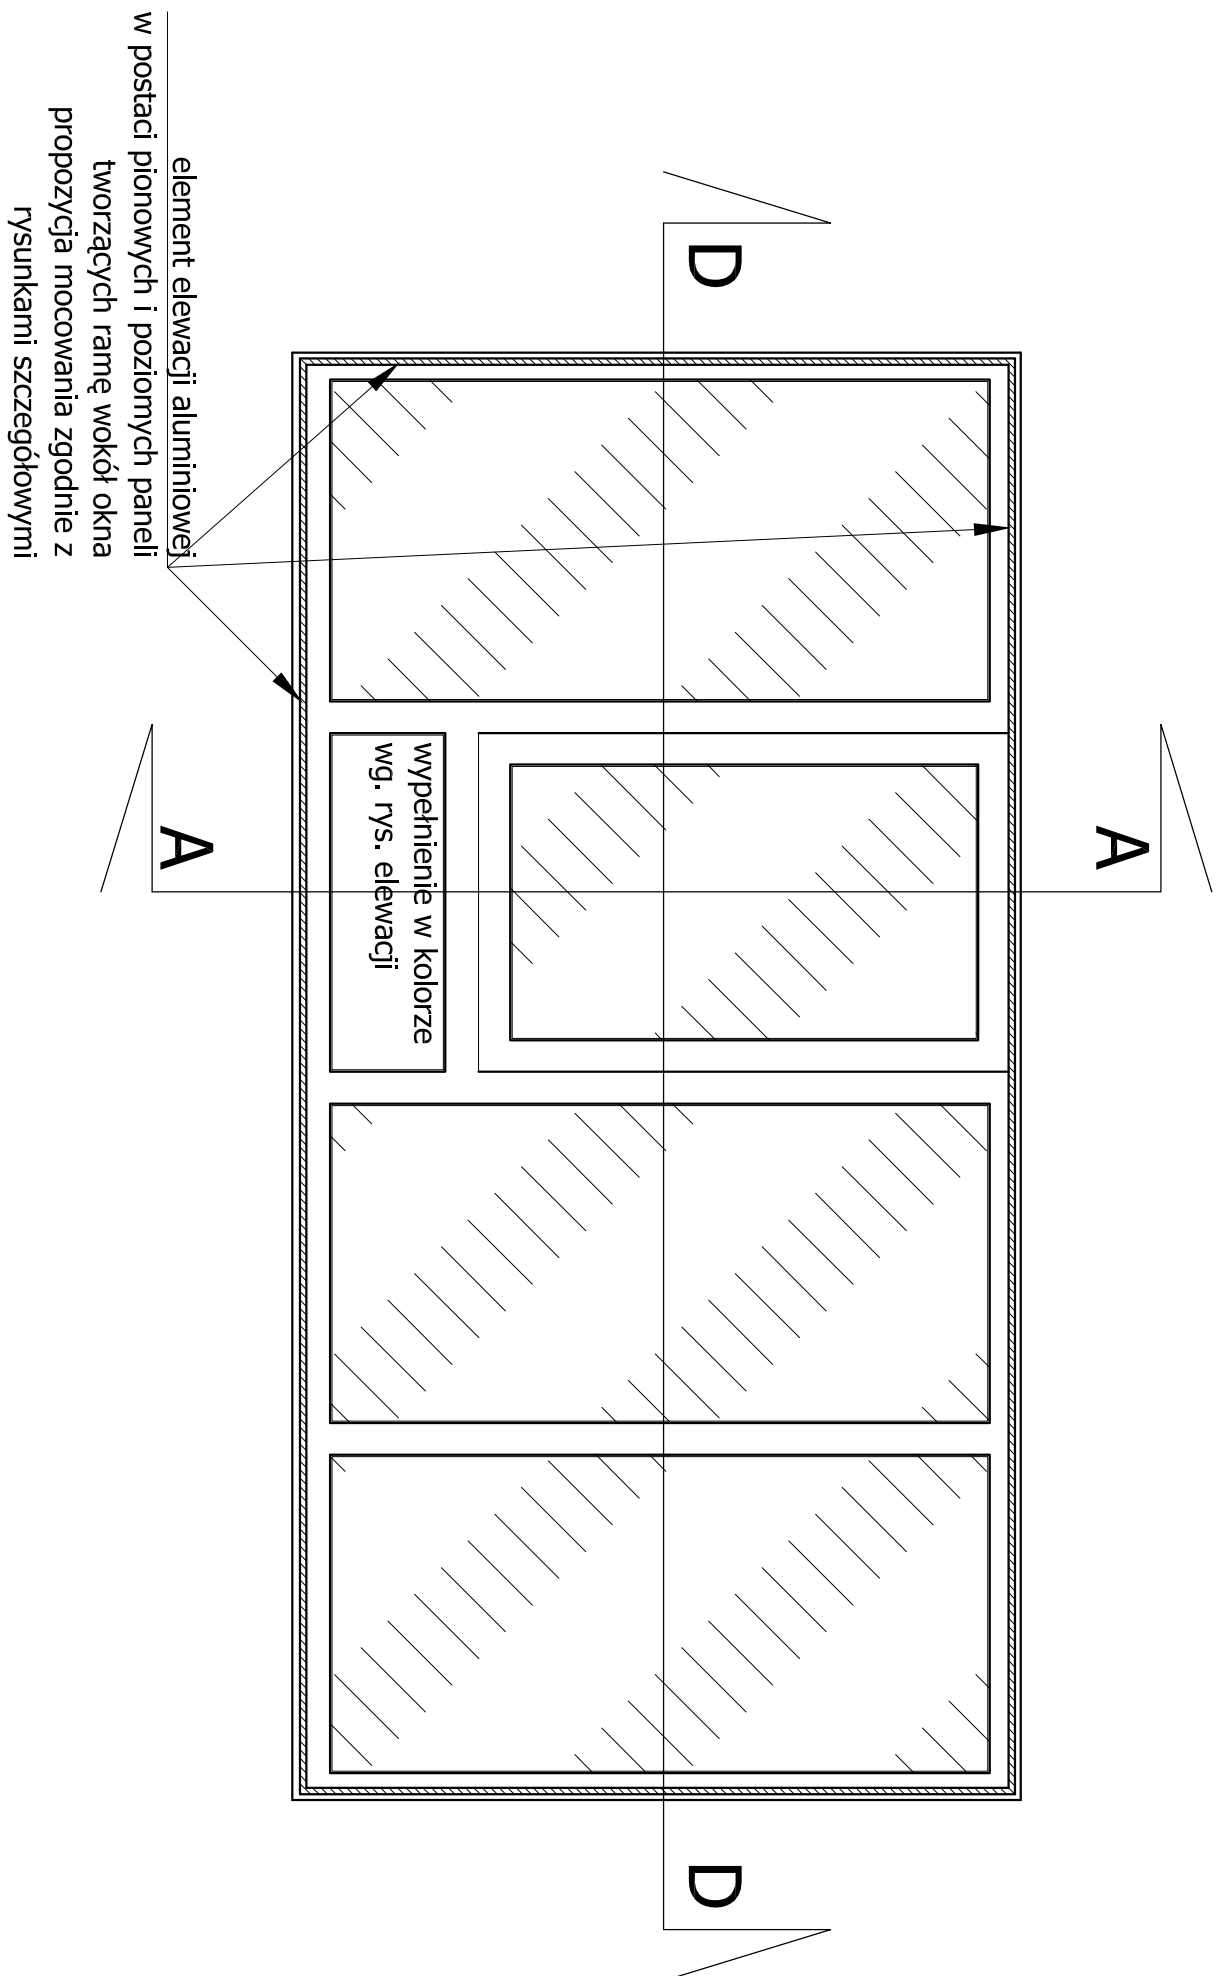



WIDOK OKIEN TYPU O3 I O4

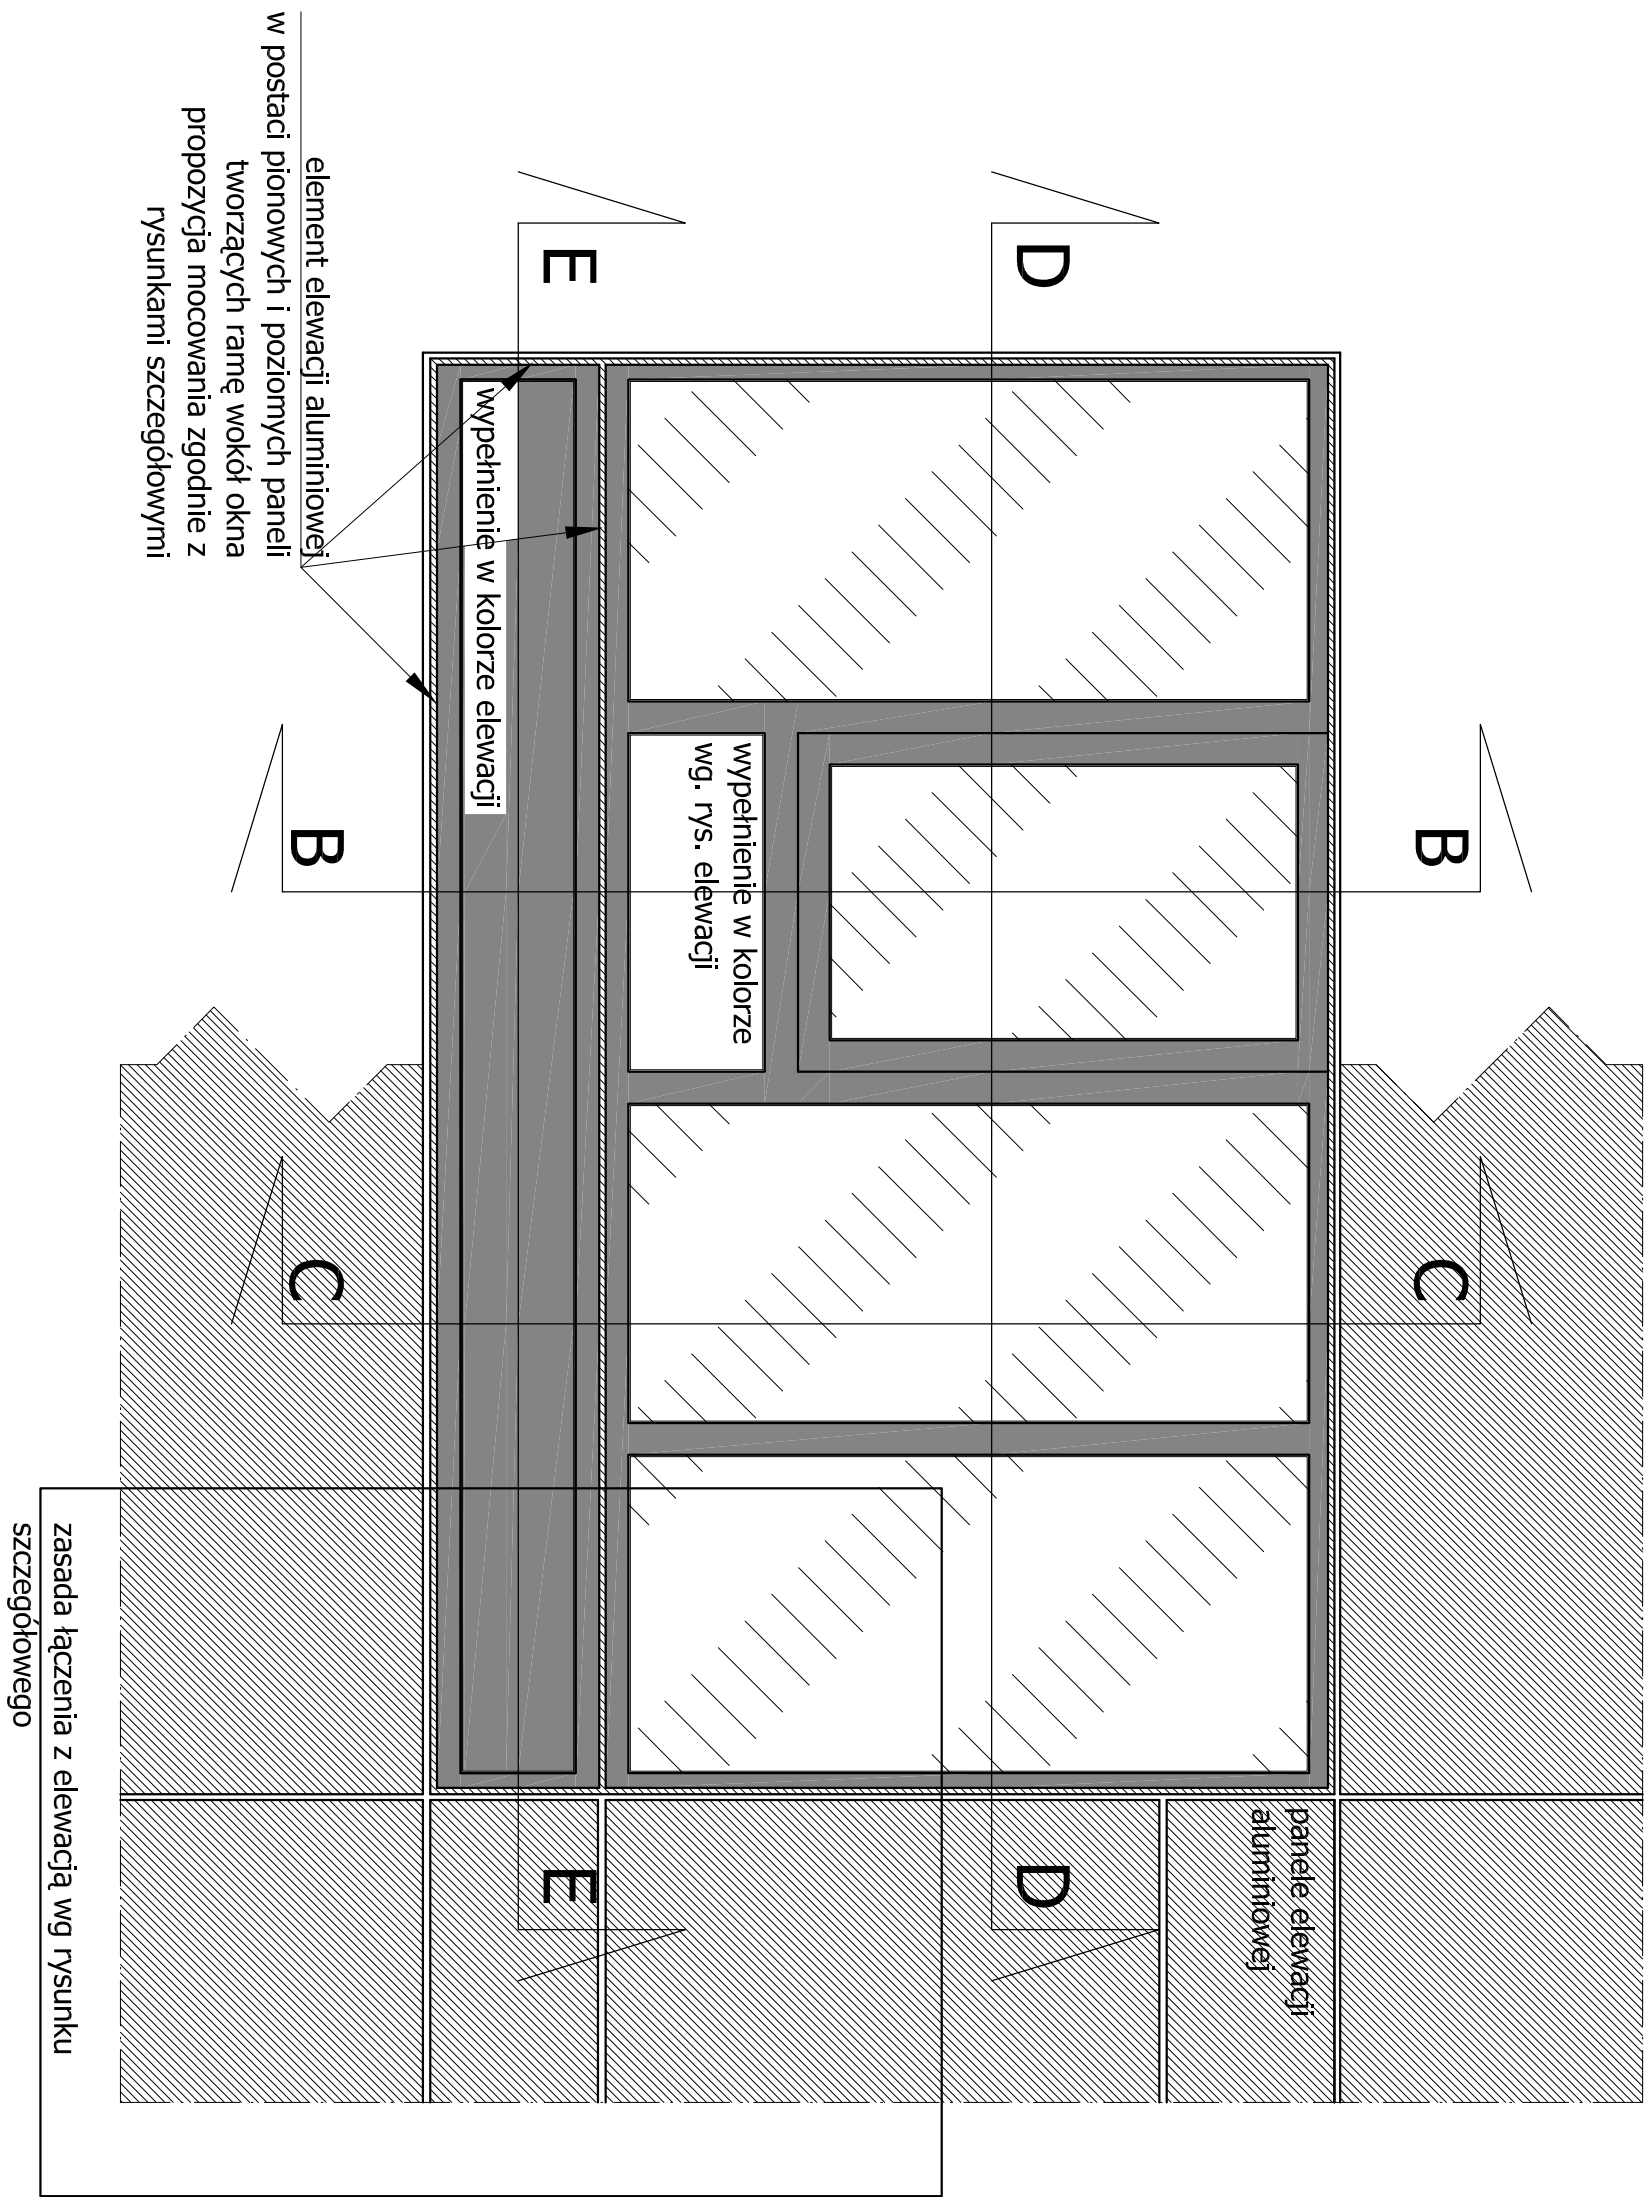

ZDJĘCIE POGŁĄDOWE



ZASADA ŁĄCZENIA OKNA Z ELEWACJĄ

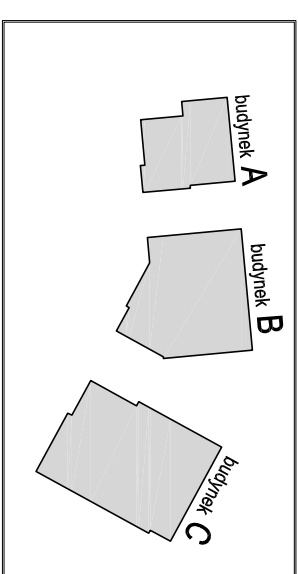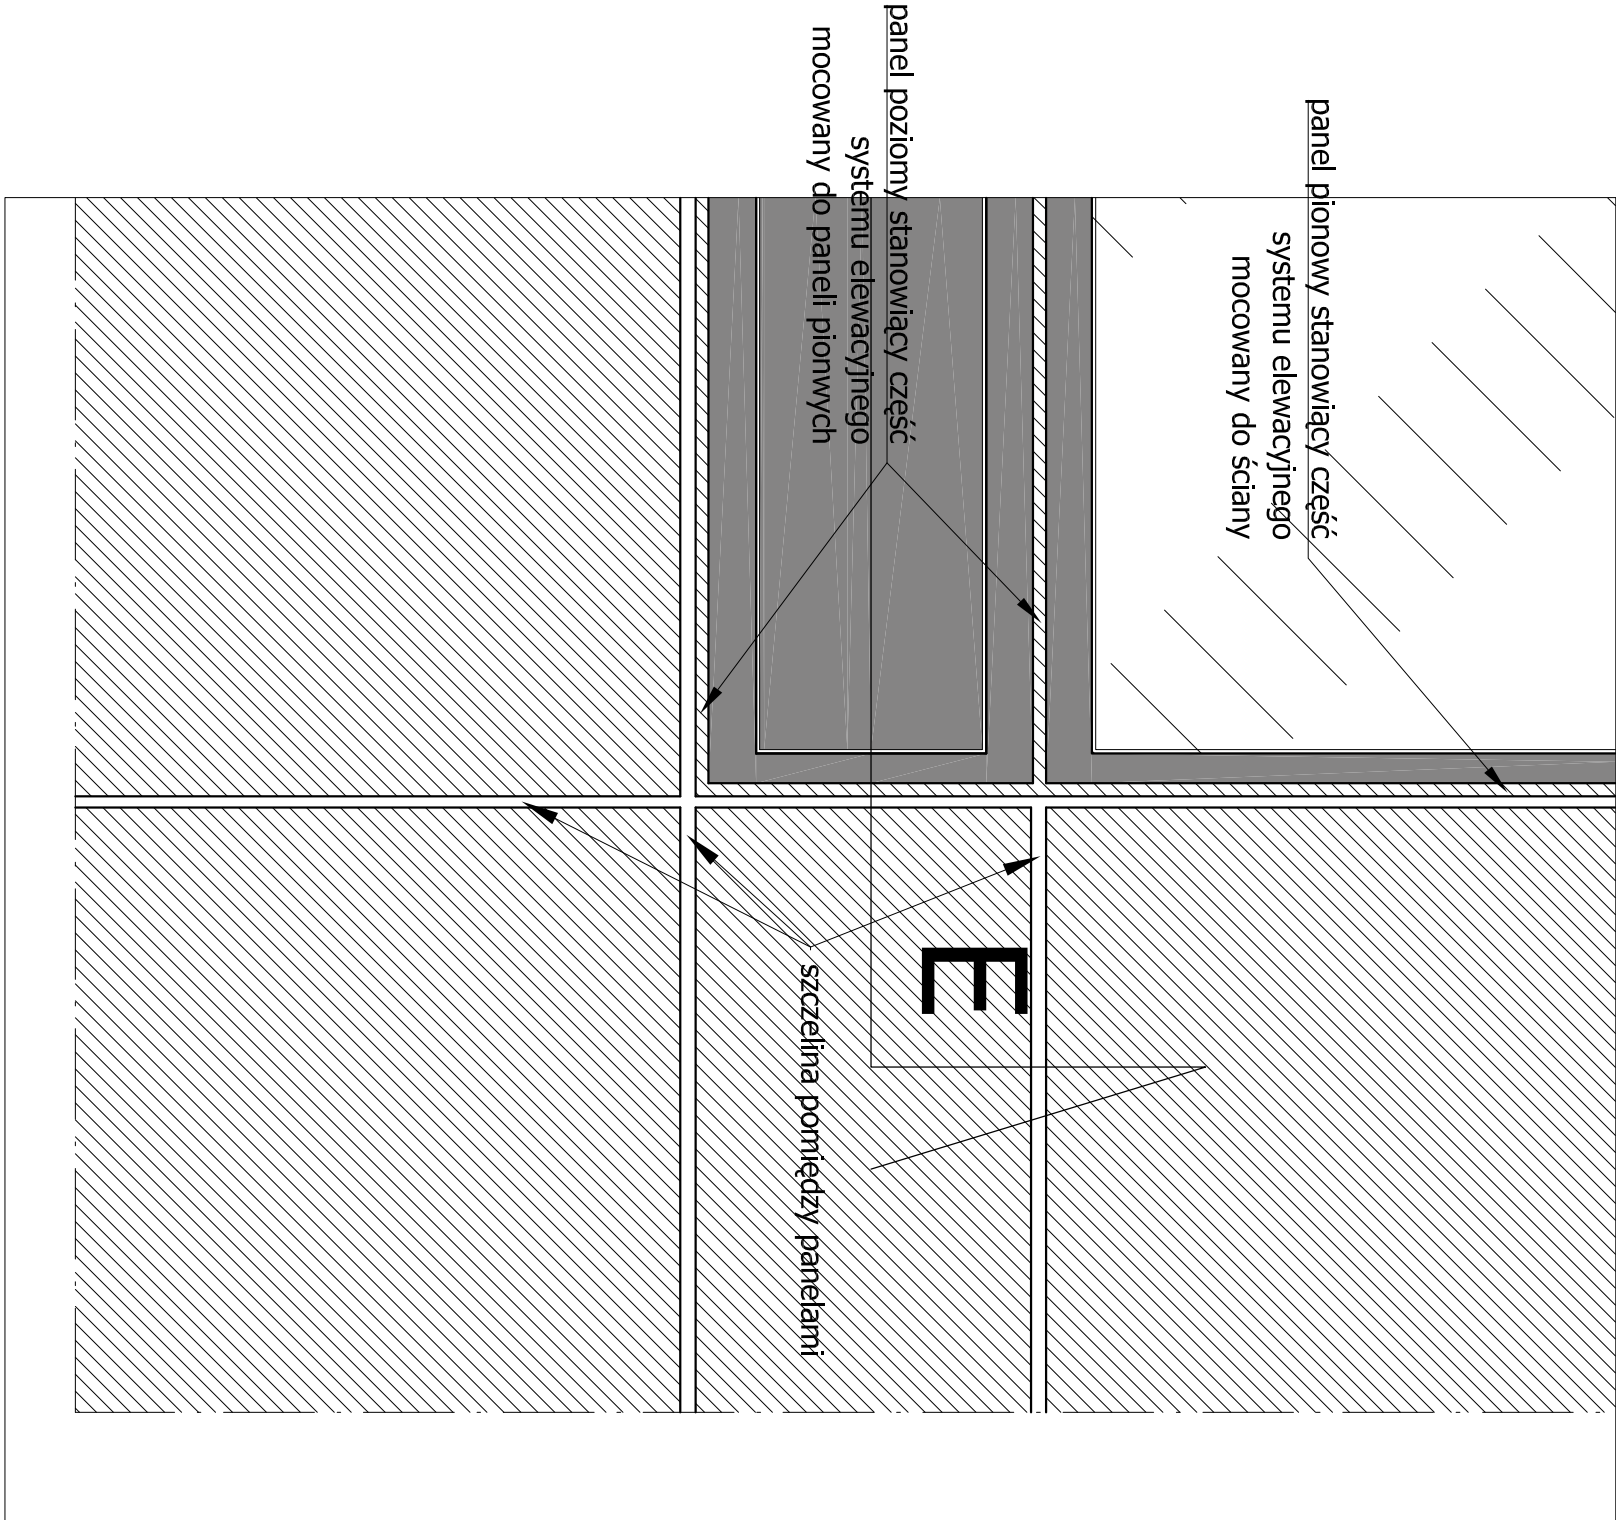

Wielobranowy projekt budowlany i wykonawczy opracowany w okresie 2008-2010 przez Pracownię Portali - PP Spółka z ograniczoną odpowiedzialnością Sp. z o.o.

Niniejsze rysunki stanowią dokumentację ujednoliconą, uwzględniającą zmiany wprowadzone podczas budowy oraz projektami zamiatnymi i uzupełniającymi wykonanymi przez Pracownię CITY architektury Sp. z o.o. z ograniczoną odpowiedzialnością Sp. z o.o. w ramach pełnienia nadzoru autorskiego.

PROJEKT ZAMIAENNY KOMPLEKSU ZABUDOWY USŁUGOWEJ NA POTRZEBY SZCZECIŃSKIEGO PARKU NAUKOWO - TECHNOLOGICZNEGO PRZY UL. NIEMIERSZYŃSKIEJ W SZCZECINIE

INICJATOR: BUDOWA I WYPOSAŻENIE ETAPU POMIERNIA TECHNOPARKU W SZCZECINIE PRZY ULICY NIEMIERSZYŃSKIEJ / CYFROWEJ, KONTYNUACJA INWESTYCJI

INICJATOR: Szczecin, ul. Międzyzdrojów 17, 71-712, dz. nr 48, 49, 50, 111, 112, 1002, areal inwestycji: Szczeciński Park Naukowy, Technologiczny, ul. Międzyzdrojów 17a, 71-744, Szczecin, inwestor:

mgr inż. arch. Agnieszka Witkowska, upr. nr 282704/2005, projektant: mgr inż. arch. Małgorzata Tokarzewska, upr. nr 182704/OK/2007, sprawdzający:

DETAL STOLARKI OKIENNEJ ALUMINIOWEJ architektura 1:20/1:10

autor: P. ZAMIAENNY, data: 2013, nr rys.: D1