



# DETAL POŁĄCZENIA ŚCIANY DZIAŁOWEJ ZE SŁUPEM

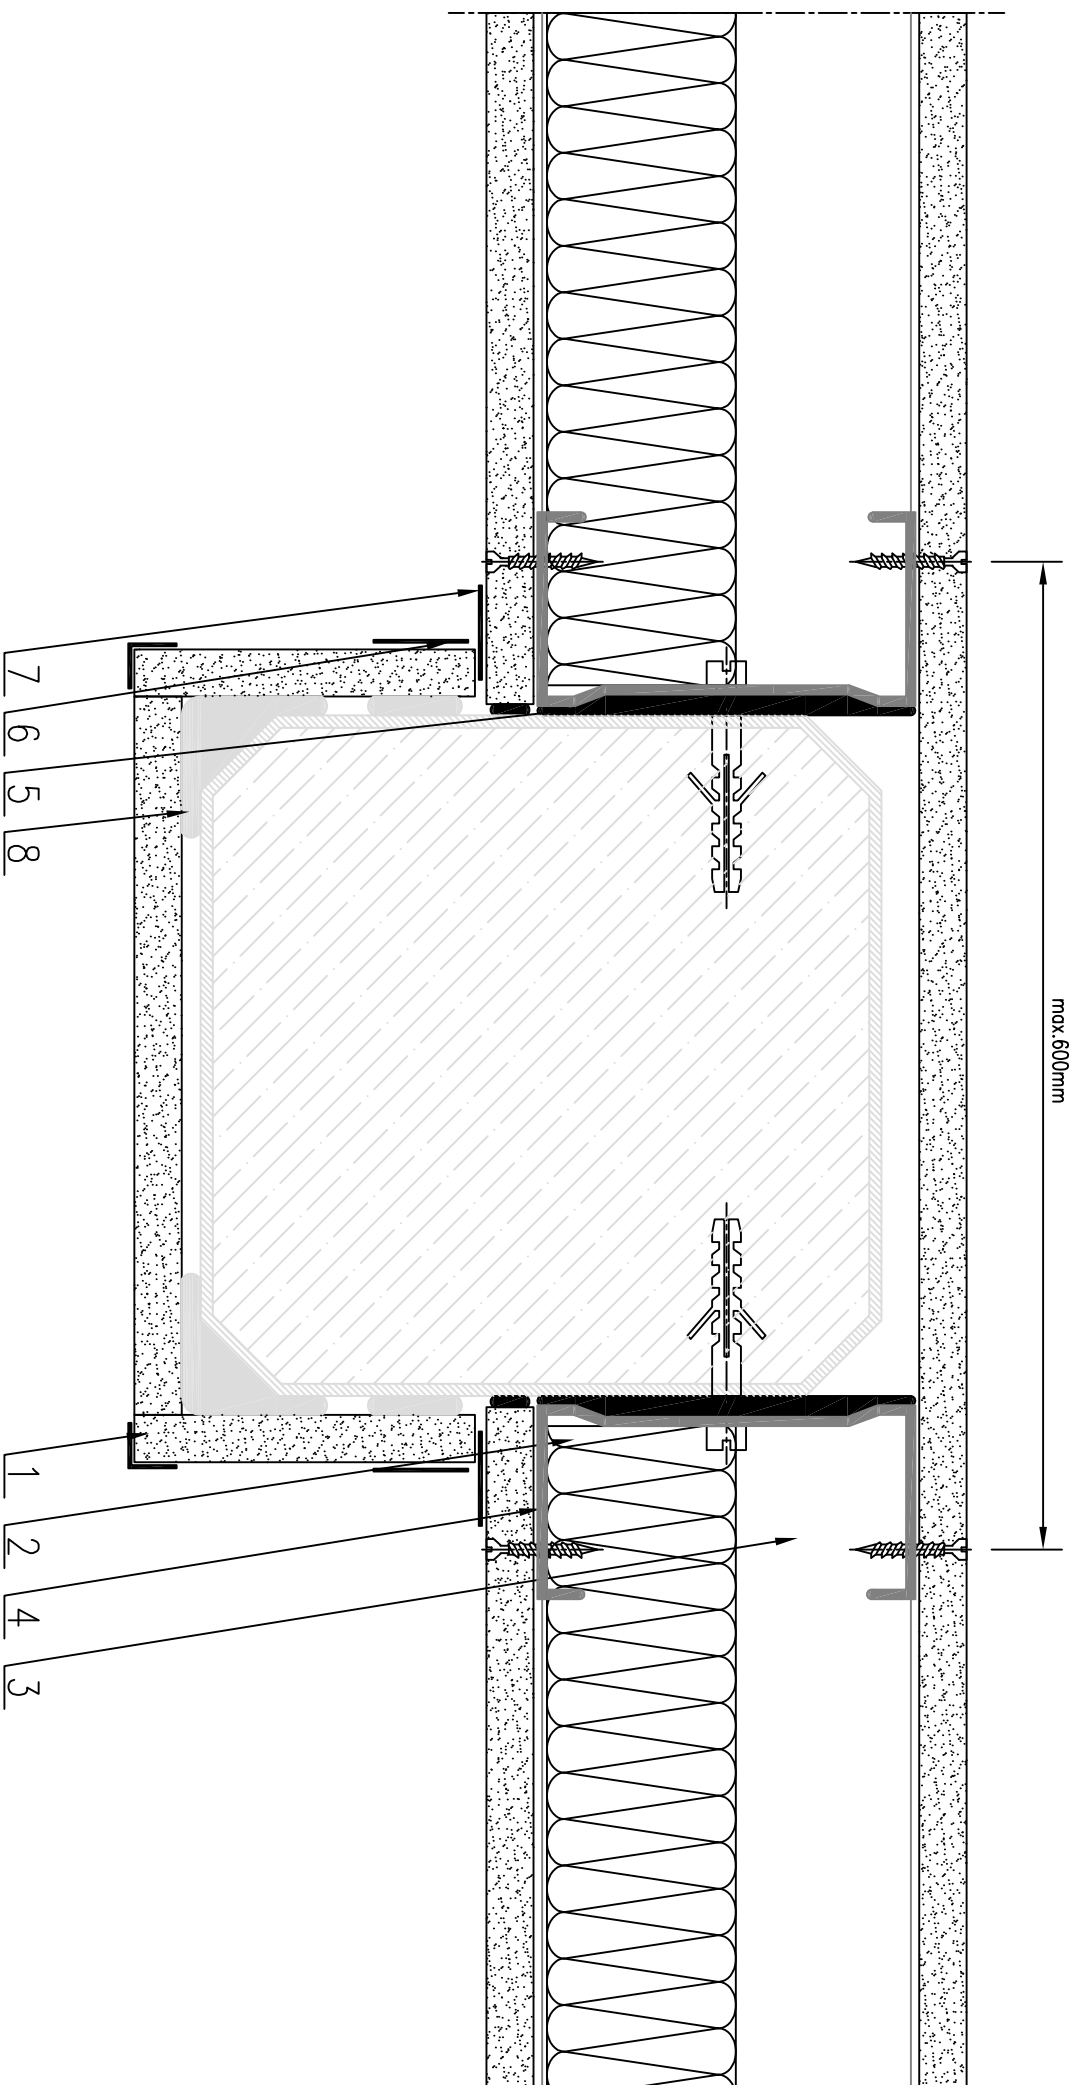

- 1- Opłytowanie z płyt gipsowo-kartonowych
- 2- Wypełnienie z wełny mineralnej kamiennej lub szklanej
- 3- Profil poziomy UW
- 4- Profil słupkowy CW
- 5- Taśma uszczelniająca
- 6- Taśma spoinowa
- 7- Taśma samoprzylepna (poślizgowa)
- 8- Klej gipsowy

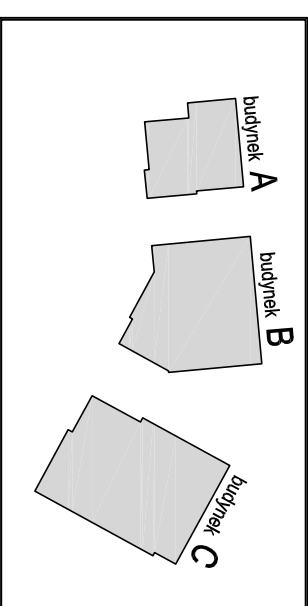

Wielobranżowy projekt budowlany i wykonawczy opracowany w okresie 2008-2010 przez pracownię Portal - PP Spółka z ograniczoną odpowiedzialnością Sp.k.

Niniejsze rysunki stanowią dokumentację ujednoliconą, uwzględniającą zmiany wprowadzone podczas budowy oraz projektami zamiennymi i uzupełniającymi wykonanymi przez pracownię CTTY architektki Spółka z ograniczoną odpowiedzialnością Sp.k. w ramach pełnienia nadzoru autorskiego.

## PROJEKT ZAMIENNY KOMPLEKSU ZABUDOWY USŁUGOWEJ NA POTRZEBY SZCZECIŃSKIEGO PARKU NAUKOWO - TECHNOLOGICZNEGO PRZY UL.

### NIEMIERYŃSKIEJ W SZCZECINIE

temat:

„BUDOWA I WYPOSAŻENIE I ETAPU POMIARANIA  
TECHNOPARK W SZCZECINIE PRZY  
ULICY NIEMIERYŃSKIEJ / CYFROWEJ,  
KONTYNUACJA INWESTYCJI

nazwa projektu:

Szczecin, ul. Niemierzyńska 17, 17a  
dz. nr 48, 49, 50, 1/11 ; obr. 1002

adres inwestycji:

Szczeciński Park Naukowo - Technologiczny,  
ul.Niemierzyńska 17a, 71-441 Szczecin

inwestor:

mgr inż. arch. Agnieszka Witkowska, upr. nr 28ZPOIA/2005  
projektant / autor projektu:

mgr inż. arch. Małgorzata Tokarzewska, upr. nr 18ZPOIA/OKK/2007  
sprawdzający:

## PŁYTY G-K - DETAL POŁĄCZENIA ŚCIANY ZE SŁUPEM

rys.

architektura

1:20

branża:

skala:

P. ZAMIENNY

Szczecin, lipiec 2013r

data:

nr rys.

D14