



ŁAWKA

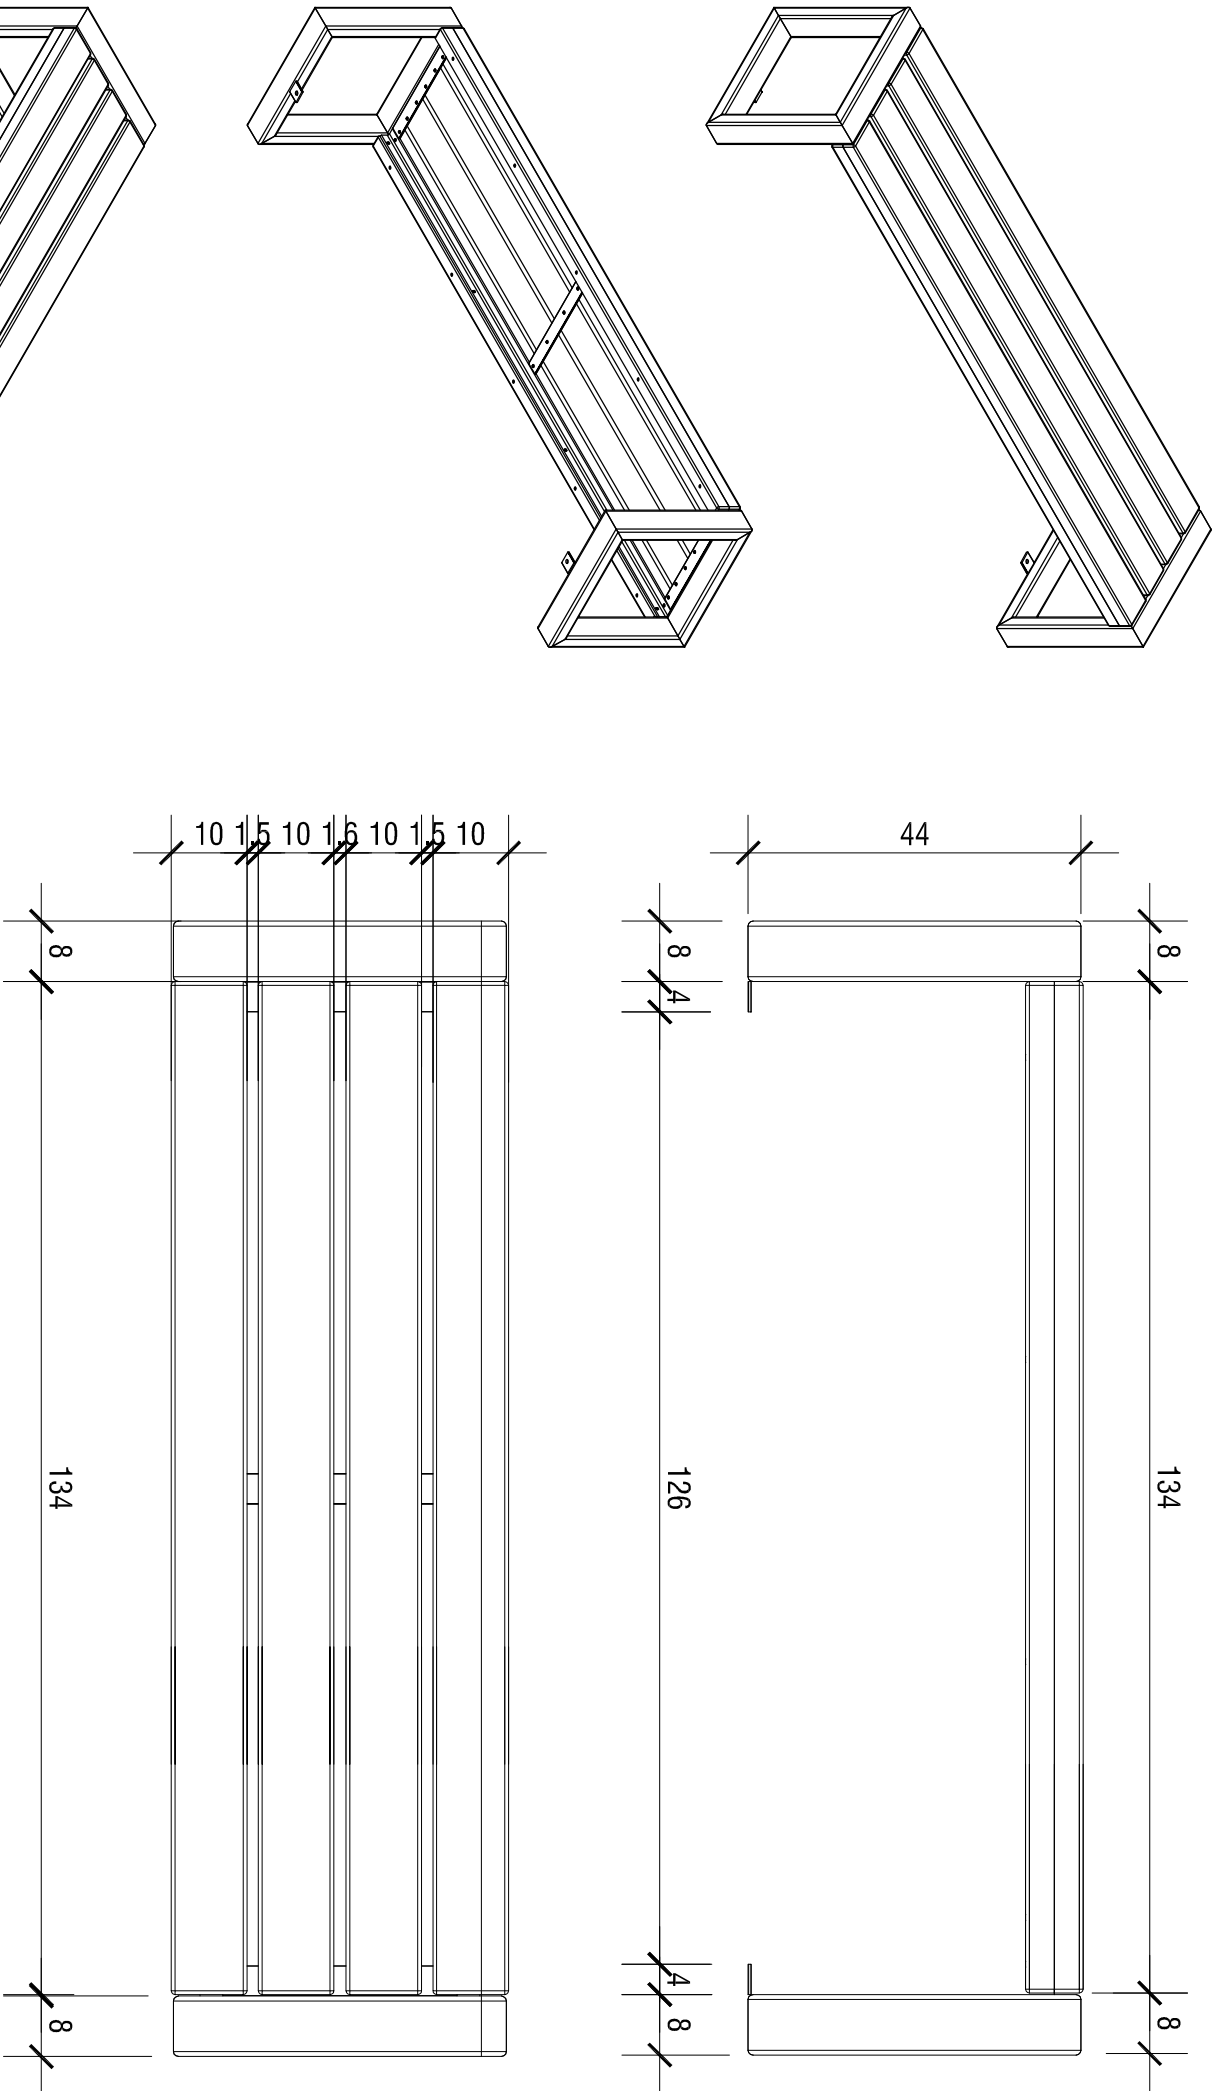


PRZYKŁADOWA ŁAWKA
TYP 2200/BO ZANO MODERN
Część konstrukcyjna ławki wykonana z
profilu 80x40mm ze stali nierdzewnej.
Siedzisko drewniane.
Montaż za pomocą kołków
rozporowych.

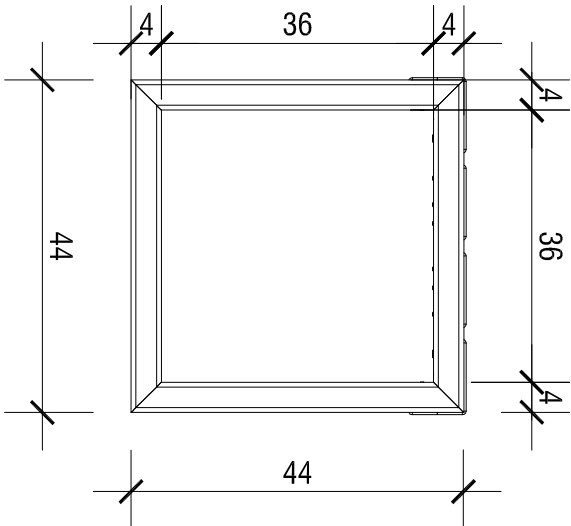

AKSJONOMETRIA

RZUT, WIDOK SKALA 1:10

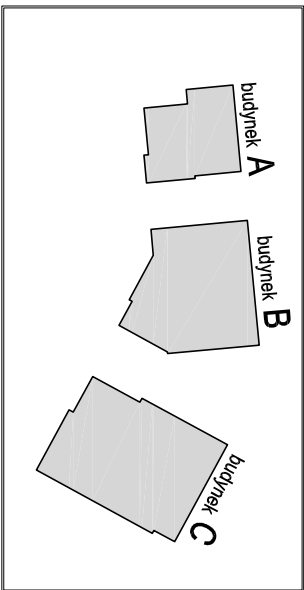

Wielobranżowy projekt budowlany i wykonawczy
opracowany w okresie 2008-2010 przez pracownię
Portal - PP Spółka z ograniczoną odpowiedzialnością Sp.k.
Niniejsze rysunki stanowią dokumentację ujednoliconą,
uwzględniającą zmiany wprowadzone podczas budowy
oraz projektami zamiennymi i uzupełniającymi wykona-
nymi przez pracownię CITY architekt Spółka z
ograniczoną odpowiedzialnością Sp.k. w ramach pełnienia
nadzoru autorskiego.

PROJEKT ZAMIENNY KOMPLEKSU ZABUDOWY
USŁUGOWEJ NA POTRZEBY SZCZECIŃSKIEGO PARKU
NAUKOWO - TECHNOLOGICZNEGO PRZY UL.
NIEMIERZYŃSKIEJ W SZCZECINIE

temat:

„BUDOWA I WYPOSAŻENIE I ETAPU POMERANIA
TECHNOPARK W SZCZECINIE PRZY
ULICY NIEMIERZYŃSKIEJ / CYFROWEJ,
KONTYNUACJA INWESTYCJI

nazwa projektu:

Szczecin, ul. Niemierzyńska 17, 17a
dz. nr 48, 49, 50, 1/11 ; obr. 1002
adres inwestycji:

Szczeciński Park Naukowo - Technologiczny,
ul. Niemierzyńska 17a, 71-441 Szczecin
inwestor:

mgr inż. arch. Agnieszka Witkowska, upr. nr 28ZPOIA/2005
projektant / autor projektu:

mgr inż. arch. Małgorzata Tokarzewska, upr. nr 18ZPOIA/OKK/2007
sprawdzający:

ŁAWKA

rys.

architektura

branża:

P. ZAMIENNY

faza:

1:10

skala:

Szczecin, lipiec 2013r

data:

Z5

nr rys.