RODZAJ							DRZWI REWIZYJNE	
SYMBOL NA RYSUNKU		Ow1	Ow2	Ow2'	Ow3	O7	Dr1	Dr2
OKNO		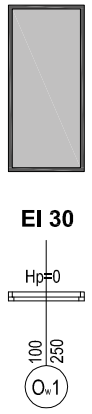 EI 30	EI 30	EI 30	EI 30	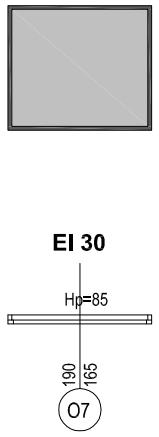 EI 30	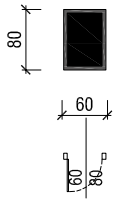 EI60	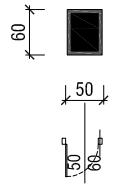 EI60
wymiary w świetle ościeżnicy	szerokość	100	100	100	62	190	-	-
	wysokość	250	300	285	285	165	-	-
wymiary otworu	szerokość	100	100	100	62	190	60	50
	wysokość	250	300	285	285	165	80	60
klasa odporności P.POŻ		**EI 30**	**EI 30**	**EI 30**	**EI 30**	**EI 30**	EI60	EI60
parter		-	14	-	-	3	2	1
1 piętro		-	-	20	2	-	2	1
2 piętro		4	-	-	-	-	2	1
3 piętro		6	-	-	-	-	2	1
RAZEM		10	14	20	2	3	8	4
UWAGI		- aluminowe - profil zimny - malowane proszkowo na kolor NCS 6000 - szklone szkłem bezpiecznym	- aluminowe - profil zimny - malowane proszkowo na kolor NCS 6000 - szklone szkłem bezpiecznym	- aluminowe - profil zimny - malowane proszkowo na kolor NCS 6000 - szklone szkłem bezpiecznym	- aluminowe - profil zimny - malowane proszkowo NCS 6000 - szklone szkłem bezpiecznym	- aluminowe - profil zimny - malowane proszkowo - szklone szkłem bezpiecznym, matowym	- drzwi rewizyjne do szachtów - systemowe; stalowe, jednoskrzydłowe w klasie EI60 ; skrzydło z wypełnieniem z wełny minaralnej, uszczelka pęczniejąca przeciwpożarowa w ościeżnicy, 2 zawiasy homologowane Norma DIN	- drzwi rewizyjne do szachtów - systemowe; stalowe, jednoskrzydłowe w klasie EI60 ; skrzydło z wypełnieniem z wełny minaralnej, uszczelka pęczniejąca przeciwpożarowa w ościeżnicy, 2 zawiasy homologowane Norma DIN

UWAGA:
1. Przed zamówieniem stolarki, ślusarki okiennej i drzwiowej sprawdzić wszystkie wymiary otworów na budowie.
2. Stolarka powinna być objęta min. 5- letnią gwarancją.
3. Drzwi objęte systemem kontroli dostępu według PW teletechniki (ten sam typ drzwi może mieć rózne wyposażenie KD, takie jak elektrozaczepy, kontaktrony, itp). Dostawca stolarki drzwiowej na etapie produkcji zainstaluje elementy kontroli dostępu dostarczone przez wykonawcę systemów KD i SSWIN w taki sposób, aby utrzymać wymaganą odporność pożarową drzwi i wystawi na drzwi certyfikat razem z zamontowanymi wyżej wymienionymi elementami.

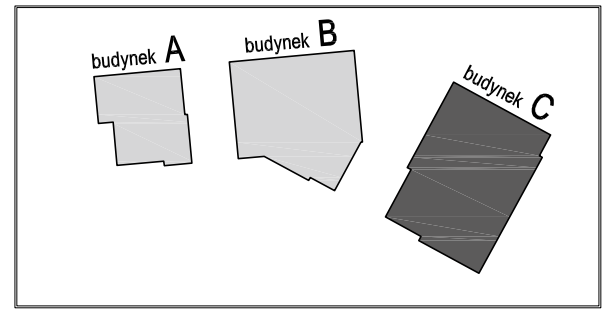

Wielobranżowy projekt budowlany i wykonawczy opracowany w okresie 2008-2010 przez pracownię Portal - PP Spółka z ograniczoną odpowiedzialnością Sp.k. Niniejsze rysunki stanowią dokumentację ujednoliconą, uwzględniającą zmiany wprowadzone podczas budowy oraz projektami zamiennymi i uzupełniającymi wykonanymi przez pracownię CITY architekci Spółka z ograniczoną odpowiedzialnością Sp.k. w ramach pełnienia nadzoru autorskiego.

PROJEKT ZAMIENNY KOMPLEKSU ZABUDOWY USŁUGOWEJ NA POTRZEBY SZCZECIŃSKIEGO PARKU NAUKOWO - TECHNOLOGICZNEGO PRZY UL. NIEMIERZYŃSKIEJ W SZCZECINIE

temat:

„BUDOWA I WYPOSAŻENIE I ETAPU POMERANIA TECHNOPARK W SZCZECINIE PRZY ULICY NIEMIERZYŃSKIEJ / CYFROWEJ, KONTYNUACJA INWESTYCJI

nazwa projektu:

Szczecin, ul. Niemierzyńska 17,17a
dz. nr 48, 49, 50, 1/11 ; obr. 1002
adres inwestycji:

Szczeciński Park Naukowo - Technologiczny,
ul.Niemierzyńska 17a, 71-441 Szczecin
inwestor:

mgr inż. arch. Agnieszka Witkowska, upr. nr 28/ZPOIA/2005
projektant / autor projektu:

mgr inż. arch. Małgorzata Tokarzewska, upr. nr 18/ZPOIA/OKK/2007
sprawdzający:

ZESTAWIENIE OKIEN WEWNĘTYRZNYCH I DRZWI REWIZYJNYCH - BUD. C
rys.

architektura
branża:

1:100
skala:

P. ZAMIENNY
faza:

Szczecin, lipiec 2013r
data:

C12
nr rys.