UWAGA:

Kierownik budowy i inspektor nadzoru mają obowiązek zapoznania się z wielobranżowym projektem budowlanym i wykonawczym przed rozpoczęciem robót budowlanych. Wszelkie wątpliwości dotyczące projektu należy rozstrzygać w trybie nadzoru autorskiego.

Wszelkie materiały użyte w trakcie realizacji robót powinny posiadać aprobaty techniczne ITB oraz odpowiadać wymaganiom zawartym w polskich normach.

Przed przystąpieniem do zamówienia ślusarki i stolarki należy bezwzględnie sprawdzać wymiary otworów okiennych, drzwiowych, wysokości podciągów, jak również ilości zamawianych elementów. Wymiary otworów okiennych i drzwiowych należy pobrać z natury. Przed zamówieniem wszelkie wątpliwości w zestawieniach należy rozstrzygać w trybie nadzoru autorskiego.

Przed przystąpieniem do zamówienia wszelkich elementów wykończenia i wyposażenia budynku, elementów instalacji sanitarnych, elektrycznych, konstrukcji należy sprawdzić ich ilości i parametry. Przed zamówieniem wszelkie wątpliwości, omyłki w zestawieniach, różnice, zmiany i niejasności należy wyjaśnić w trybie nadzoru autorskiego.

Należy bezwzględnie zachować ciągłość wszelkich izolacji przeciwwilgociowych, termicznych itp., poziomych i pionowych. Izolacje oraz dylatacje należy wykonywać według rozwiązań systemowych zgodnie z wytycznymi producenta i sztuką budowlaną.

Wszelkie przebicia w elementach konstrukcyjnych należy sprawdzić i skoordynować z projektami branżowymi instalacji wewnętrznych. Wszelkie wątpliwości należy rozstrzygać w trybie nadzoru autorskiego.

Wszelkie przebicia przez przegrody stanowiące oddzielenie pożarowe powinny być zabezpieczone systemowymi elementami izolacji pożarowych o parametrach odpowiadających wymaganiom szczelności, izolacyjności i odporności ogniowej stawianym ww. przegrodom.

Wszelkie prace budowlane, wnętrzarskie i specjalistyczne powinny być wykonywane pod ścisłym nadzorem osób uprawnionych do wykonywania tych prac.

Elementy szybu windowego (parametry podszybia, nadszybia, konstrukcji, wyposażenie kabiny, sposób zasilania, itp.) według wytycznych producenta dźwigu. Zastosowany dźwig powinien być dopuszczony do użytkowania przez organ właściwej jednostki dozoru technicznego.

Fasada szklana na profilach aluminiowych w systemie aluprof lub równoważnym mocowana do stalowej konstrukcji słupowo-ryglowej o rozstawach w osiach wg rysunków szczegółowych oraz projektu technicznego konstrukcji.

Spis opraw:

1 LugClassic p/t 3x14 T5 lub inna równoważna

2 LugClassic p/t 4x14 T5 lub inna równoważna

3 Rubia 2x28W lub inna równoważna

4 Katamaran Kinkiet 1x28W lub inny równoważny

5 Katamaran 2x35W lub inna równoważna

6 Argus One g/k 1x35W z kloszem z pleksy opalowej lub inna równoważna

6a Argus One System 1x35W z kloszem z pleksy opalowej na systemowym zawieszeniu linkowym lub inna równoważna

7 Robin 70W CDMR111 lub inna równoważna

8 Robin 35W CDMR111 lub inna równoważna

9 LugStar p/t Dystans 2x26 lub inna równoważna

10 LugStar BASIC p/t 2x26 + szyba centralnie matowiona IP44 lub inna równoważna

11 Robin 35W CDMR111 lub inna równoważna

12 Atlantyk 2x36W lub inna równoważna

13 Lider 70W lub inna równoważna

LugClassic p/t 4x18 IP40 lub inna równoważna

15 CIRRUS 2x49 IP20 lub inna równoważna

16 Atlantyk 2x18W lub inna równoważna

sufit metalowy, otworowy, modułowy w kolorze grafitowym (sufit podwieszany, systemowy w module 60 x 60 cm, konstrukcja niewidoczna lub półzakryta, płyty otworowe, metalowe, np. sufit firmy ARMSTRONG typ CELLIO C36, otwory o wymiarach 10x10 cm lub inny równoważny)

sufit mineralny, podwieszany, systemowy w module 60 x 60 cm, konstrukcja niewidoczna lub półzakryta, płyty gładkie, demontowane od dołu, np. sufit firmy Rockfon lub równoważny

sufit monolityczny z płyt GK 12,5 mm, malowany na zielono 2060-G40Y wg wzornika NCS

sufit monolityczny z płyt GK 12,5 mm, malowany na zielono 1060-G50Y wg wzornika NCS

sufit monolityczny z płyt GK 12,5 mm, malowany na zielono 1020-G50Y wg wzornika NCS

* w pom. sanitariatów, gospodarczych i socjalnych sufit monolityczny z płyt GKI 12,5 mm, wodoodpornych, malowany na kolor biały

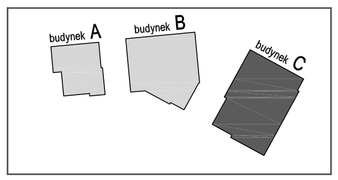

Wielobranżowy projekt budowlany i wykonawczy opracowany w okresie 2008-2010 przez pracownię Portal - PP Spółka z ograniczoną odpowiedzialnością Sp.k.
Niniejsze rysunki stanowią dokumentację ujednoliconą, uwzględniającą zmiany wprowadzone podczas budowy oraz projektami zamiennymi i uzupełniającymi wykonanymi przez pracownię CITY architekci Spółka z ograniczoną odpowiedzialnością Sp.k. w ramach pełnienia nadzoru autorskiego.

PROJEKT ZAMIENNY KOMPLEKSU ZABUDOWY USŁUGOWEJ NA POTRZEBY SZCZECIŃSKIEGO PARKU NAUKOWO - TECHNOLOGICZNEGO PRZY UL. NIEMIERZYŃSKIEJ W SZCZECINIE

temat:

„BUDOWA I WYPOSAŻENIE I ETAPU POMERANIA TECHNOPARK W SZCZECINIE PRZY ULICY NIEMIERZYŃSKIEJ / CYFROWEJ, KONTYNUACJA INWESTYCJI

nazwa projektu:

Szczecin, ul. Niemierzyńska 17,17a
dz. nr 48, 49, 50, 1/11 ; obr. 1002
adres inwestycji:

Szczeciński Park Naukowo - Technologiczny,
ul.Niemierzyńska 17a, 71-441 Szczecin
inwestor:

mgr inż. arch. Agnieszka Witkowska, upr. nr 28/ZPOIA/2005
projektant / autor projektu:

mgr inż. arch. Małgorzata Tokarzewska, upr. nr 18/ZPOIA/OKK/2007
sprawdzający:

KOLORYSTYKA SUFITÓW
BUD. C - RZUT III PIĘTRA
rys.

architektura
branża:

1:100
skala:

P. ZAMIENNY
faza:

Szczecin, lipiec 2013r
data:

W26
nr rys.