elewacja w osi 5

0m 5m 10m 20m

UWAGI:

1. PROJEKT JEST CHRONIONY PRAWEM AUTORSKIM I JAKIEKOLWIEK ZMIANY NIE SĄ MOŻLIWE BEZ ZGODY AUTORÓW
2. OTWORY I PRZEBICIA INSTALACYJNE BEZWZGLĘDNIE KOORDYNOWAĆ Z PROJ. KONSTRUKCJI I ARCHITEKTURY I DOKUMENTACJI ODPOWIEDNICH BRANŻ
4. UKŁAD WSZYSTKICH ELEMENTÓW KONSTRUKCYJNYCH WG. PROJ. KONSTRUKCJI
5. WSZYSTKIE SYSTEMOWE ROZWIĄZANIA DETALI WYKONAĆ ZGODNIE ZE SZTUKĄ BUDOWLANĄ
6. IZOLACJE PIONOWE I POZIOME WYKONAĆ ZGODNIE ZE SZTUKĄ BUDOWLANĄ ZAPEWNIAJĄC CIĄGŁOŚĆ IZOLACJI
7. OTWORY NA STOLARKĘ WYMIAROWANE Z LUZAMI MONTAŻOWYMI. DODATKOWE LUZY NALEŻY UWZGLĘDNIĆ PRZY WYKONAWSTWIEI ZAMÓWIENIU STOLARKI.
8. WSZELKIE ZESTAWIENIA OKIEN, DRZWI, DETALI ZGODNIE Z PROJEKTEM WYKONAWCZYM
9. POZIOMY PARAPETU - HP- PODANO JAKO WYSOKOŚĆ WYKOŃCZONEGO PARAPETU OD POZIOMU WYKOŃCZONEJ POSADZKI
10. POZIOM SPODU NADPROŻA JAKO SPÓD KONSTRUKCJI LICZONY OD WYKOŃCZONEJ POW. POSADZKI
11. **WSZYSTKIE NAZWY PRODUCENTÓW PODANO PRZYKŁADOWO, MOŻLIWE JEST ZASTOSOWANIE DOWOLNEGO PRODUCENTA ZACHOWUJĄC WSZYSTKIE PARAMETRY TECHNICZNE ORAZ KOLORYSTYKĘ WYKORZYSTANYCH W PROJEKCIE ROZWIĄZAŃ.**
12. NA DACHACH ZNAJDUJĄ SIĘ URZĄDZENIA TECHNICZNE POKAZANE NA RYSUNKACH RZUTÓW DACHÓW ORAZ W ODPOWIEDNICH PROJEKTACH BRANŻOWYCH.

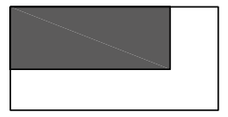

ŚCIANA ZEWNĘTRZNA WARSTWOWA – OKŁADZINA ALUMINIOWA

płyta aluminiowa systemowa ALUCOIL©/LARSON
w kolorze grafitowym UMBRA GREY,
na szkielecie aluminiowym

pustka powietrzna	3cm
wełna mineralna	12cm
bloczek silikatowy	24cm

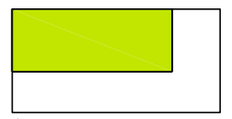

ŚCIANA ZEWNĘTRZNA – FARBA ELEWACYJNA NA TYNKU

elewacyjny tynk mineralny cienkowarstwowy malowany farbą elewacyjną w kolorze NCS S1060 – G 50 Y	2cm
wełna mineralna	12cm
bloczek silikonowy	24cm

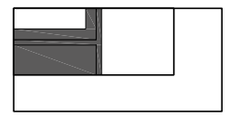

ŚLUSARKA ALUMINIOWA OKIENNA – BLENDA W KOLORZE GRAFITOWYM

– ślusarka aluminiowa w kolorze UMBRA GREY (dopasowany do kolorystyki elewacji zewnętrznej – aluminium)

– podział szprosów wg zestwienie stolarki i ślusarki okiennej

– blenda w kolorze UMBRA GREY (dopasowany do kolorystyki elewacji zewnętrznej – aluminium)

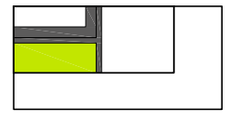

ŚLUSARKA ALUMINIOWA OKIENNA – BLENDA W KOLORZE ZIELONYM

– ślusarka aluminiowa w kolorze UMBRA GREY (dopasowany do kolorystyki elewacji zewnętrznej – aluminium)

– podział szprosów wg zestwienie stolarki i ślusarki okiennej

– blenda w kolorze BC GREEN VERDE BC (dopasowany do kolorystyki elewacji zewnętrznej – NCS S1060 – G 60 Y)

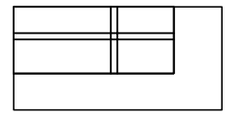

FASADA SZKLANA NA PROFILACH ALUMINIOWYCH

w systemie ALUPROF MB–SR50Efekt, mocowana do stalowej konstrukcji słupowo–ryglowej o rozstawach w osiach wg rysunkow szczegółowych oraz projektu wykonawczego konstrukcji

– profile aluminiowe w kolorze RAL 7024

– słupy i rygle stalowe skręcane, ocynkowane i malowane proszkowo w kolorze RAL 7024

ELEMENTY DO WYKONANIA :

1. izolacja termiczna wełną min. ścian zewnętrzych
2. wykonanie tynków zewnętrznych oraz systemowej elewacji aluminiowej i okładzin cokołów
3. wykonanie obróbek blacharskich i parapetów na elewacjach
4. montaż drzwi zewnętrznych Dz5 - wyjście z klatki schodowej na dach
5. ocieplenie, otynkowanie i pomalowanie kominów na dachu budynku
6. montaż urządzeń i instalacji na dachu (zgodnie z rzutem dachu i projektami branżowymi)
7. montaż drzwi rozsuwanych w fasadzie szklanej
8. montaż systemowych zadaszeń szklanych nad wejściami do budynku
9. montaż 3 systemowych aluminiowych rur spustowych na ścianie budynku (wraz z obróbką przepustów attykowych i montażem koszy aluminiowych)
10. montaż drzwi rozsuwanych w witrynie szklanej
11. wykonanie obudowy urządzeń tech. na dachu z płyt warstwowych - zgodnie z rys. szczegółowymi

WSZYSTKIE PRZEWIDZIANE PROJEKTEM DRZWI I OKNA ZEWNĘTRZNE (za wyjątkiem wymienionych powyżej) SĄ JUŻ ZAMONTOWANE.

WYJŚCIE Z KLATKI SCHODOWEJ NA DACH JEST WYKOŃCZONE ZGODNIE Z PROJEKTEM (włącznie z malowaniem ścian i obróbkami blacharskimi), ZA WYJĄTKIEM MONTAŻU ŚWIETLIKA DACHOWEGO.

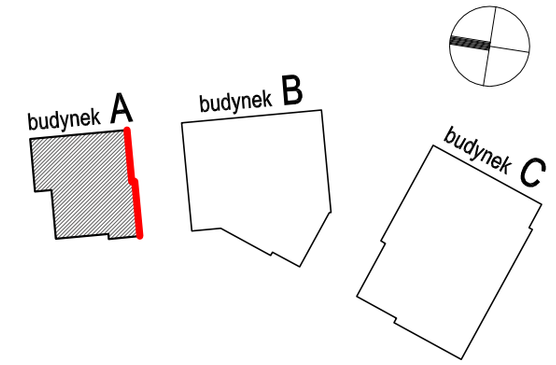

Wielobranżowy projekt budowlany i wykonawczy opracowany w okresie 2008-2010 przez pracownię Portal - PP Spółka z ograniczoną odpowiedzialnością Sp.k. Niniejsze rysunki stanowią dokumentację ujednoliconą, uwzględniającą zmiany wprowadzone podczas budowy oraz projektami zamiennymi i uzupełniającymi wykonanymi przez pracownię CITY architekci Spółka z ograniczoną odpowiedzialnością Sp.k. w ramach pełnienia nadzoru autorskiego.

PROJEKT ZAMIENNY KOMPLEKSU ZABUDOWY USŁUGOWEJ NA POTRZEBY SZCZECIŃSKIEGO PARKU NAUKOWO - TECHNOLOGICZNEGO PRZY UL. NIEMIERZYŃSKIEJ W SZCZECINIE

temat:

„BUDOWA I WYPOSAŻENIE I ETAPU POMERANIA TECHNOPARK W SZCZECINIE PRZY ULICY NIEMIERZYŃSKIEJ / CYFROWEJ, KONTYNUACJA INWESTYCJI

nazwa projektu:

Szczecin, ul. Niemierzyńska 17,17a
dz. nr 48, 49, 50, 1/11 ; obr. 1002
adres inwestycji:

Szczeciński Park Naukowo - Technologiczny,
ul.Niemierzyńska 17a, 71-441 Szczecin
inwestor:

mgr inż. arch. Agnieszka Witkowska, upr. nr 28/ZPOIA/2005
projektant / autor projektu:

mgr inż. arch. Małgorzata Tokarzewska, upr. nr 18/ZPOIA/OKK/2007
sprawdzający:

BUDYNEK A
- elewacja południowo-wschodnia
rys.

architektura
branża:

1:100
skala:

P. ZAMIENNY
faza:

Szczecin, lipiec 2013r
data:

A9
nr rys.