


ŚCIANA malowana farbą lateksową
KOLOR JASNY SZARY wg wzornika NCS 1500-N

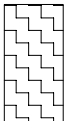

Heterogeniczna wykładzina w płytkach z PVC 50 x 50cm (gr. 5mm), mocowana za pomocą płyty antypoślizgowego, w kolorze jasnoszarym (imitującym beton), np. Flex Design Concrete Grigio firmy Forbo lub inna równoważna

Dziwny w kolorze ciemnego popielu


Sufit podwieszany, rastrowy, aluminiowy, kolor czarny



Połączenie ściany i sufitu podwieszanego - sztukateria gipsowa w kolorze białym

Popielniczka stojąca, lakierowana konstrukcją stalowa w kolorze czarnym, Ø podstawy 220 mm, Popielniczka blyszcząca chromowa, Ø 200 mm, Wysokość całkowita 750 mm, NP: KWESTO WYPOSAŻENIE FIRM, lub inna równoważna

Siedzisko wys. 45cm, wykonane z płyt MDF malowanych na wysoki połysk, KOLOR BIAŁY

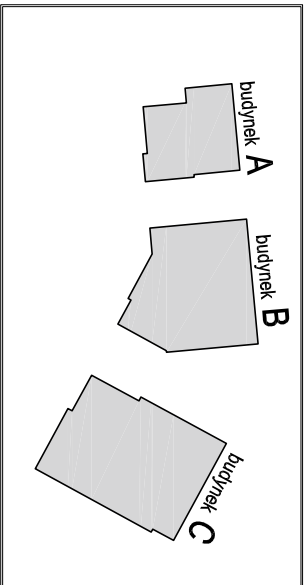

Wielobranżowy projekt budowlany i wykonawczy opracowany w okresie 2008-2010 przez pracownię Portal - PP Spółka z ograniczoną odpowiedzialnością Sp.k.

Niniejsze rysunki stanowią dokumentację ujednoliconą, uwzględniającą zmiany wprowadzone podczas budowy oraz projektami zamiennymi i uzupełniającymi wykonanymi przez pracownię CITY architektki Spółka z ograniczoną odpowiedzialnością Sp.k. w ramach pełnienia nadzoru autorskiego.

PROJEKT ZAMIENNY KOMPLEKSU ZABUDOWY USŁUGOWEJ NA POTRZEBY SZCZECIŃSKIEGO PARKU NAUKOWO - TECHNOLOGICZNEGO PRZY UL. NIEMIERZYŃSKIEJ W SZCZECINIE

temat:

„BUDOWA I WYPOSAŻENIE I ETAPU POMERANIA
TECHNOPARK W SZCZECINIE PRZY
ULICY NIEMIERZYŃSKIEJ / CYFROWEJ,
KONTYNUACJA INWESTYCJI

nazwa projektu:

Szczecin, ul. Niemierzyńska 17, 17a
dz. nr 48, 49, 50, 1/11 ; obr. 1002
adres inwestycji:

Szczeciński Park Naukowo - Technologiczny,
ul. Niemierzyńska 17a, 71-441 Szczecin
inwestor:

mgr inż. arch. Agnieszka Witkowska, upr. nr 28ZPOIA/2005
projektant/ autor projektu:

mgr inż. arch. Małgorzata Tokarzewska, upr. nr 18ZPOIA/OKK/2007
sprawdzający:

PALARNIA - PRZYKŁAD ARANŻACJI

rys.

architektura

1:50

branża:

skala:

P. ZAMIENNY

Szczecin, lipiec 2013r

faza:

data:

W28

nr rys.