




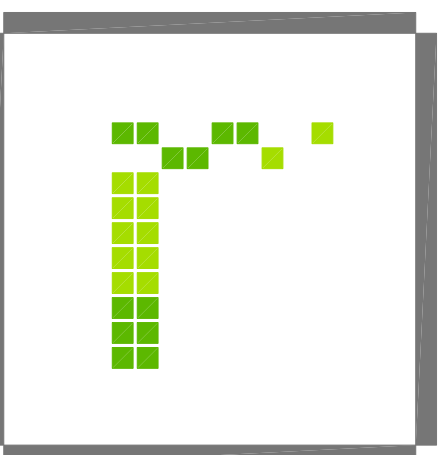


piktogram
nr 20

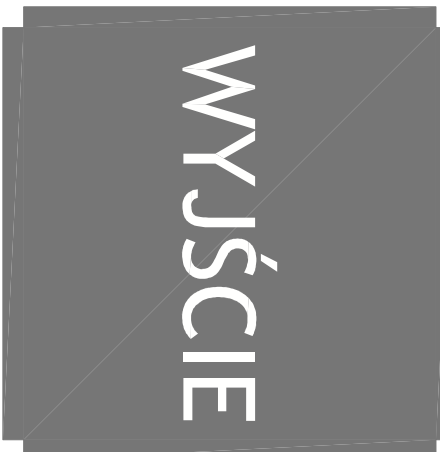


piktogram
nr 21

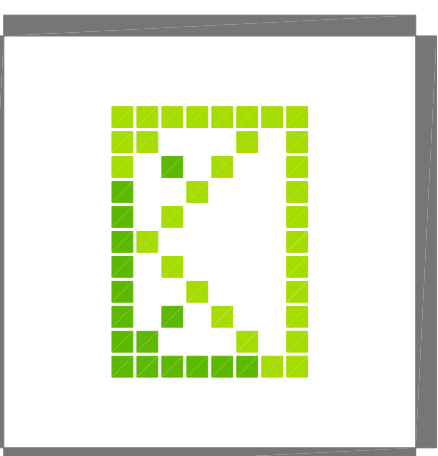


piktogram
nr 22

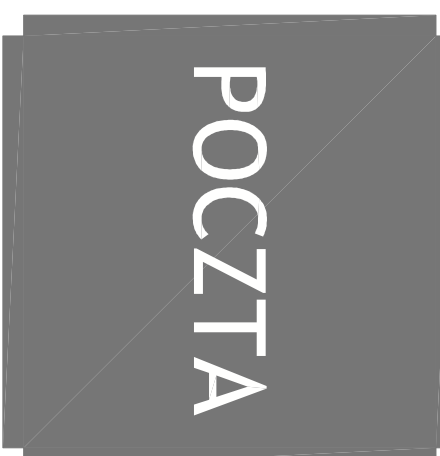


piktogram
nr 23

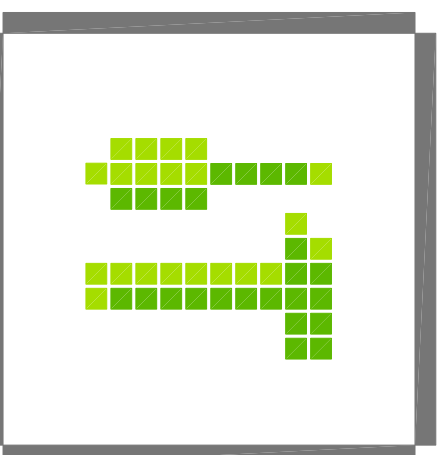

piktogram
nr 24

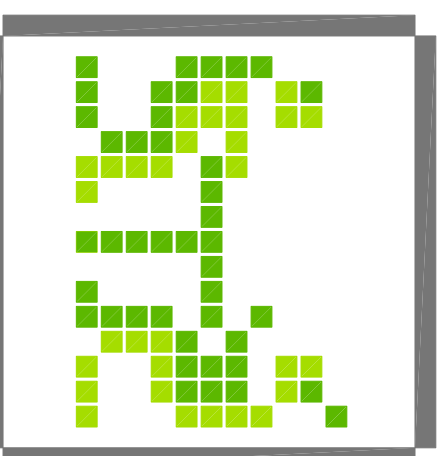

piktogram
nr 25

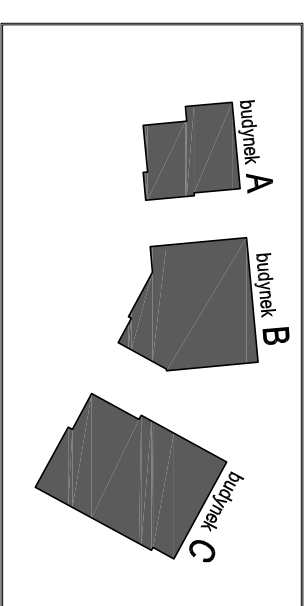

Wielobranżowy projekt budowlany i wykonawczy opracowany w okresie 2008-2010 przez pracownię Portal - PP Spółka z ograniczoną odpowiedzialnością Sp.k.

Sp.k.

Niniejsze rysunki stanowią dokumentację ujednoliconą, uwzględniającą zmiany wprowadzone podczas budowy oraz projektami zamiennymi i uzupełniającymi wykonanymi przez pracownię CITY architekt Sp. z o.o. w ramach pełnienia nadzoru autorskiego.

**PROJEKT ZAMIENNY KOMPLEKSU ZABUDOWY
USŁUGOWEJ NA POTRZEBY SZCZECIŃSKIEGO PARKU
NAUKOWO - TECHNOLOGICZNEGO PRZY UL.
NIEMIERZYŃSKIEJ W SZCZECINIE**

temat:

**„BUDOWA I WYPOSAŻENIE I ETAPU POMERANIA
TECHNOPARK W SZCZECINIE PRZY
ULICY NIEMIERSYŃSKIEJ / CYFROWEJ,
KONTYNUACJA INWESTYCJI**

nazwa projektu:

Szczecin, ul. Niemczyńska 17, 17a
dz. nr 48, 49, 50, 1/11; obr. 1002

adres inwestycji:

Szczeciński Park Naukowo - Technologiczny,
ul. Niemieżyńska 17a, 71-441 Szczecin
inwestor:

investor:

mgr inż. arch. Agnieszka Witkowska, upr. nr 28/ZPOIA/2005
projektant / autor projektu:

projektant / autor projektu:

mgr inż. arch. Małgorzata Tokarzewska, upr. nr 18/ZPOIA/OKK/2007
sprawdzający:

sprawdzający:

PROJEKT PIKTOGRAMÓW - CZ. 4

rys.

architektura

branza:

Skala:

P. ZAMIENNY
Szczecin, lipiec 2013r

faza:

data:	nr mys.
1	1
2	1
nr tys.