PRZEKRÓJ B–B

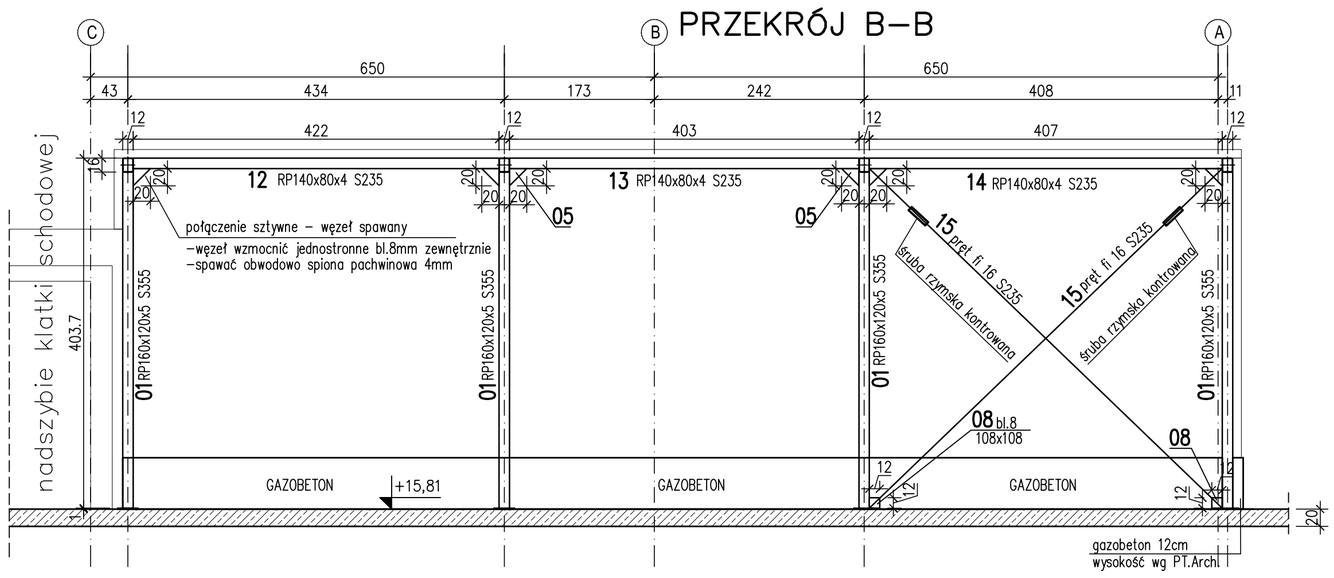

PRZEKRÓJ A–A

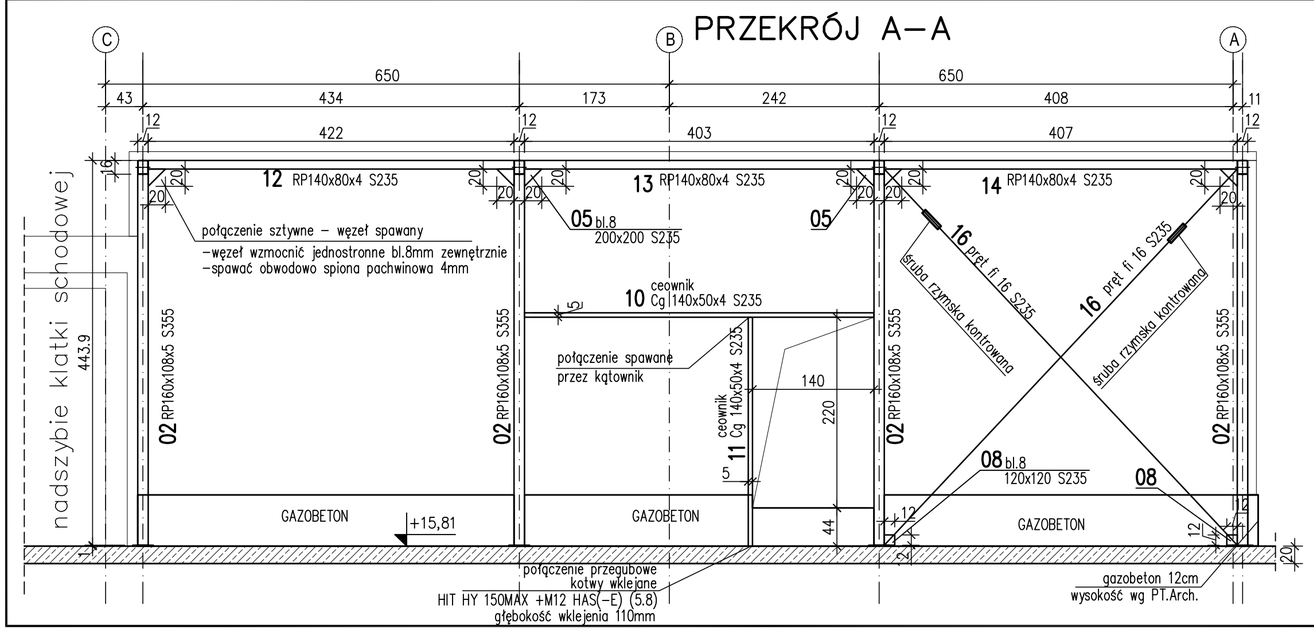

Uwagi do konstrukcji stalowej:

1. Materiały:
–Stal kształtowa: S355JR(18G2) –konstr. gł.
–Śruby klasy 5.6, –cynk. ogniowo
2. Tolerancje:
–Tolerancje wykonania PN EN ISO 13920 Klasa B/F
–Klasa wadliwości spoin C wg PN–EN 5805
3. Spawanie:
–Spoina czołowa V: t=4 ÷12mm
–Spoina czołowa 2V: t=12 ÷ 40mm
–Spoina czołowa K: t=12 ÷ 40mm
–Wszystkie nieopisane spoiny pachwinowe: a=0,7 tmin (dla spoin jednostronnych) a=0,5 tmin (dla spoin dwustronnych)
–Kontrola wizualna spoin 100%
–Elektrody wg zaleceń technologa.
4. Antykorozja:
–Czyszczenie do stopnia Sa 2,5
–Konstrukcja malowana

Wykaz stali kształtowej Nr 23

UWAGI:
–W projektowanej konstrukcji stosować płytowanie poziome płyt warstwowych elewacyjnych.
–Płyty elewacyjne kotwić wg wytycznych producenta płyt, za pomocą systemowych łączników stalowych;
–Układ przejść, otw. spr. z projektami branżowymi i P.T.Arch.
–Konstrukcja stalowa spawana z możliwoscią prefabrykacji na wytwórni.
–Połączenie konstrukcji stalowej ze stropem za pomoca kotew wklejanych.
–Elementy instalacji mocować za pomocą wieszaków systemowych.
–Rys. rozpatrywać z P.T.Arch. i projektami pozostałych branż.

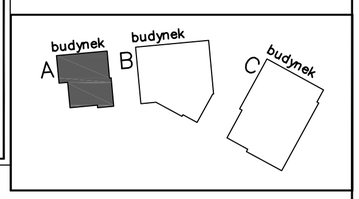

Wielobranżowy projekt budowlany i wykonawczy opracowany w okresie 2008-2010 przez pracownię Portal - PP Spółka z ograniczoną odpowiedzialnością Sp.k.
Niniejsze rysunki stanowią dokumentację ujednoliconą, uwzględniającą zmiany wprowadzone podczas budowy oraz projektami zamiennymi i uzupełniającymi wykonanymi przez pracownię CITY architekci Spółka z ograniczoną odpowiedzialnością Sp.k. w ramach pełnienia nadzoru autorskiego.

PROJEKT ZAMIENNY KOMPLEKSU ZABUDOWY USŁUGOWEJ NA POTRZEBY SZCZECIŃSKIEGO PARKU NAUKOWO - TECHNOLOGICZNEGO PRZY UL. NIEMIERZYŃSKIEJ W SZCZECINIE

temat:
„BUDOWA I WYPOSAŻENIE I ETAPU POMERANIA TECHNOPARK W SZCZECINIE PRZY ULICY NIEMIERZYŃSKIEJ / CYFROWEJ, KONTYNUACJA PROJEKTU”

nazwa projektu:
Szczecin, ul. Niemierzyńska 17,17a
dz. nr 48, 49, 50
adres inwestycji:
Szczeciński Park Naukowo - Technologiczny, ul.Niemierzyńska 17a, 71-441 Szczecin
inwestor:
mgr inż. Krzysztof Walczak, upr. nr ZAP/OO75/POOK/04 spec. konstr. bez ogr.
projektant:
inż. Artur Urbański, upr. nr ZAP/OO74/POOK/04 spec. konstr. bez ogr.
sprawdzający:

BUDYNEK A

KONSTRUKCJA POMIESZCZENIA TECHNICZNEGO. PRZEKRÓJ A–A. PRZEKRÓJ B–B

rys.
konstrukcja — branża:
1:50 — skala:
P. ZAMIENNY — faza:
Szczecin, lipiec 2013r — data:
K 154 — nr rys.