


UWAGA: W trakcie betonowania osadzić słupy lub okucia stalowe do mocowania elementów pufkówych wg p.t. arch

Przed wykonaniem ścian sprawdzić poziom wierzchu z projektem architektonicznym

Isolację przeciwwilgociową wg opisu tech.

Dylatacje rozmieścić co 20m

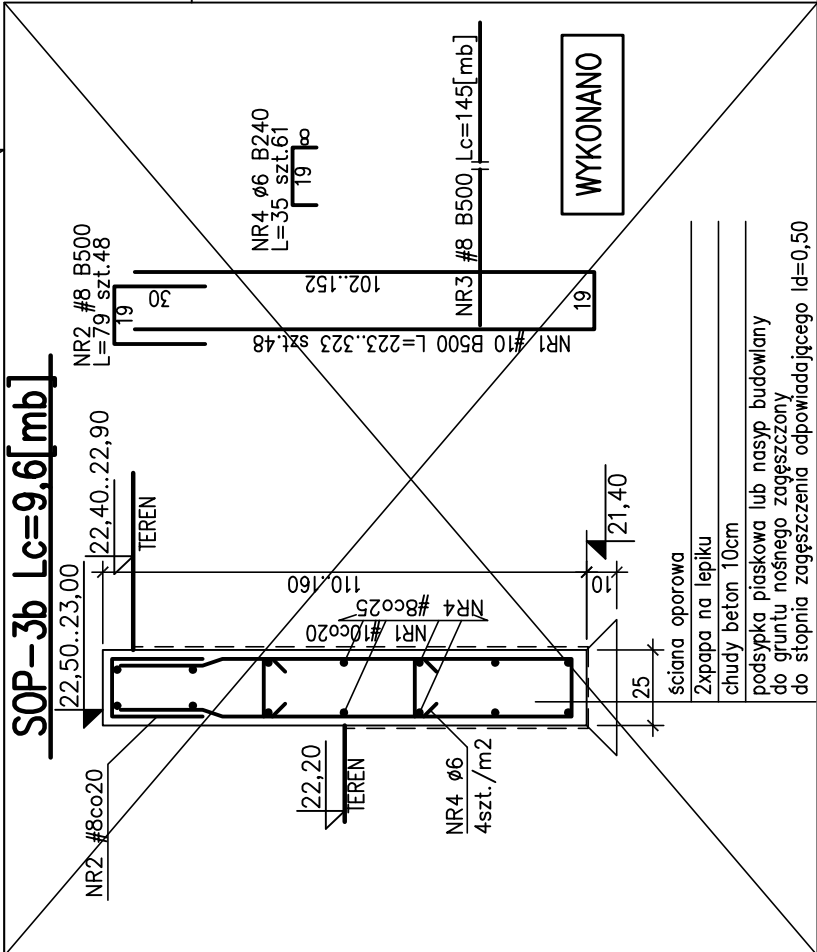

ŚCIANY OPOROWE, ŚCIANY RAMPY.
SOP-3a, SOP-3b, SOP-4, SOP-6.

rys.	konstrukcja	1:25	
branża:		skala:	
P. ZAMIENNY		Szczecin, lłpiec 2013r	
faza:		data:	
			nr rys.
			KZ 03

WYKAZ STALI ZBROJENIOWEJ NRZ01

ZAGOSPODAROWANIE

ŚCIANY OPOROWE, ŚCIANY RAMPY.
SOP-3a, SOP-3b, SOP-4, SOP-6.

rys.	konstrukcja	1:25	
branża:		skala:	
P. ZAMIENNY		Szczecin, lłpiec 2013r	
faza:		data:	
			nr rys.
			KZ 03

WYKAZ STALI ZBROJENIOWEJ NRZ01