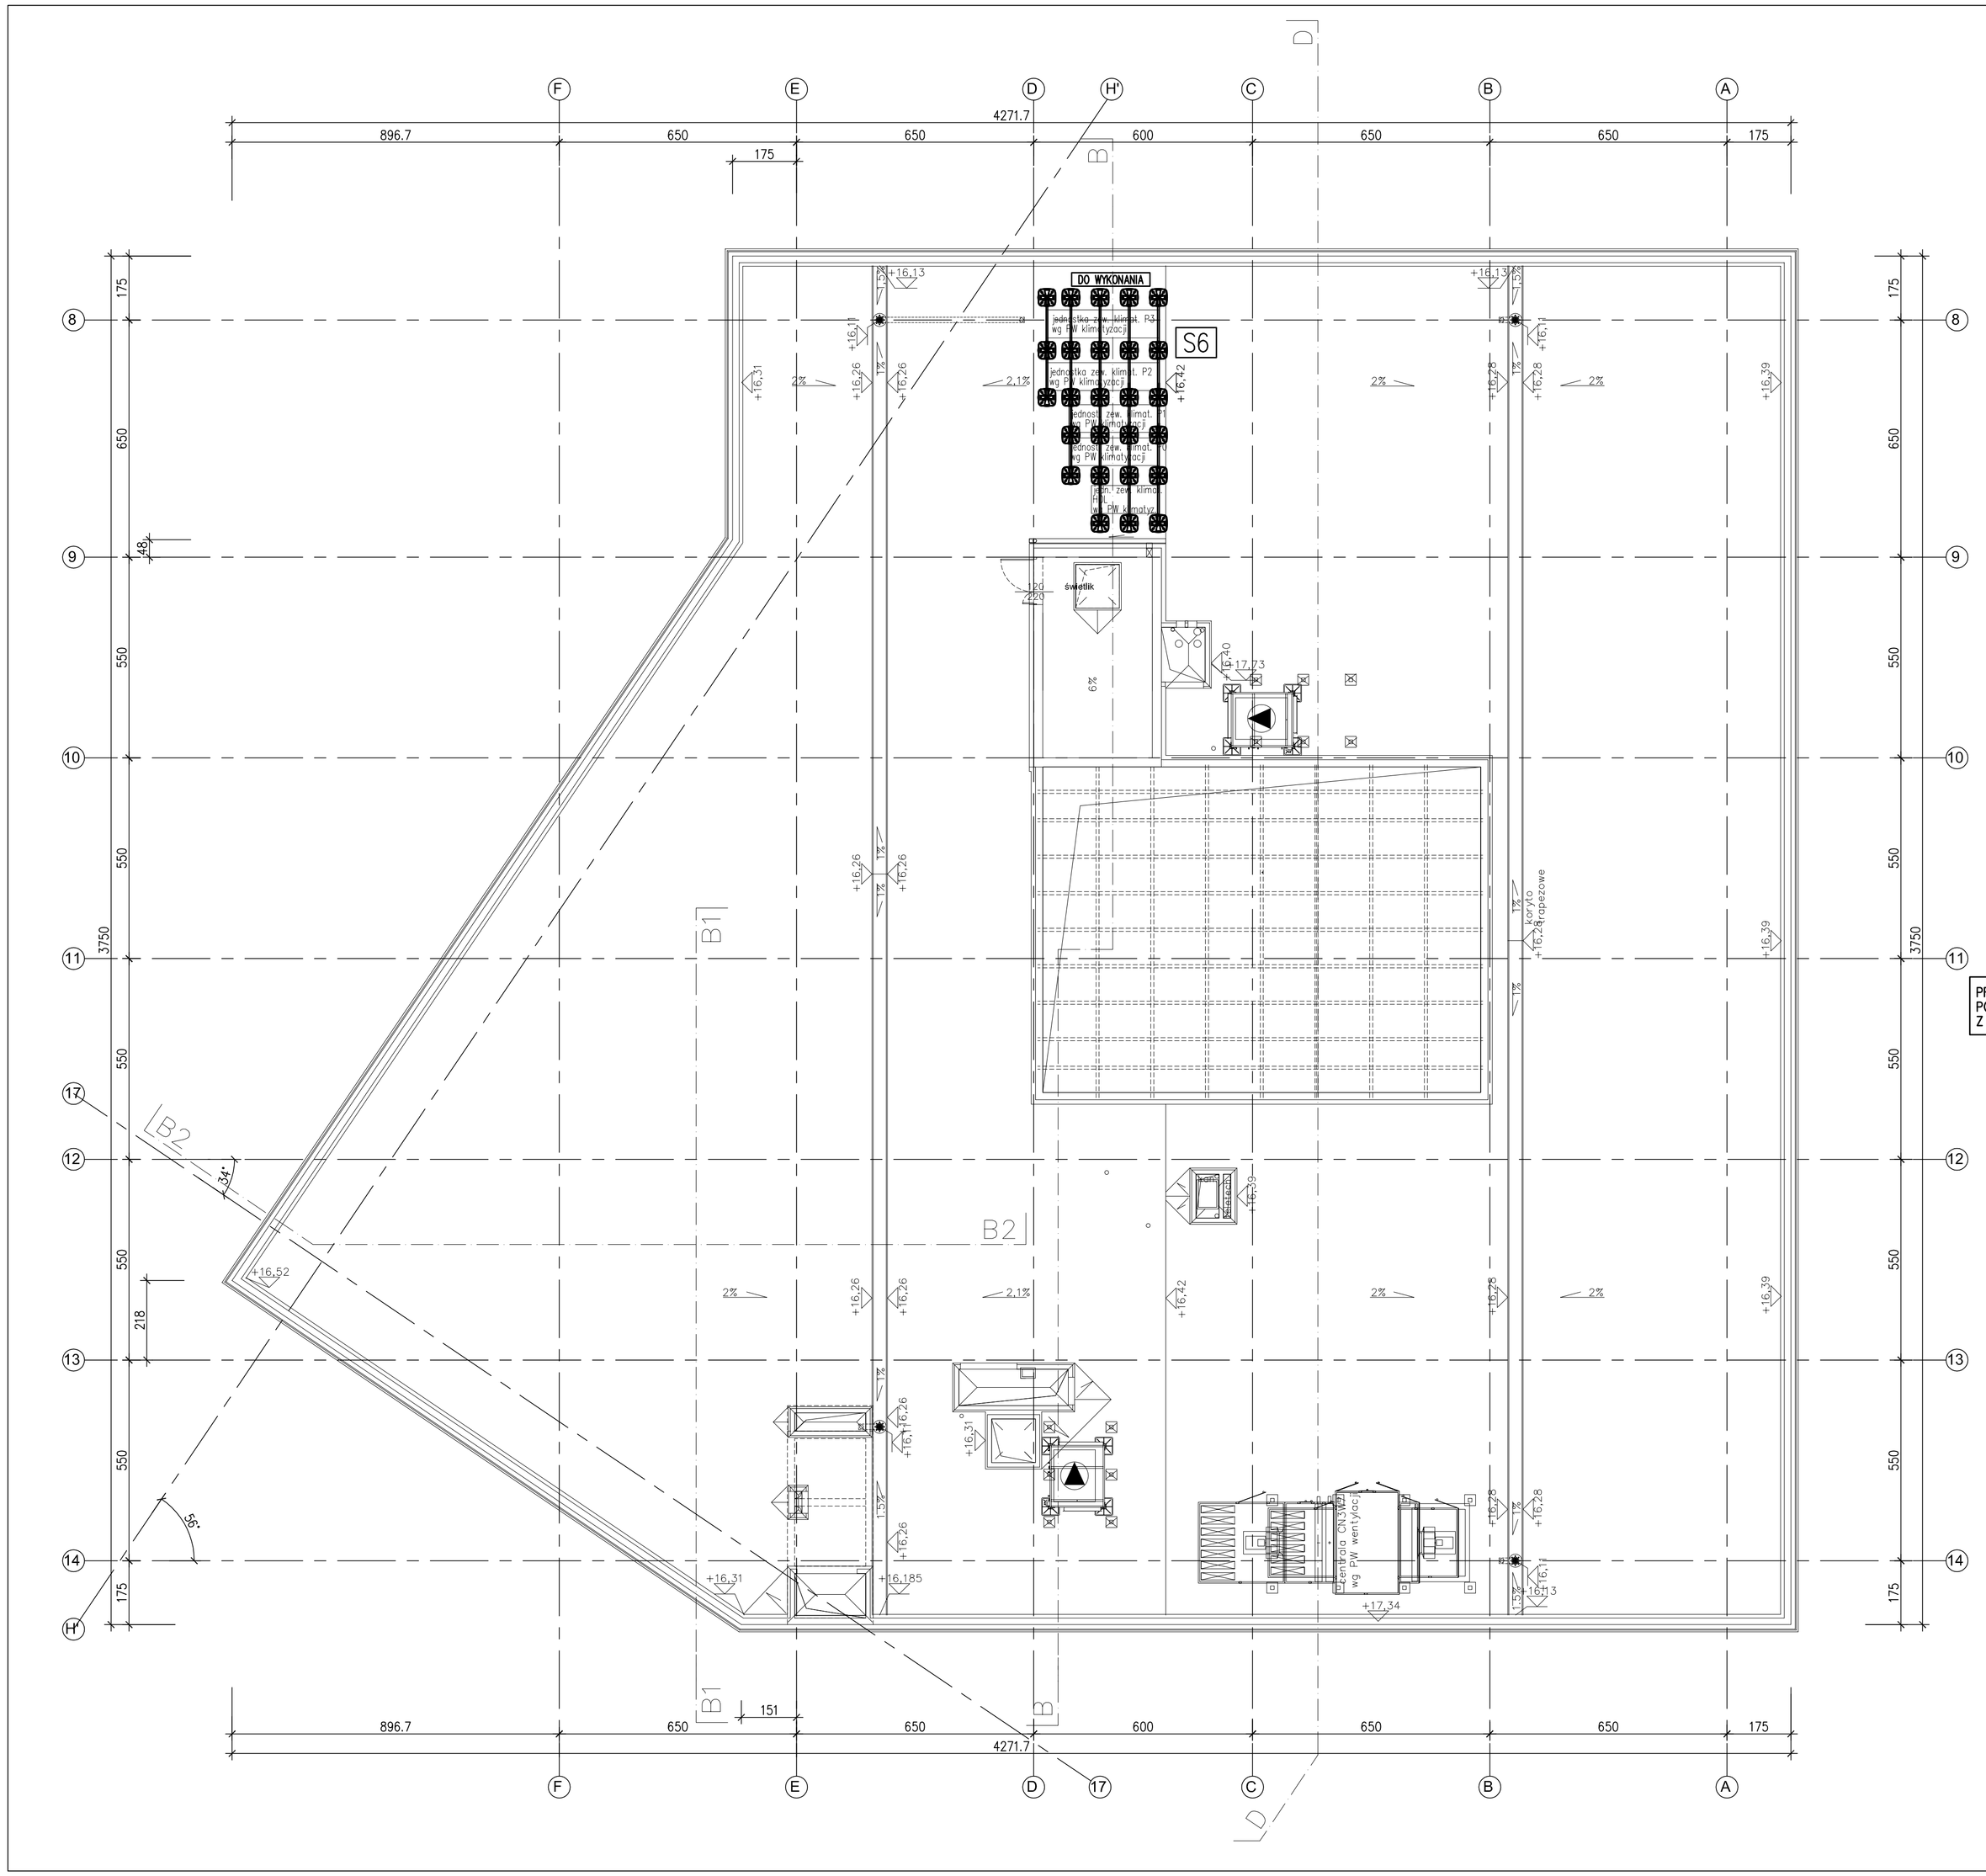
DO WYKONANIA
jednostka zew. klim. wg PW klimatyzacji
S6
Świetlik
Komin wentylacyjny
wg PW wentylacji
+16,13
+16,31
+16,26
+16,42
+16,28
+16,39
+17,73
+16,52
+16,185
+17,34
