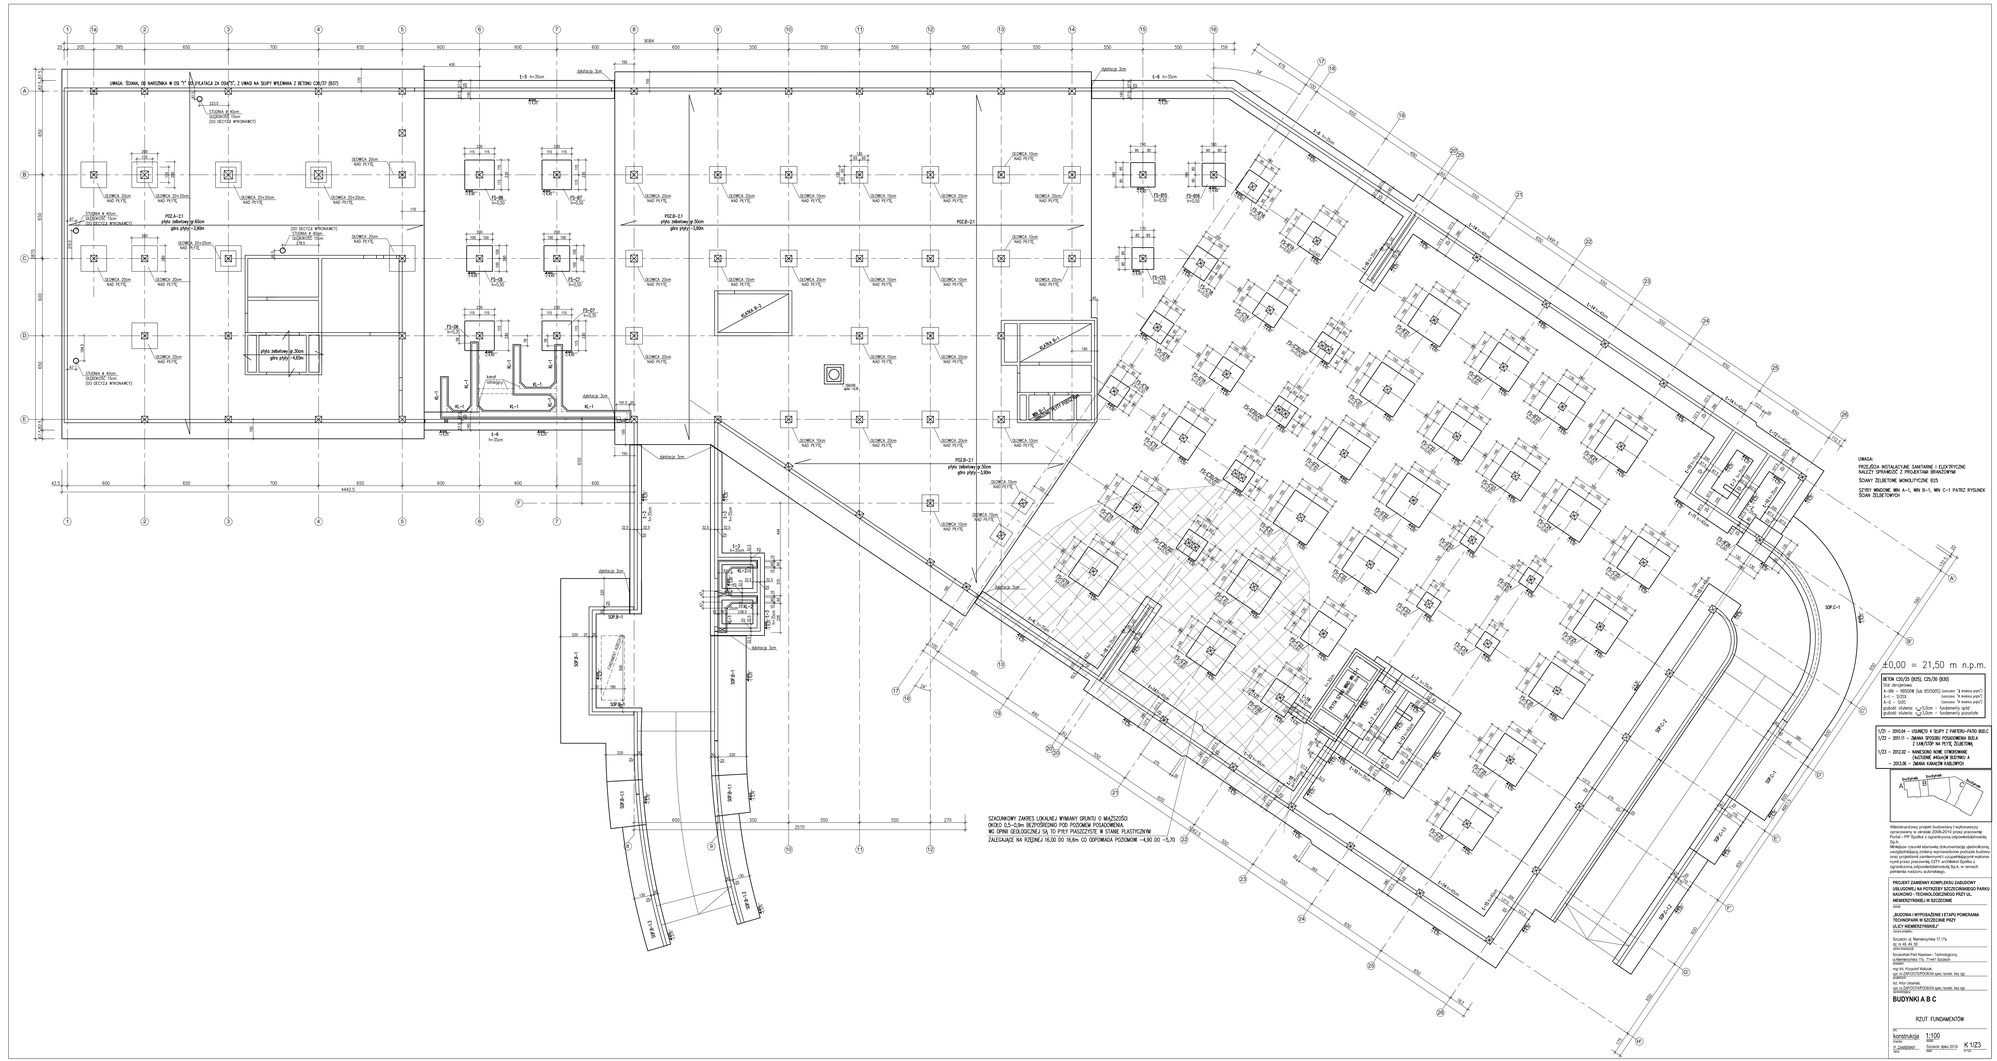
UWAGA: ŚCIANA OD NAROŻNIKA W OSI "1" (A-D) STALATAKSA ZA OSIĄ "1", I UWAGA NA SŁUPY WYLEWANA Z BETONU C30/37 (B37)
UWAGA:
PRZEJŚCIA INSTALACYJNE SANITARNE I ELEKTRYCZNE
NALEŻY DYWARSTWIĆ Z PROJEKTEM BRANŻOWYM
ŚCIANY ŻELBETOWE MONOLITYCZNE B25
SZYBY WINDOWE MIN A-1, MIN B-1, MIN C-1 PATRZ RYSUNEK
ŚCIANY ŻELBETOWYCH
±0,00 = 21,50 m n.p.m.
BETON C35/75 (B55), C25/30 (B30)
XC4 dla płyt
A-III - 6RDS09 (lub B550022 (zmiana "a wielkiej pary"))
A-I - SU30 (zmiana "a wielkiej pary")
A-0 - St0S (zmiana "a wielkiej pary")
grubość otuliny: 5,0cm - fundamenty, ściśl
grubość otuliny: 3,0cm - fundamenty pozostałe
Wykonawczy projekt budowlany i wykonawczy
opracowany przez Biuro Projektowe Budownictwa
Portal i PP Spółka z ograniczoną odpowiedzialnością
Sp.k.
PROJEKT ZAWIERA KOMPLEKSU ZABUDOWY
"BUDOWA I WYPOSAŻENIE ETAPU POMERANIA
TECHNOPARK W SZCZECINIE PRZY
ULICY NIEMIERZYŃSKIEJ"
Nazwa projektu
Szczecin, ul. Niemierzyńska 17,17a
Adres obiektu
Działka nr 10
Szczeciński Park Naukowo - Technologiczny,
Kaliszkowskiego 17b, 71-441 Szczecin
Inwestor
mgr inż. Krzysztof Walczak,
SZCZECIŃSKOPOMORSKA spec. komit. bez sp.
Projektant
inż. Artur Ginalski,
SZCZECIŃSKOPOMORSKA spec. komit. bez sp.
Projektant
BUDYNKI A B C
RZUT FUNDAMENTÓW
Nr
konstrukcja
Skala
1:100
Data
Szczecin, lipiec 2019
K 1/23
Nr arch.