


PRZED DOKONANIEM OSTATECZNEGO ZAMÓWIENIA ELEMENTÓW
PODŁOGI, KOTŁOWNI, KANALIZACJI NALEŻY SKONSULTOWAĆ PROJEKT
Z WYTWÓRCĄ PODŁOG

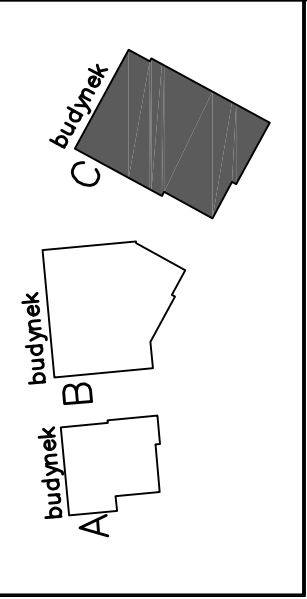

Wielobranżowy projekt budowlany i wykonawczy
opracowany w okresie 2008-2010 przez Pracownię
Portal - PP Spółka z ograniczoną odpowiedzialnością
Sp.k.
Niniejsze rysunki stanowią dokumentację ujednoliconą,
uzupełniającą zmiany wprowadzone podczas budowy
i nie stanowią podstawy do wykonania prac. Wykonanie
pracy przez pracownię CITY architekt Spółka z ograniczoną
odpowiedzialnością Sp.k. w ramach
pełnienia nadzoru autorskiego.

PROJEKT ZAMIENNY KOMPLEKSU ZABUDOWY
USŁUGOWEJ NA POTRZEBY SZCZĘŚNIEGO PARKU
NAUKOWO - TECHNOLOGICZNEGO PRZY UL.
NIEMIERZYŃSKIEJ W SZCZECINIE

temat:
„BUDOWA I WYPOSAŻENIE ETAPU POMIĘRIANIA
TECHNOPARK W SZCZECINIE PRZY
ULICY NIEMIERZYŃSKIEJ / CYTOWEJ. KONTYNUACJA
PROJEKTU”
autor projektu:

Szczecin, ul. Niemierzyńska 17/17a
dz. nr 16, 16/30
Szczeciński Park Naukowo - Technologiczny,
ul. Niemierzyńska 17a, 71-441 Szczecin
inwestor:
mgr inż. Krzysztof Walczak
ul. nr 24P/0075/POK/04 spec. konstr. bez og.

BUDYNEK C
RZUT DACHU –
PODKONSTRUKCJA POD URZĄDZENIA
DACHU

PS
konstrukcja 1:100
data: 2013
P. ZAMIENNY
data: 2013
K W03
RTPK