PRZEKRÓJ A–A

AGREGATY CHŁODNICZE
Rittal typ Rimatrix5 3232.889 LN; R410A
z opcją pracy do tzew.=-40stC
Qch=474 kW; tz/tp=17/23°C; Ne=170 kW
DxSzxW=4250x2200x2450; Q=5000 kg
wraz z modułem hydraulicznym,
posadowione na konstrukcji stalowej (wg PW konstrukcji)
i wibroizolatorach sprężynowych

AGREGATY CHŁODNICZE
Rittal typ Rimatrix5 3232.889 LN; R410A
z opcją pracy do tzew.=-40stC
Qch=474 kW; tz/tp=17/23°C; Ne=170 kW
DxSzxW=4250x2200x2450; Q=5000 kg
wraz z modułem hydraulicznym,
posadowione na konstrukcji stalowej (wg PW konstrukcji)
i wibroizolatorach sprężynowych

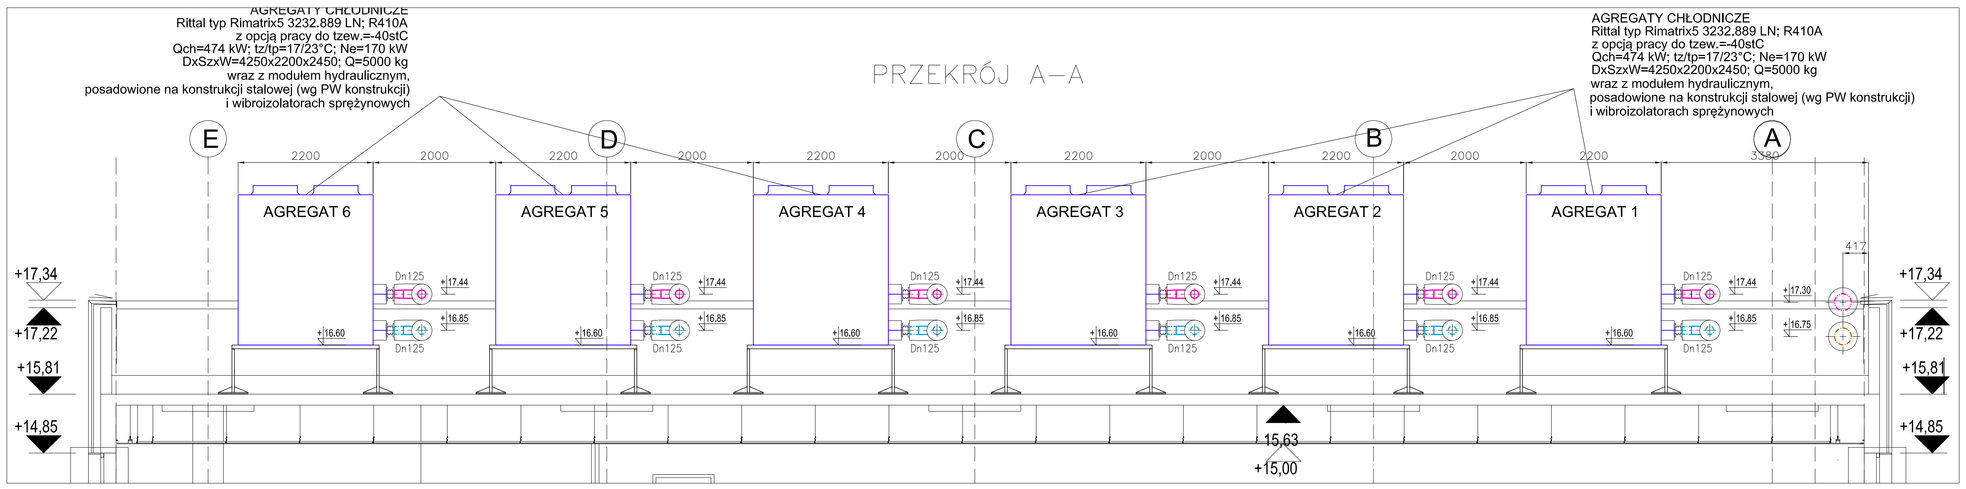

PRZEKRÓJ B–B

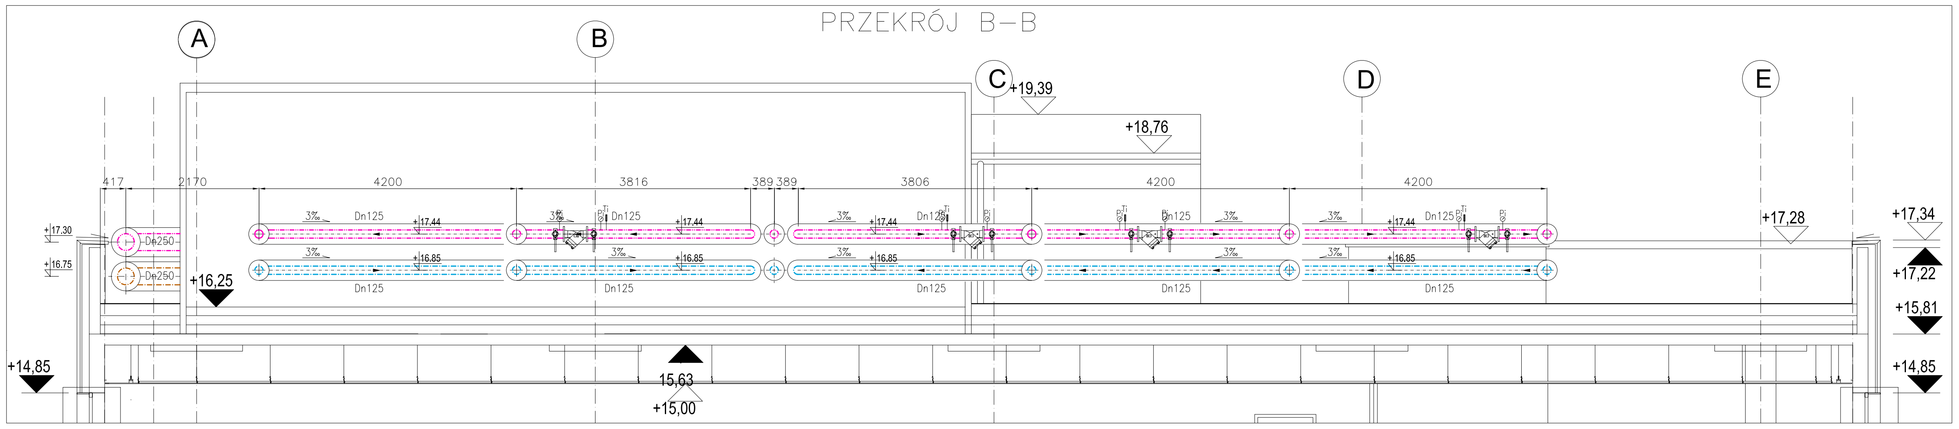

PRZEKRÓJ D–D

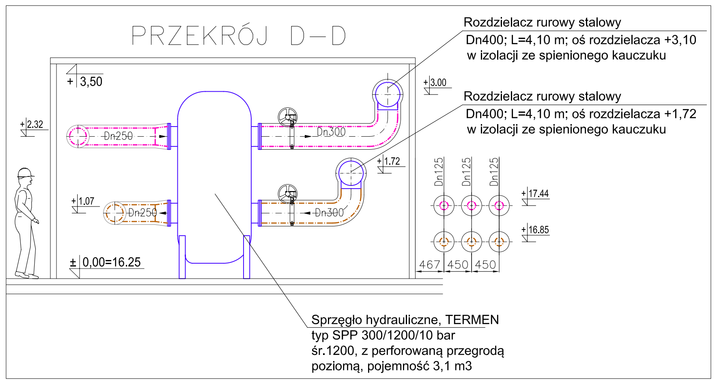

PRZEKRÓJ C–C

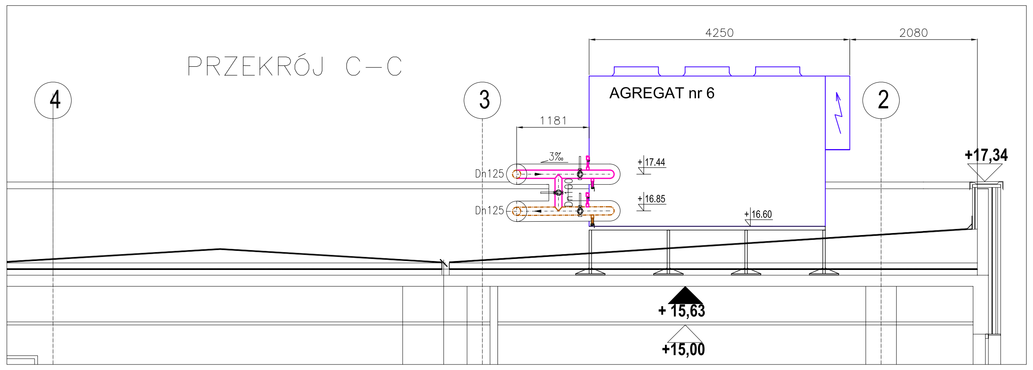

PRZEKRÓJ H–H

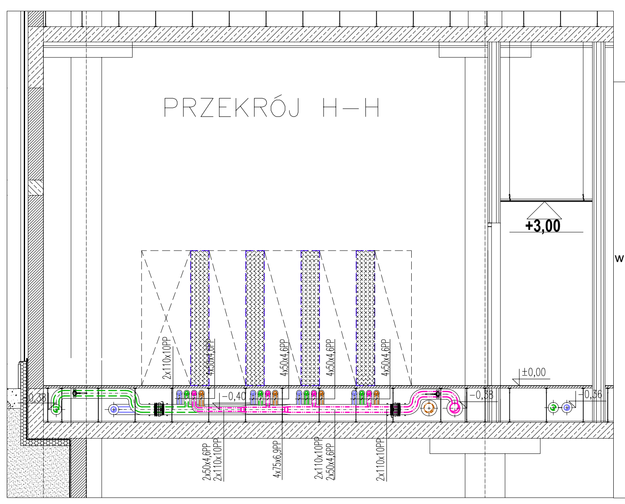

PRZEKRÓJ F–F

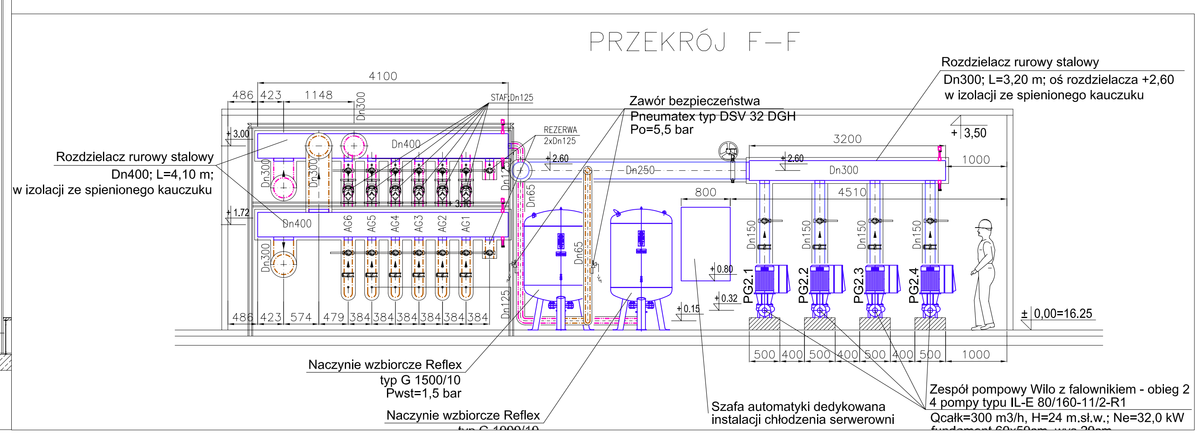

SYMBOL	OPIS SYMBOLU
	GLIKOLOWA INSTALACJA CHŁODNICZA – PRZEWÓD ZASILAJĄCY I POWROTNY, BEZ SZWU, IZOLOWANY TERMICZNIE OBIEG 1
	GLIKOLOWA INSTALACJA CHŁODNICZA – PRZEWÓD ZASILAJĄCY I POWROTNY, BEZ SZWU, IZOLOWANY TERMICZNIE OBIEG 2

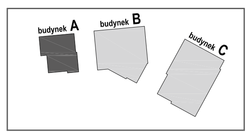

Wielobranżowy projekt budowlany i wykonawczy opracowany w okresie 2008-2010 przez pracownię Portal - PP Spółka z ograniczoną odpowiedzialnością Sp.k.
Niniejsze rysunki stanowią dokumentację ujednoliconą, uwzględniającą zmiany wprowadzone podczas budowy oraz projektami zamiennymi i uzupełniającymi wykonanymi przez pracownię CITY architekci Spółka z ograniczoną odpowiedzialnością Sp.k. w ramach pełnienia nadzoru autorskiego.

PRZEKRÓJ E–E

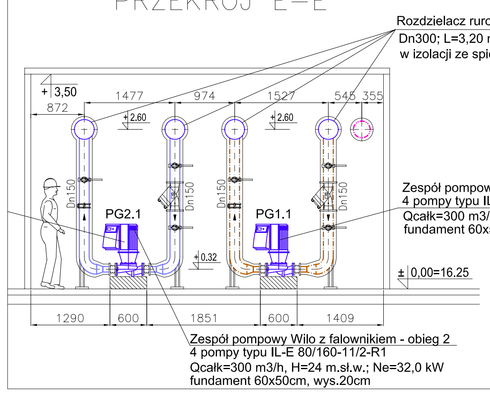

PRZEKRÓJ G–G

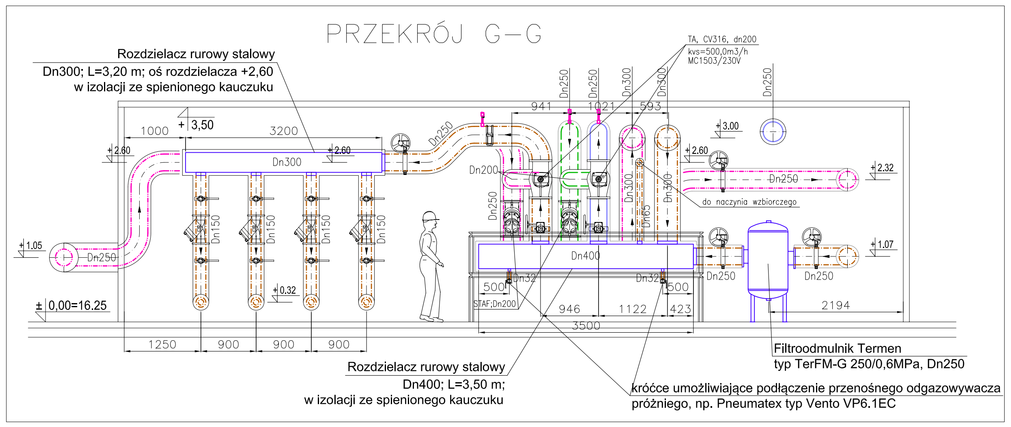

PROJEKT ZAMIENNY KOMPLEKSU ZABUDOWY USŁUGOWEJ NA POTRZEBY SZCZECIŃSKIEGO PARKU NAUKOWO - TECHNOLOGICZNEGO PRZY UL. NIEMIERZYŃSKIEJ W SZCZECINIE

temat:
„BUDOWA I WYPOSAŻENIE I ETAPU POMERANIA TECHNOPARK W SZCZECINIE PRZY ULICY NIEMIERZYŃSKIEJ / CYFROWEJ, KONTYNUACJA INWESTYCJI"
nazwa projektu:
Szczecin, ul. Niemierzyńska 17,17a
dz. nr 48, 49, 50
adres inwestycji:
Szczeciński Park Naukowo - Technologiczny,
ul.Niemierzyńska 17a, 71-441 Szczecin
inwestor:
dr inż. Adam Krupiński , upr. ZAP/0072/POOS/06
projektant / autor projektu:
mgr inż. Agnieszka Cichocka, upr. ZAP/0222/PWOS/10
sprawdzający:
PRZEKROJE
INSTALACJA WODY LODOWEJ
rys.
branża: sanitarna
skala: 1:50
faza: P. ZAMIENNY
data: Szczecin, 10.09.2013r
nr rys. S6