


- LEGENDA
- INSTALACJA WODOCIĄGOWA PROJEKTOWANA
 - INSTALACJA WODOCIĄGOWA WYKONANA
 - ELEMENTY WYKONANE DO PRZEBUDOWY/DEMONTAŻU

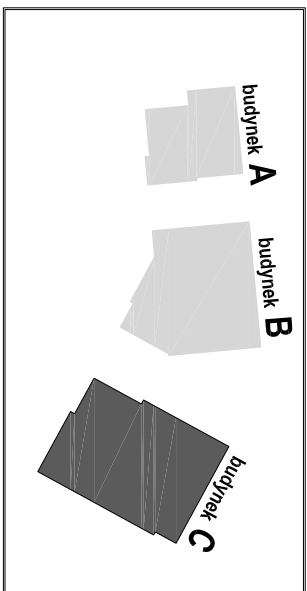

PROJEKT ZAMIENNY KOMPLEKSU ZABUDOWY
USŁUGOWEJ NA POTRZEBY SZCZECIŃSKIEGO PARKU
NAUKOWO - TECHNOLOGICZNEGO PRZY UL.
NIEMIERYŃSKIEJ W SZCZECINIE

temat:
„BUDOWA I WYPOSAŻENIE I ETAPU POMIARU
TECHNOPARK W SZCZECINIE PRZY ULICY
NIEMIERYŃSKIEJ / CYFROWEJ,
KONTYNUACJA INWESTYCJI”

nazwa projektu:

Szczecin, ul. Niemierzyńska 17, 17a
dz. nr 48, 49, 50
adres inwestycji:

Szczeciński Park Naukowo - Technologiczny,
ul. Niemierzyńska 17a, 71-441 Szczecin
inwestor:

dr inż. Adam Krupniński, upr. ZAP/0072/POOS/06
projektant / autor projektu:

mgr inż. Agnieszka Cichocka, upr. ZAP/0222/PWOS/10
sprawdzający:

BUDYNEK C

ROZWINIĘCIE INSTALACJI WODNEJ - p.poż.

rys.

sanitarna

1:100

branża:

skala:

P. ZAMIENNY

Szczecin, 10.09.2013r

faza:

data:

nr rys.

S13